# გეგმა ნიშნულზე -6.64

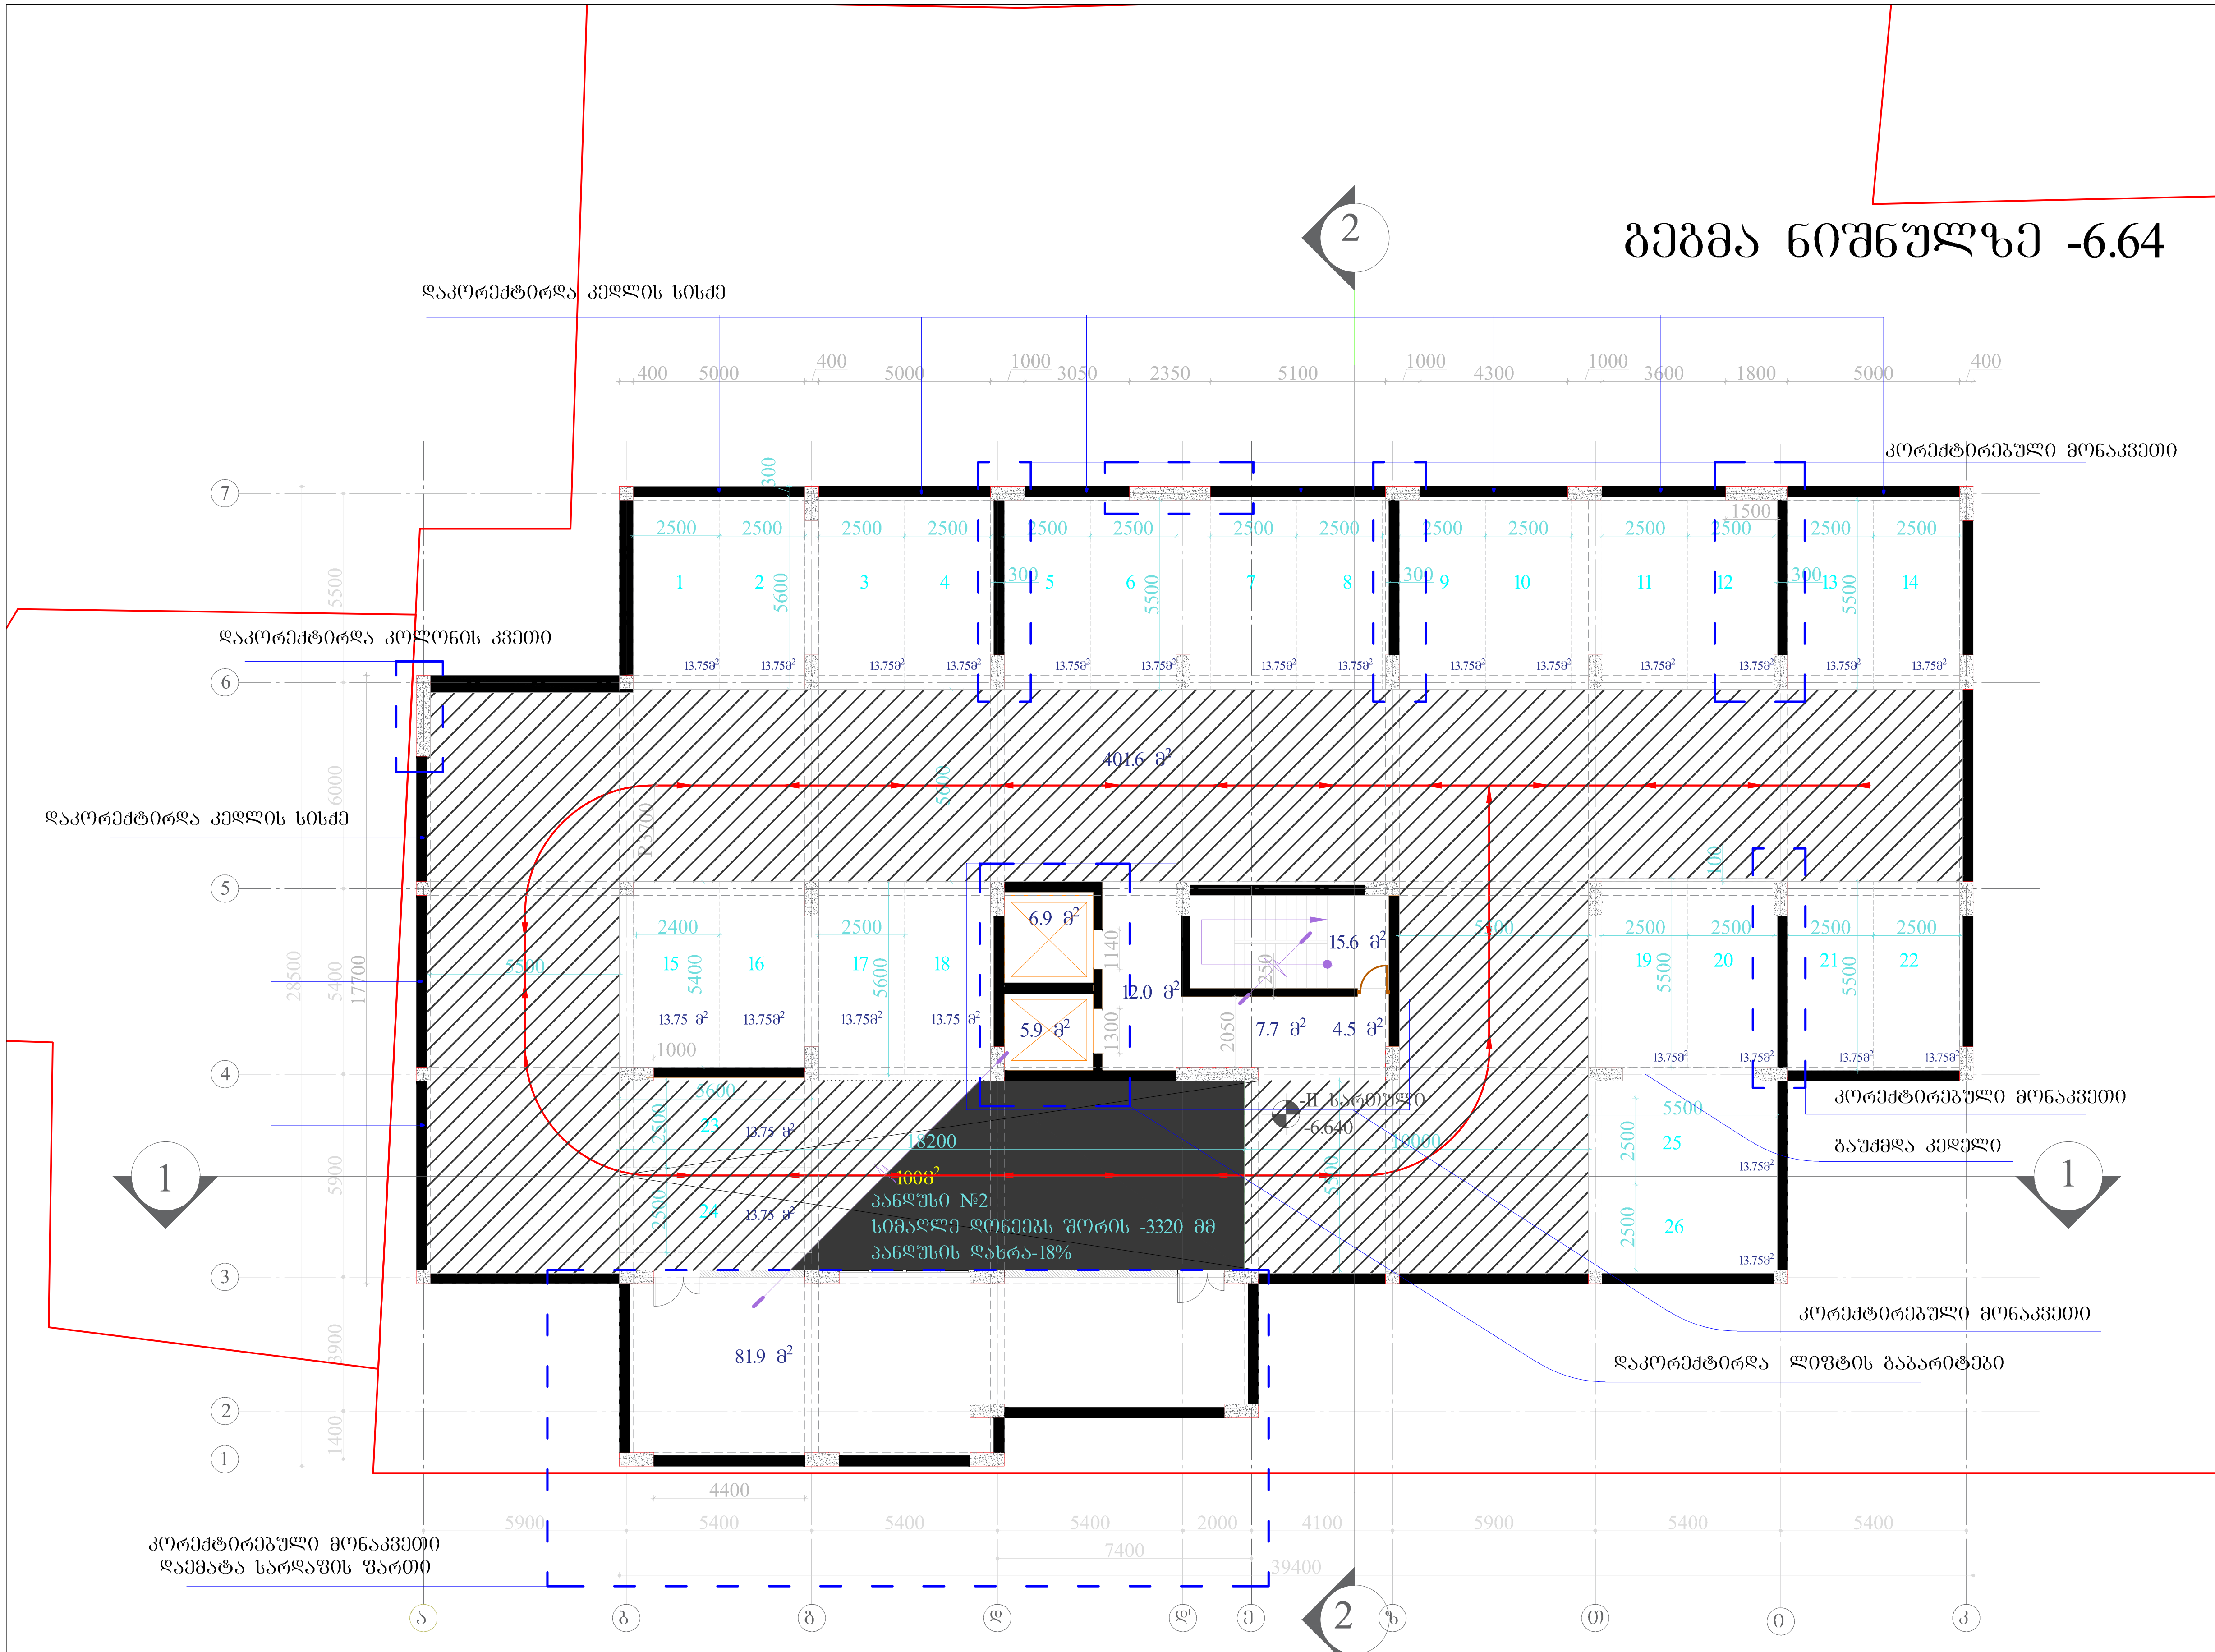


| ფორმატი ა-3 | |
|---|---|

**შენიშვნები:**

ნახაზზე ზომები მოცემულია მეტრებში.

ნახაზის ყველა ცვლილება მშენებლობისას შეთანხმებული უნდა იყოს პროექტის ავტორთან.

**გამოყენებული პირობითი აღნიშვნები**

| | |
|---|---|
| (წითელი ხაზი) | საკადასტრო საზღვარი |
| ±0.000 | ნიშნული გეგმაზე |
| (ჭრილის ნიშანი) | ჭრილის ხაზი |
| ±.0.00 | ნიშნული ჭრილზე, ფასადზე |
| (1) | ღერძის ხაზი |
| (დაშტრიხული) | ტიხარი |
| (ნაცრისფერი) | კედელი |
| (შავი) | დიაფრაგმა |

**ტექნიკურ ეკონომიკური მაჩვენებლები**

ავტოსადგომის სავალი ნაწილი 401.6მ$^2$
სარდაფის ფართი 81.9მ$^2$
პარკინგის ფართი 358მ$^2$
პარკინგის პანდუსი №2 100მ$^2$
ლიფტები 12.8მ$^2$
სადარბაზოს ფართი 24.2მ$^2$
კიბის უჯრედი15.6მ$^2$

შ.პ.ს. "არქ ქრიატიონ"
მისამართი: ქ. თბილისი, ს.ცინცაძის ქ.№3

დამკვეთი : შპს ნიუ ბრუკ პლიუსი

მისამართი
პ. ქავთარაძის ქუჩა № 58

პროექტის სახელწოდება
მრავალბინიანი საცხოვრებელი სახლი

| თანამდებობა | გვარი | ხელმოწერა | თარიღი |
|---|---|---|---|
| დირექტორი | ო.ხუხაშვილი | | |
| არქიტექტორი | ო.ხუხაშვილი | | |
| არქიტექტორი | ქ.ხუხაშვილი | | |

| მასშტაბი | 200 | ნახაზი: გეგმა ნიშნულზე-6.40 |
|---|---|---|
| თარიღი | | |

| სტადია | ფურცელი | ფურცლები |
|---|---|---|
| პროექტი | | |

# გეგმა ნიშნულზე -3.320

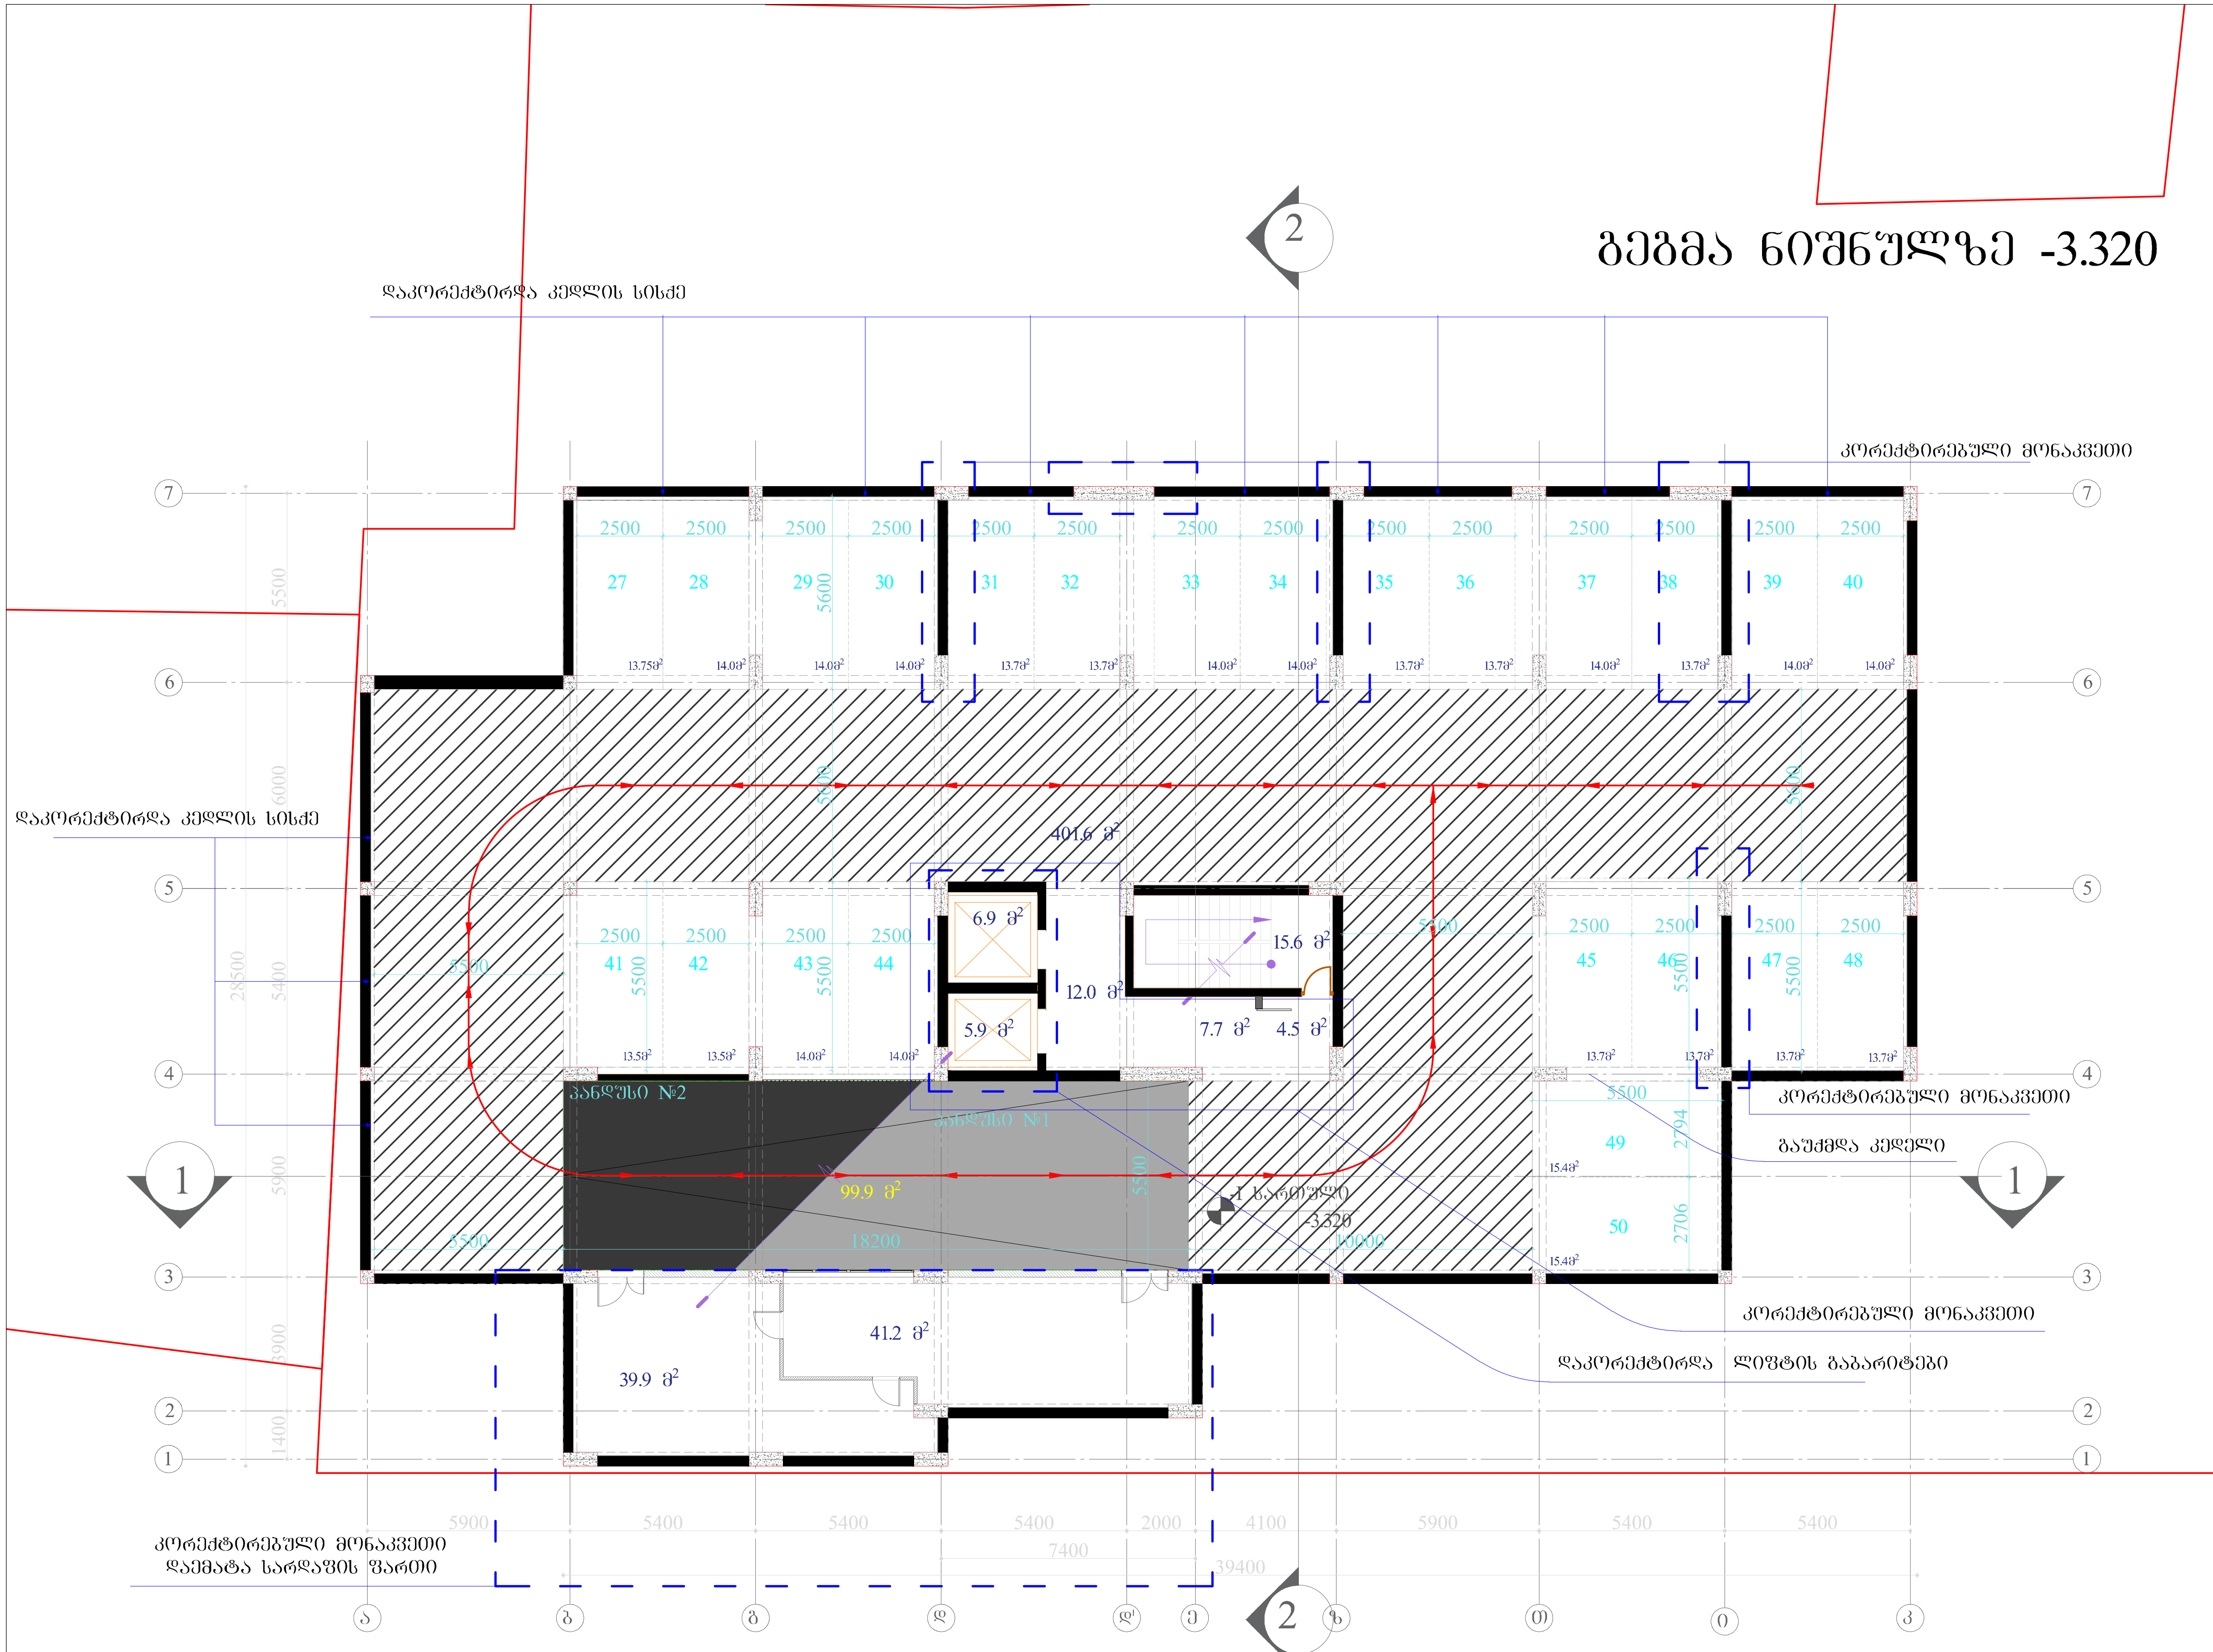


| ფორმატი ა-3 | |
|---|---|

**შენიშვნები:**

ნახაზზე ზომები მოცემულია მეტრებში.

ნახაზის ყველა ცვლილება მშენებლობისას შეთანხმებული უნდა იყოს პროექტის ავტორთან.

| გამოყენებული პირობითი აღნიშვნები | |
|---|---|
| (red line) | საკადასტრო საზღვარი |
| ±0.000 | ნიშნული გეგმაზე |
| (1) | ჭრილის ხაზი |
| ±.0.00 | ნიშნული ჭრილზე, ფასადზე |
| (1) | ღერძის ხაზი |
| | ტიხარი |
| | კედელი |
| | დიაფრაგმა |

**ტექნიკურ ეკონომიკური მაჩვენებლები**

ავტოსადგომის სავალი ნაწილი 402.3მ²
სარდაფის ფართი 81.1მ²
პარკინგის ფართი 333.3მ²
პარკინგის პანდუსი №1 100მ²
ლიფტები 12.8მ²
სადარბაზოს ფართი 24.2მ²
კიბის უჯრედი15.6მ²

შ.პ.ს. "არქ ქრიატიონ"
მისამართი: ქ. თბილისი, ს.ცინცაძის ქ.№3

დამკვეთი : შპს ნიუ ბრუკ პლიუსი

მისამართი
პ. ქავთარაძის ქუჩა № 58

პროექტის სახელწოდება
მრავალბინიანი საცხოვრებელი სახლი

| თანამდებობა | გვარი | ხელმოწერა | თარიღი |
|---|---|---|---|
| დირექტორი | ო.ხუხაშვილი | | |
| არქიტექტორი | ო.ხუხაშვილი | | |
| არქიტექტორი | ქ.ხუხაშვილი | | |

| მასშტაბი | 200 | ნახაზი: გეგმა ნიშნულზე-3.32 |
|---|---|---|
| თარიღი | | |

| სტადია | ფურცელი | ფურცლები |
|---|---|---|
| პროექტი | | |

# გეგმა ნიშნულზე 0.00

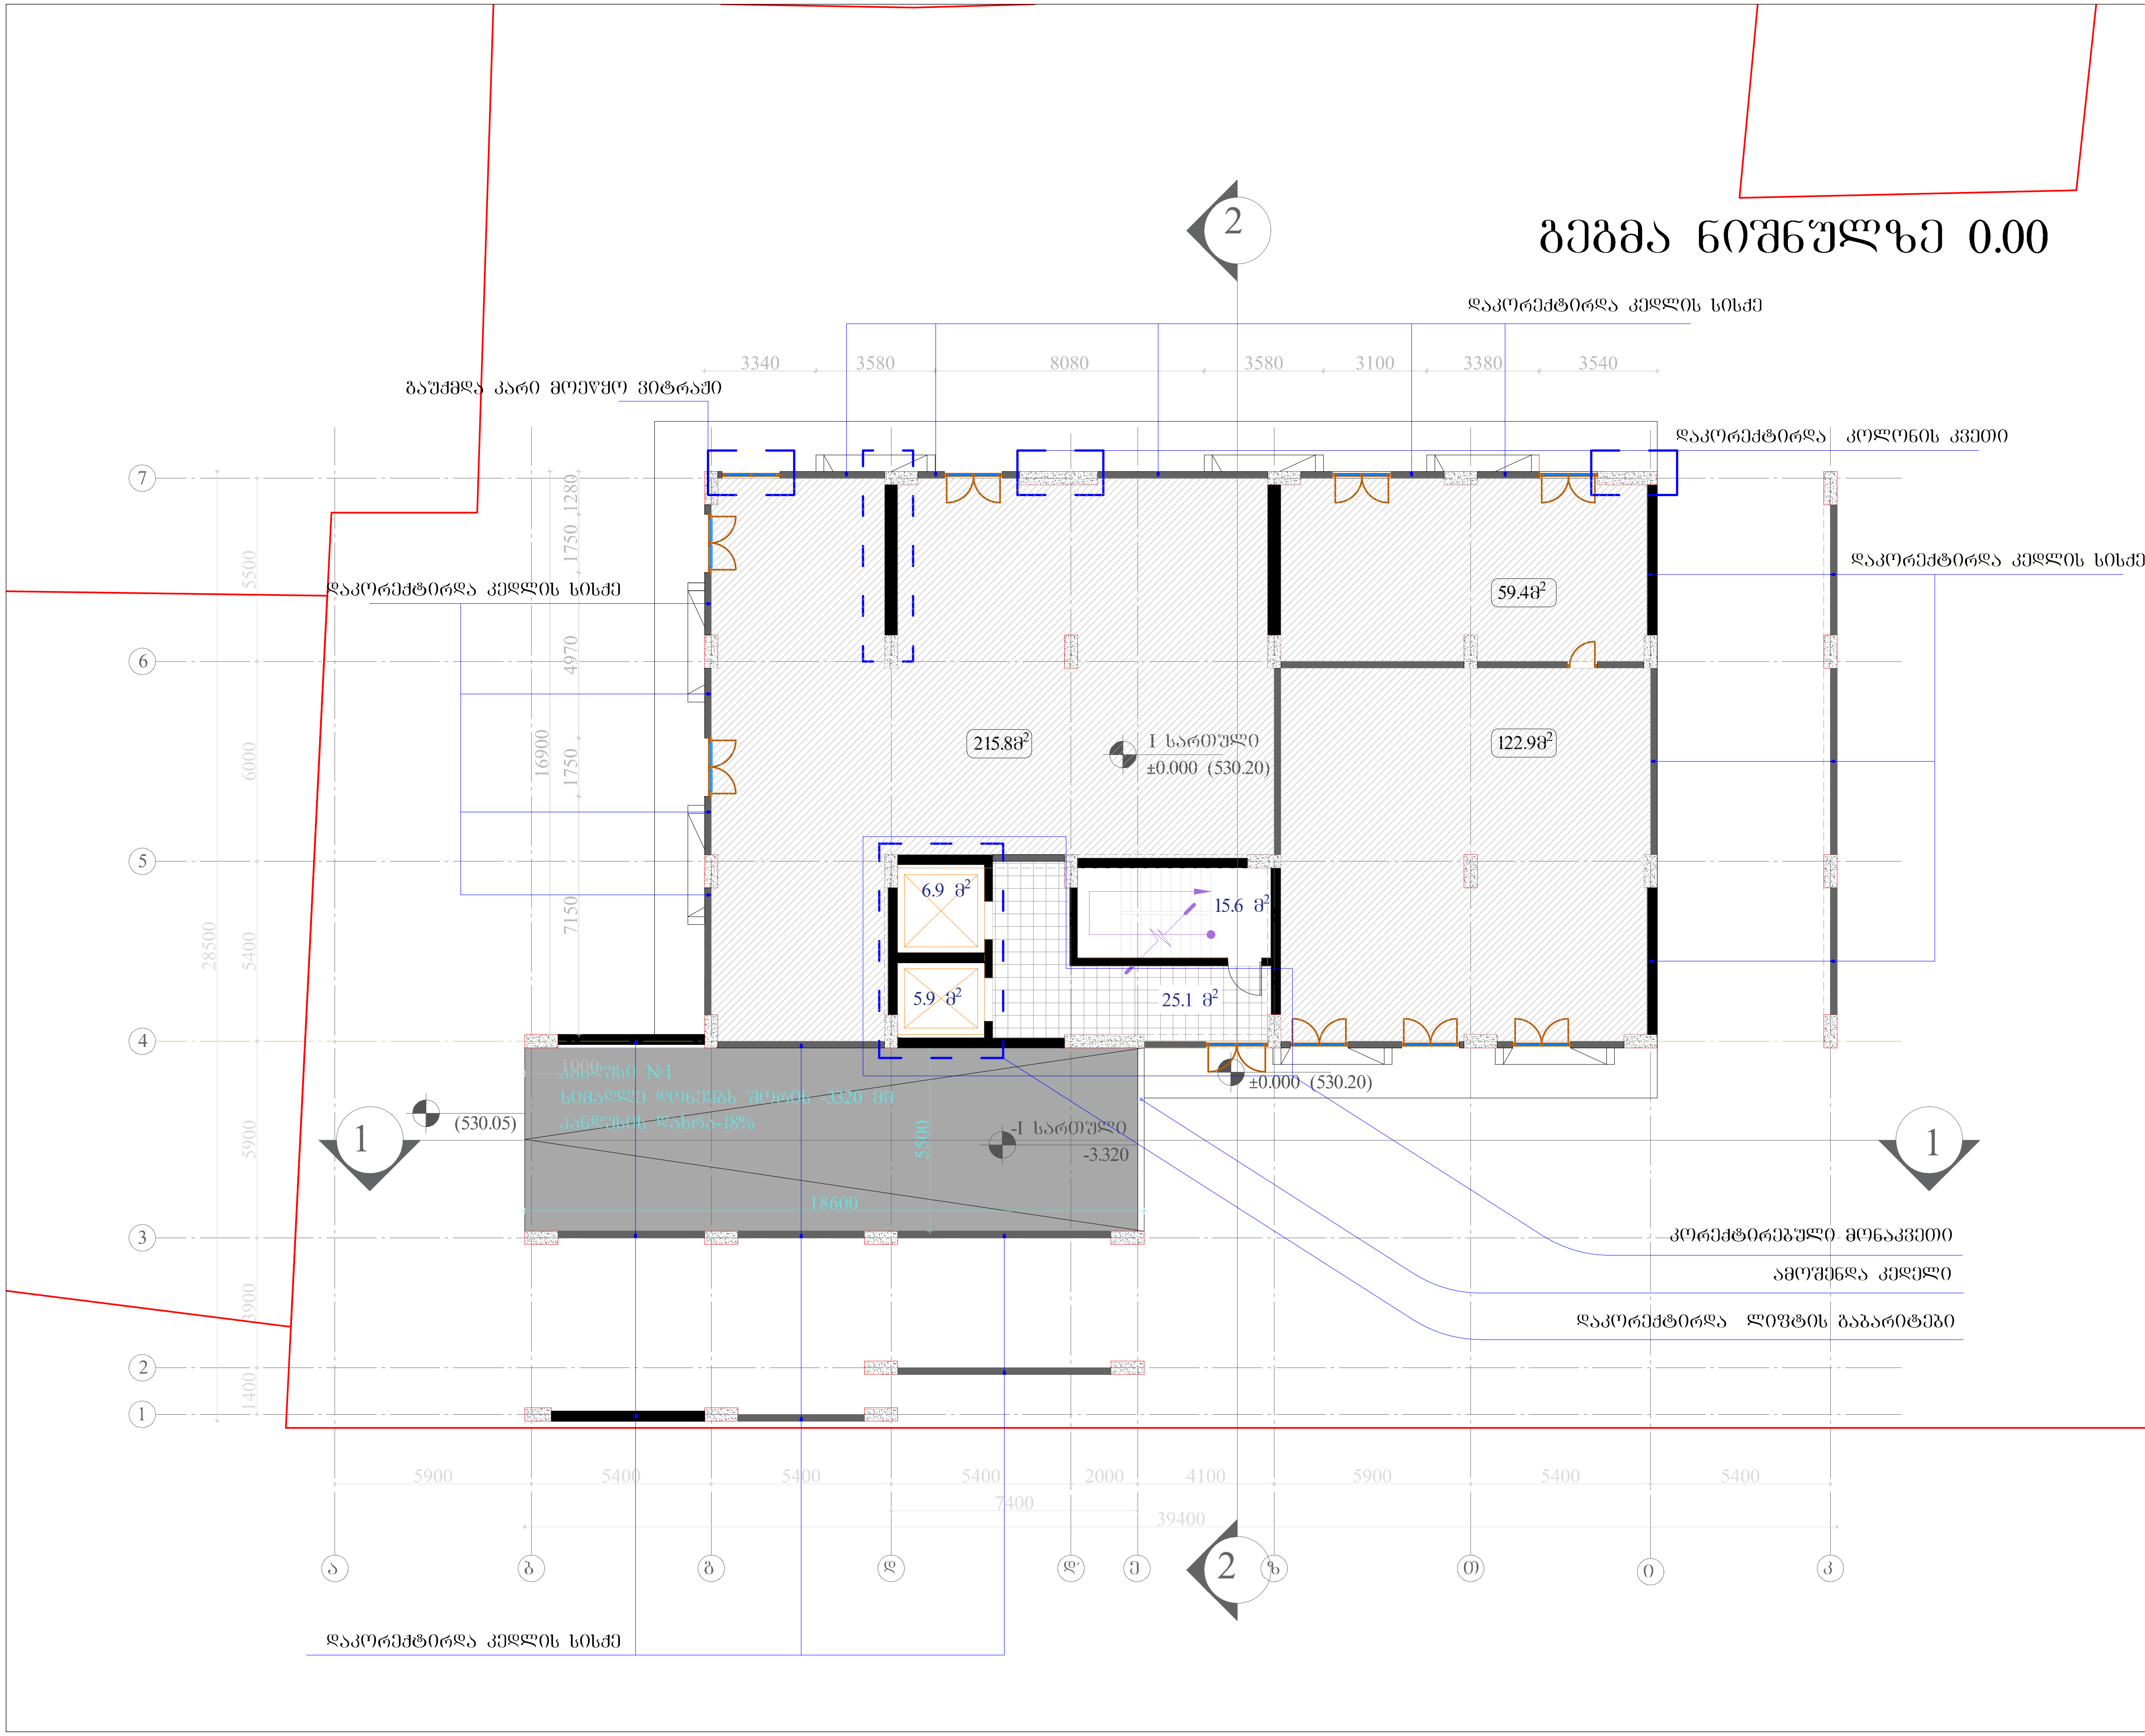


ფორმატი ა-3

შენიშვნები:

ნახაზზე ზომები მოცემულია მეტრებში.

ნახაზის ყველა ცვლილება მშენებლობისას შეთანხმებული უნდა იყოს პროექტის ავტორთან.

| გამოყენებული პირობითი აღნიშვნები | |
|---|---|
| (წითელი ხაზი) | საკადასტრო საზღვარი |
| ±0.000 | ნიშნული გეგმაზე |
| (1) | ჭრილის ხაზი |
| ±0.00 | ნიშნული ჭრილზე, ფასადზე |
| (1) | ღერძის ხაზი |
| | ტიხარი |
| | კედელი |
| | დიაფრაგმა |

ლიფტები 12.8მ²
სადარბაზოს ფართი 25.1მ²
კიბის უჯრედი15.6მ²
კომერციული ფართი 398მ²


შ.პ.ს. "არქ ქრიატიონ"
მისამართი: ქ. თბილისი, ს.ცინცაძის ქ.№3


დამკვეთი : შპს ნიუ ბრუკ პლიუსი

მისამართი
პ. ქავთარაძის ქუჩა № 58

პროექტის სახელწოდება
მრავალბინიანი საცხოვრებელი სახლი

| თანამდებობა | გვარი | ხელმოწერა | თარიღი |
|---|---|---|---|
| დირექტორი | ო.ხუხაშვილი | | |
| არქიტექტორი | ო.ხუხაშვილი | | |
| არქიტექტორი | ქ.ხუხაშვილი | | |

| მასშტაბი | 200 | ნახაზი: გეგმა ნიშნულზე 0.00 |
|---|---|---|
| თარიღი | | |

| სტადია | ფურცელი | ფურცლები |
|---|---|---|
| პროექტი | | |


1
2
3
4
5
6
7
1
2
1
2
3
4
5
6
7
1
2
3
4
5
6
7
1
2
3
4
5
6
7

# გეგმა ნიშნულზე +6.64

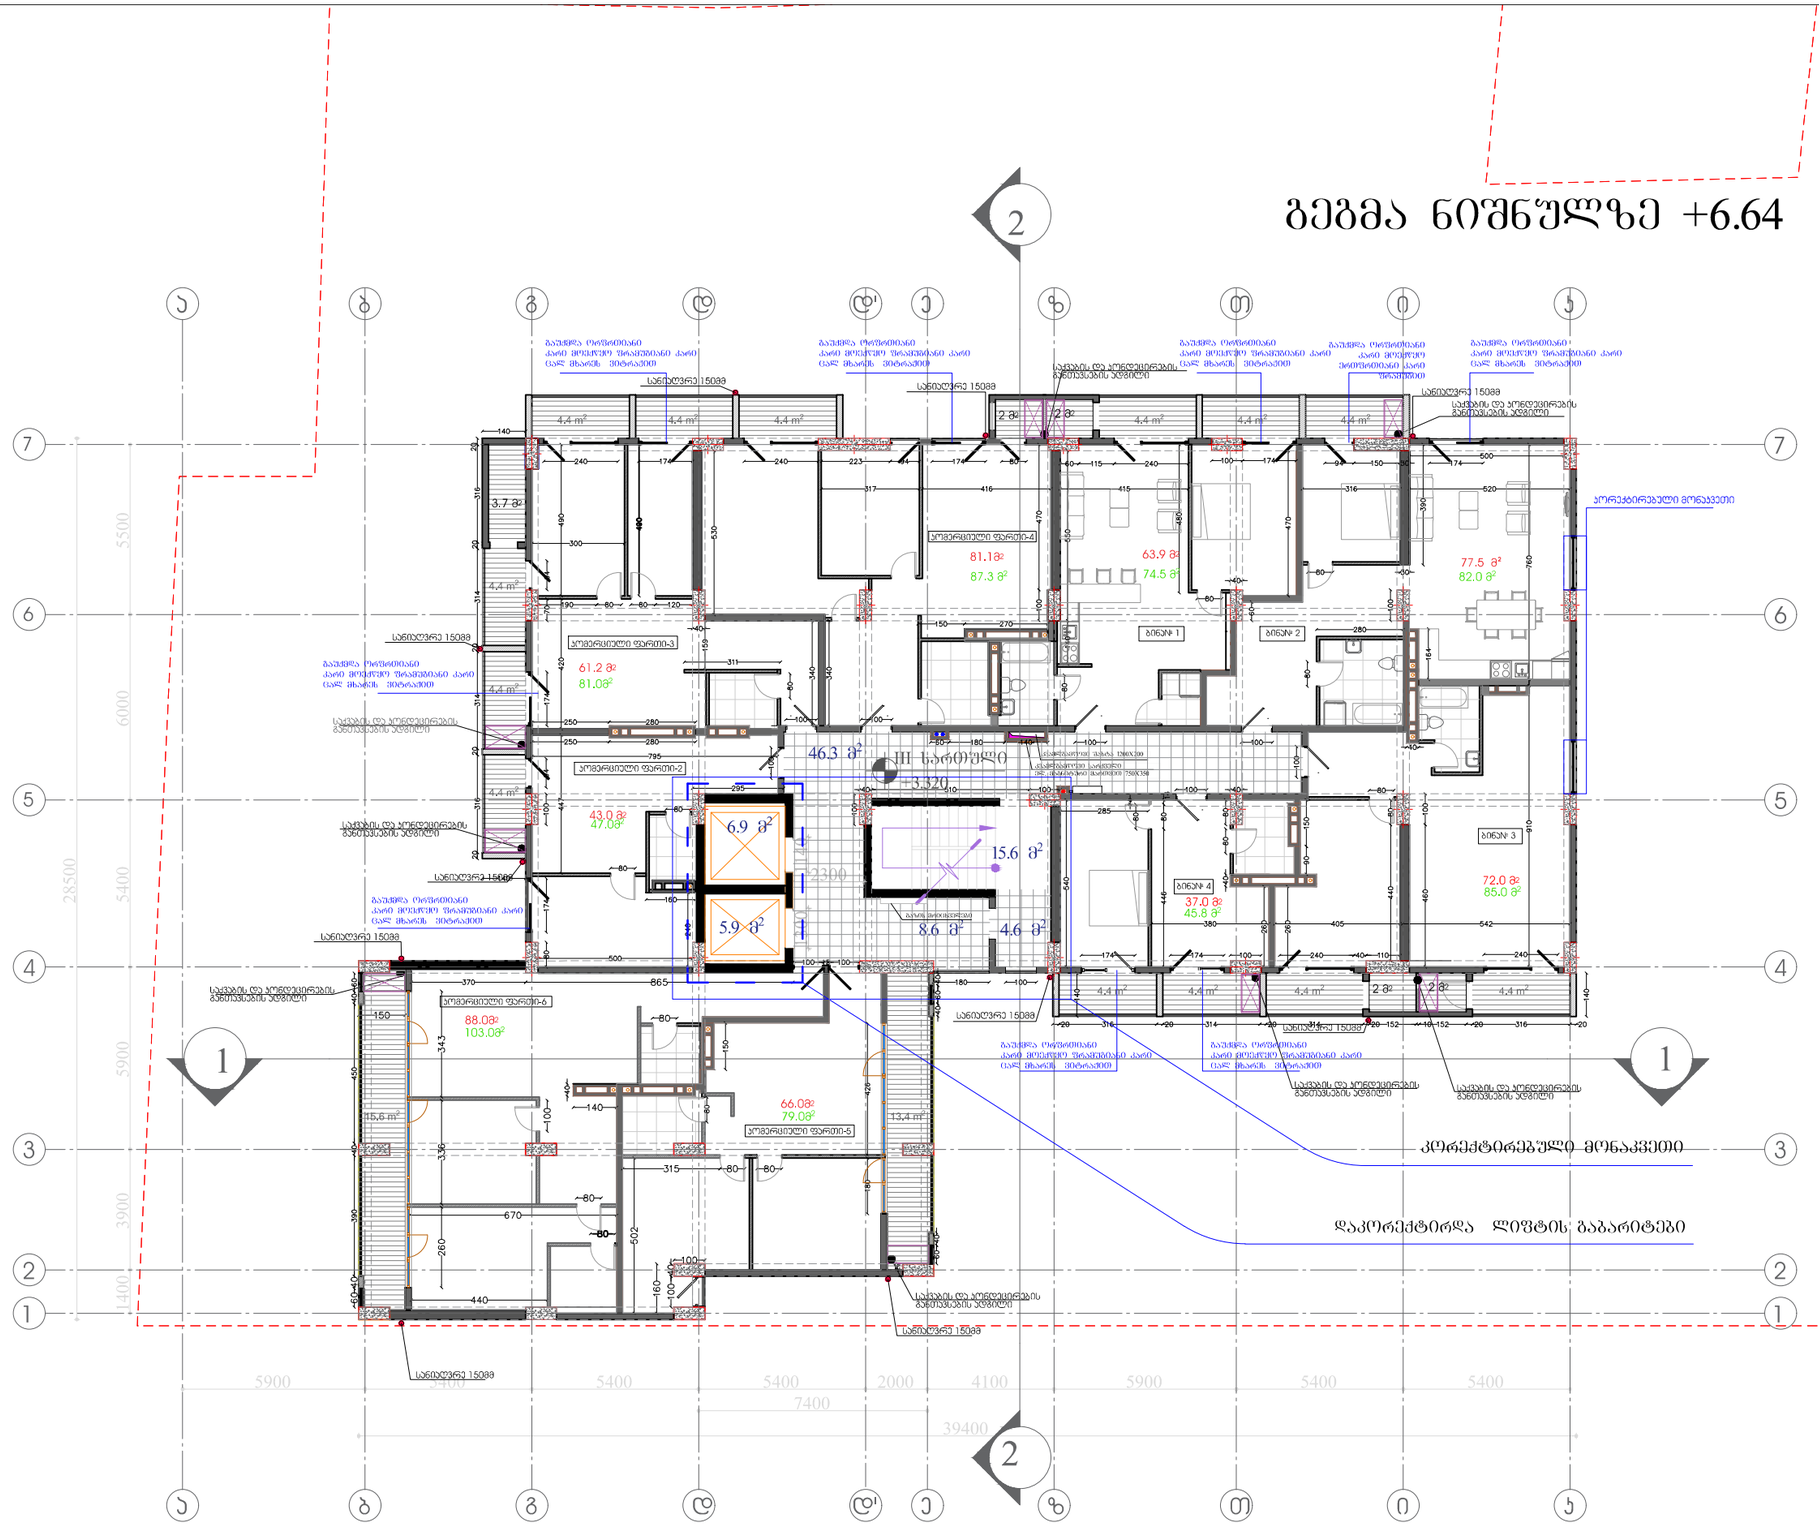
2
1
კორექტირებული მონაკვეთი
დაკორექტირდა ლიფტის გაბარიტები

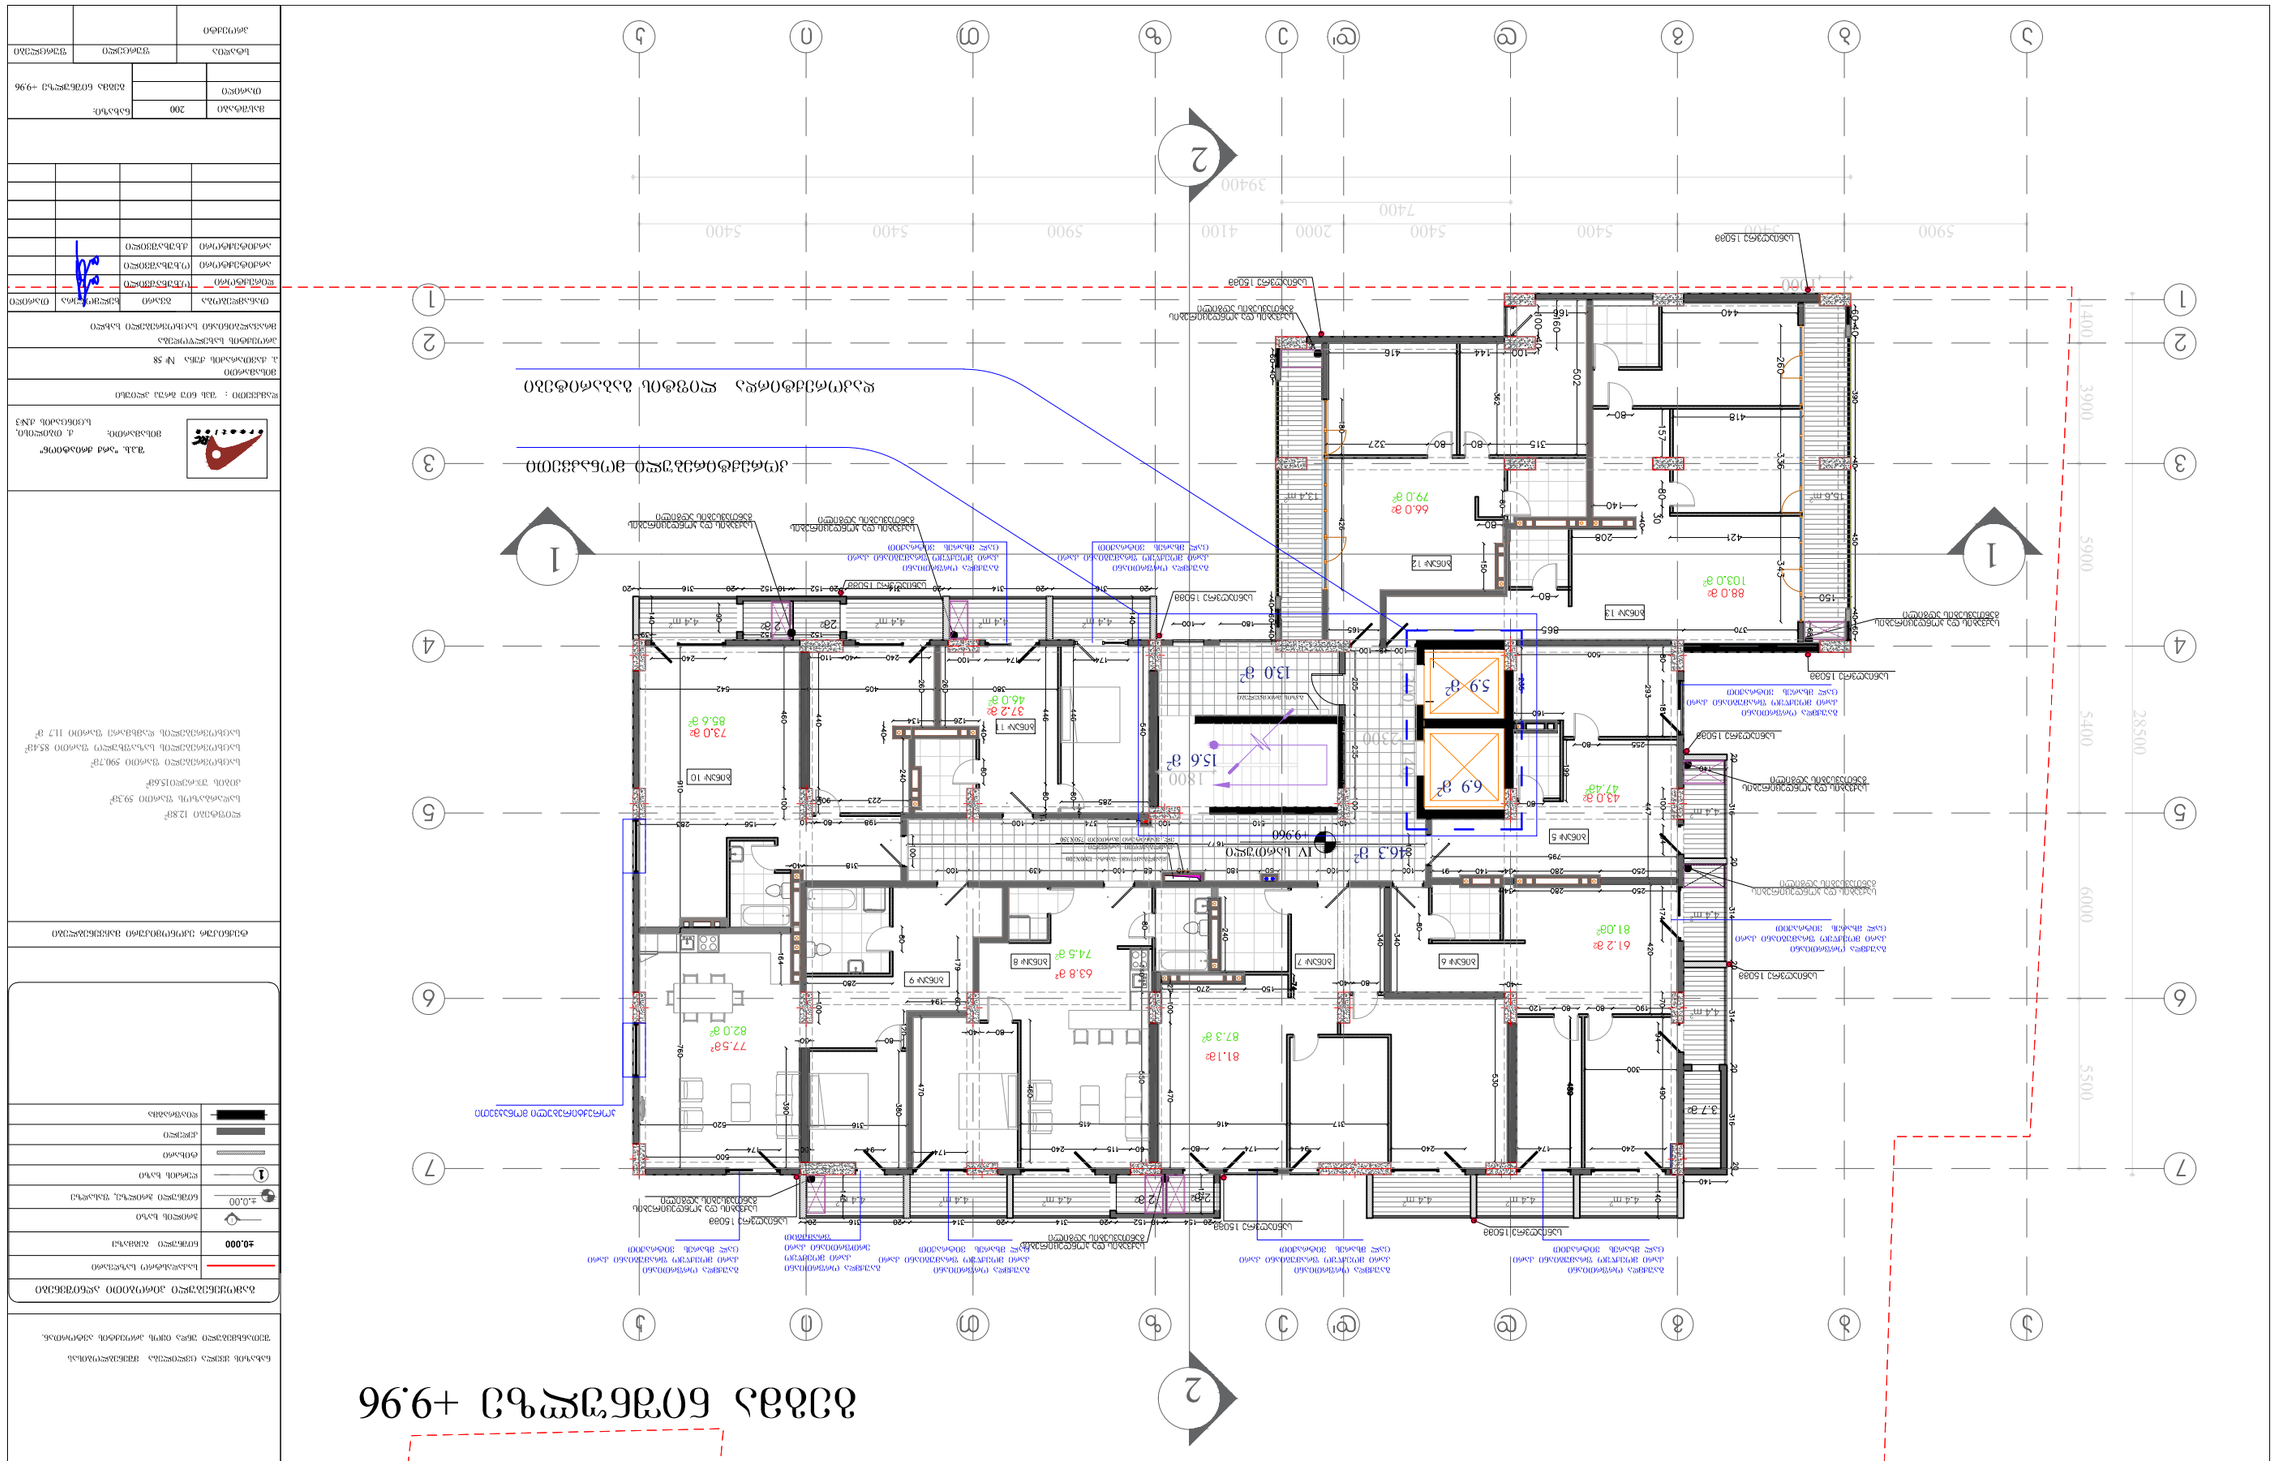

# გეგმა ნიშნულზე +13.28

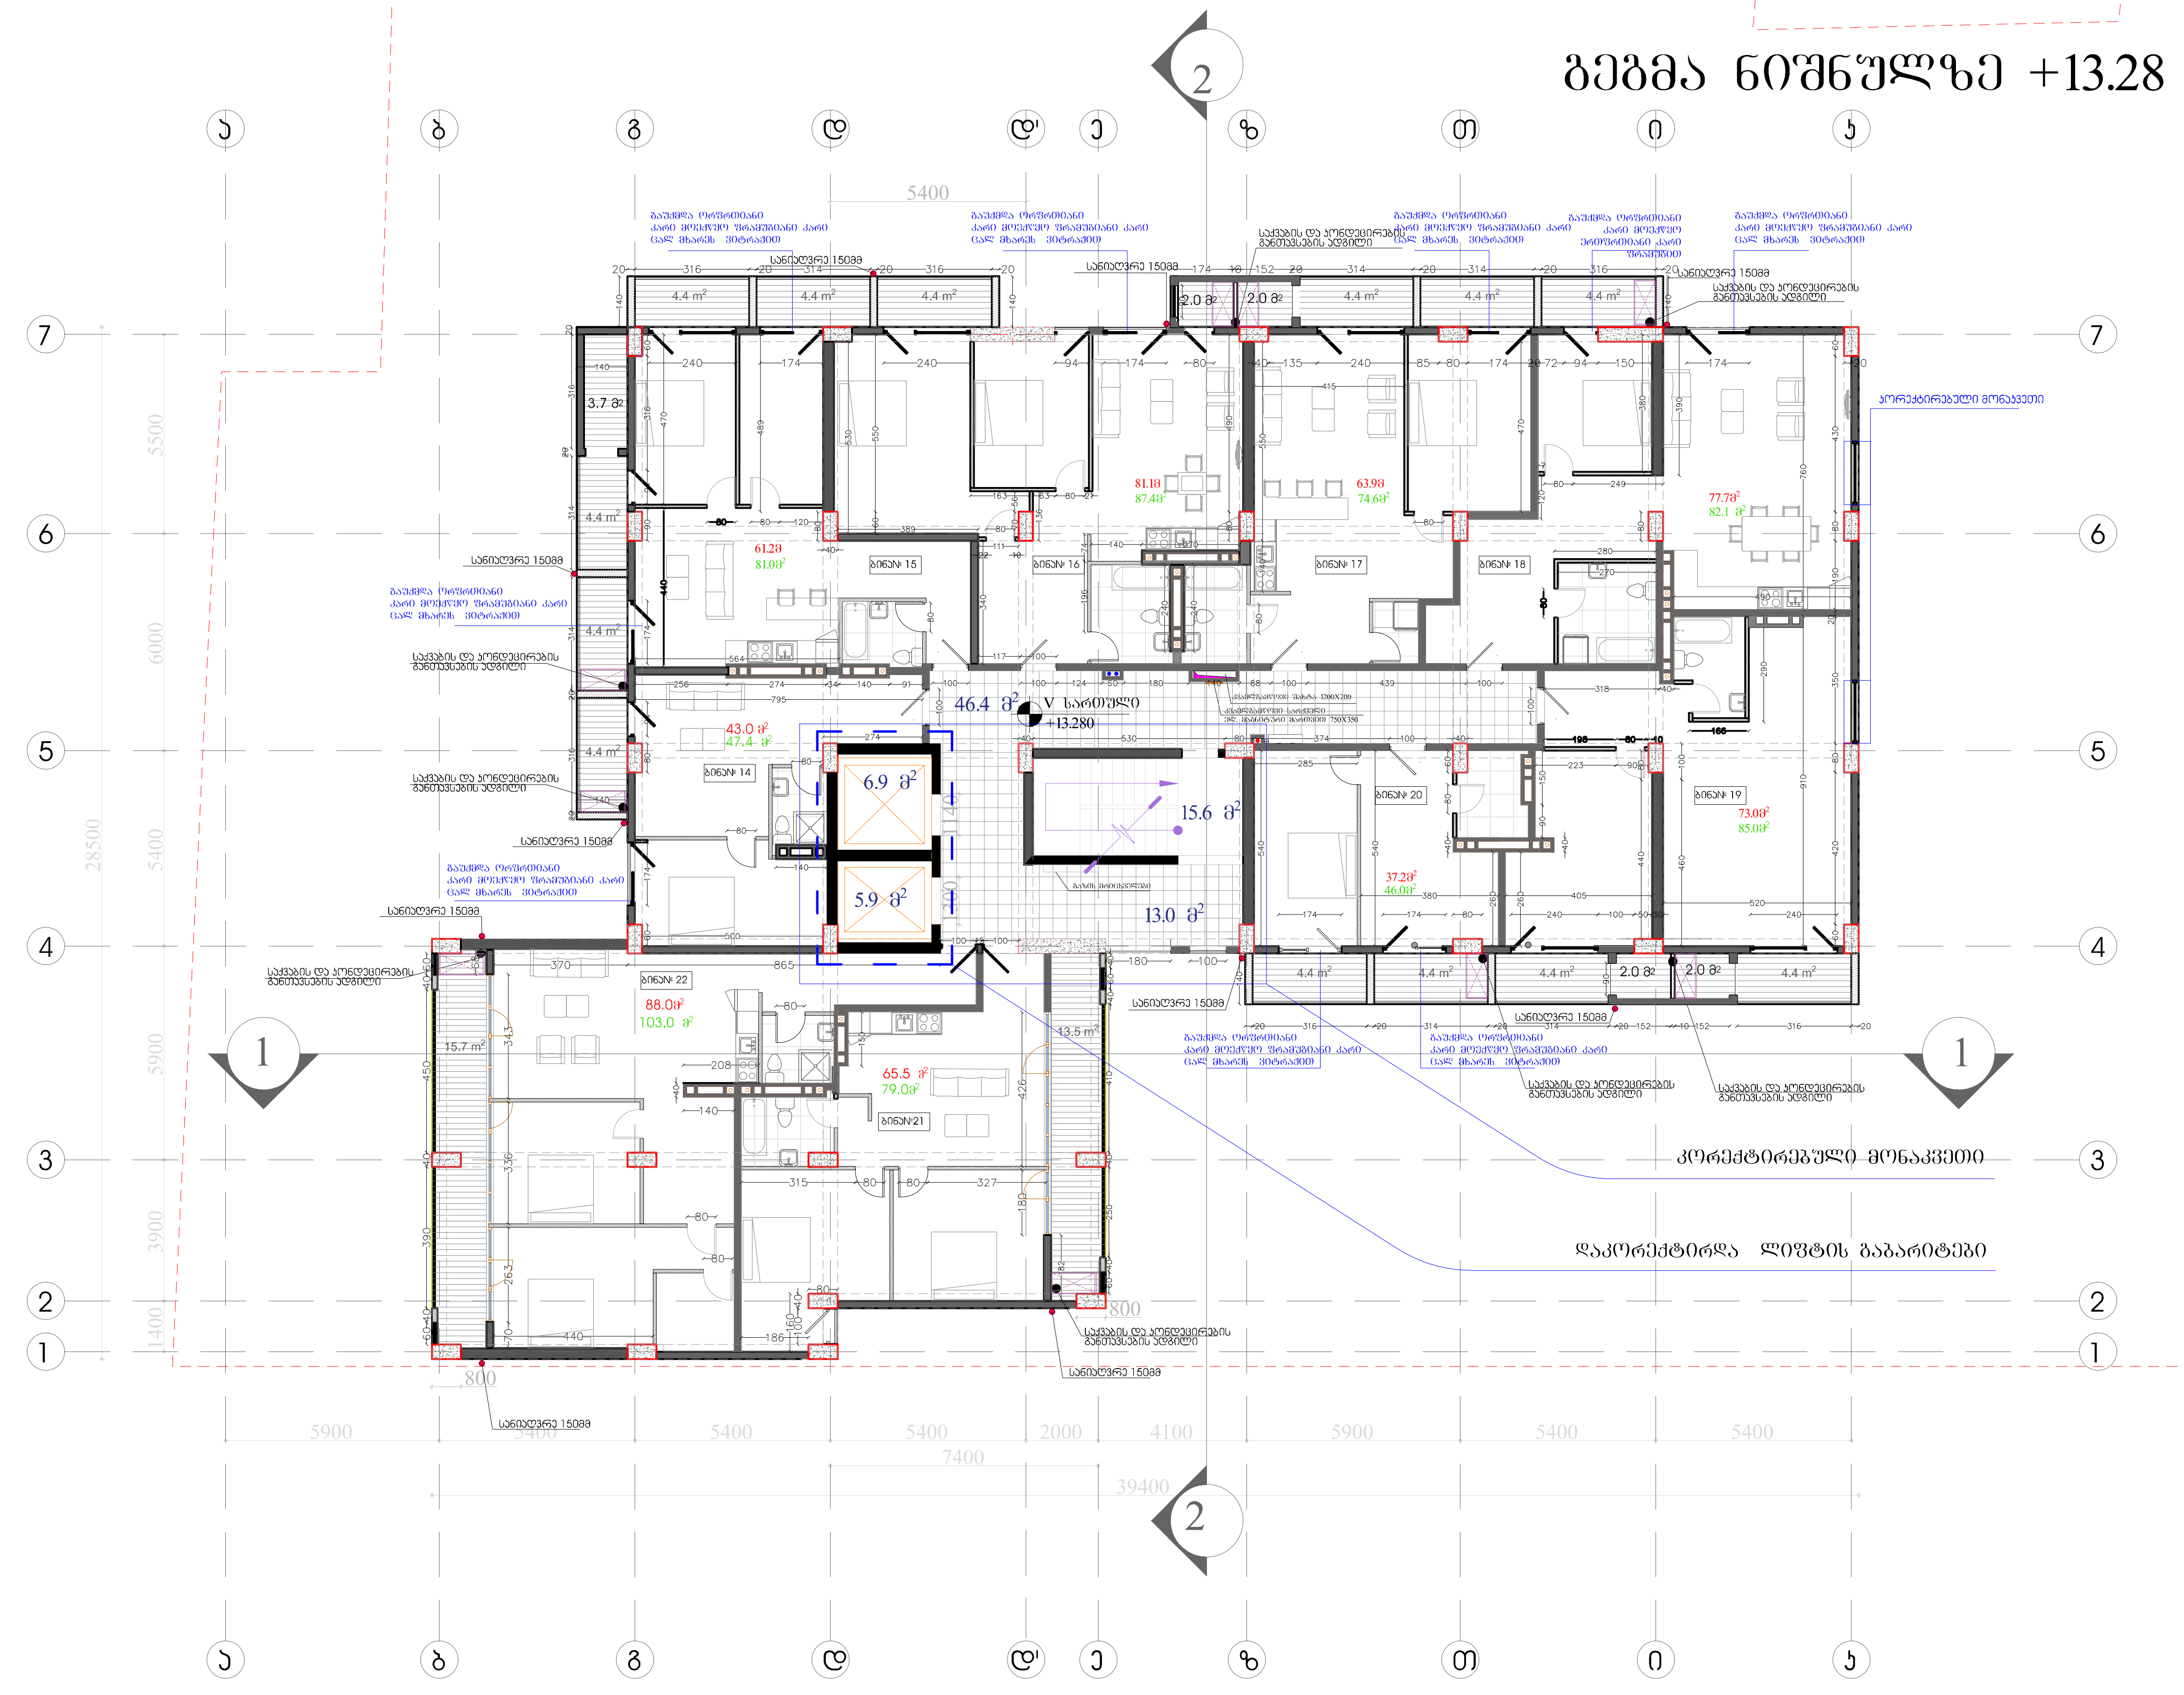


ფორმატი ა-3

**შენიშვნები:**

ნახაზზე ზომები მოცემულია მეტრებში.

ნახაზის ყველა ცვლილება მშენებლობისას შეთანხმებული უნდა იყოს პროექტის ავტორთან.

**გამოყენებული პირობითი აღნიშვნები**

| | |
|---|---|
| | საკადასტრო საზღვარი |
| ±0.000 | ნიშნული გეგმაზე |
| | ჭრილის ხაზი |
| ±.0.00 | ნიშნული ჭრილზე, ფასადზე |
| 1 | ღერძის ხაზი |
| | ტიხარი |
| | კედელი |
| | დიაფრაგმა |

**ტექნიკურ ეკონომიკური მაჩვენებლები**

ლიფტები 12.8მ²
სადარბაზოს ფართი 59.4მ²
კიბის უჯრედი15.6მ²
საცხოვრებელი ფართი 590.6მ²
საცხოვრებლის საზაფხულო ფართი 85.4 მ²
საცხოვრებლის დამხმარე ფართი 11.7მ²

შ.პ.ს. "არქ ქრიატიონ"
მისამართი: ქ. თბილისი, ს.ცინცაძის ქ.№3

დამკვეთი : შპს ნიუ ბრუკ პლიუსი

მისამართი
პ. ქავთარაძის ქუჩა № 58

პროექტის სახელწოდება
მრავალბინიანი საცხოვრებელი სახლი

| თანამდებობა | გვარი | ხელმოწერა | თარიღი |
|---|---|---|---|
| დირექტორი | ო.ხუხაშვილი | | |
| არქიტექტორი | ო.ხუხაშვილი | | |
| არქიტექტორი | ქ.ხუხაშვილი | | |

| | | |
|---|---|---|
| მასშტაბი | 200 | ნახაზი: გეგმა ნიშნულზე +13.28 |
| თარიღი | | |

| სტადია | ფურცელი | ფურცლები |
|---|---|---|
| პროექტი | | |

# გეგმა ნიშნულზე +16.6

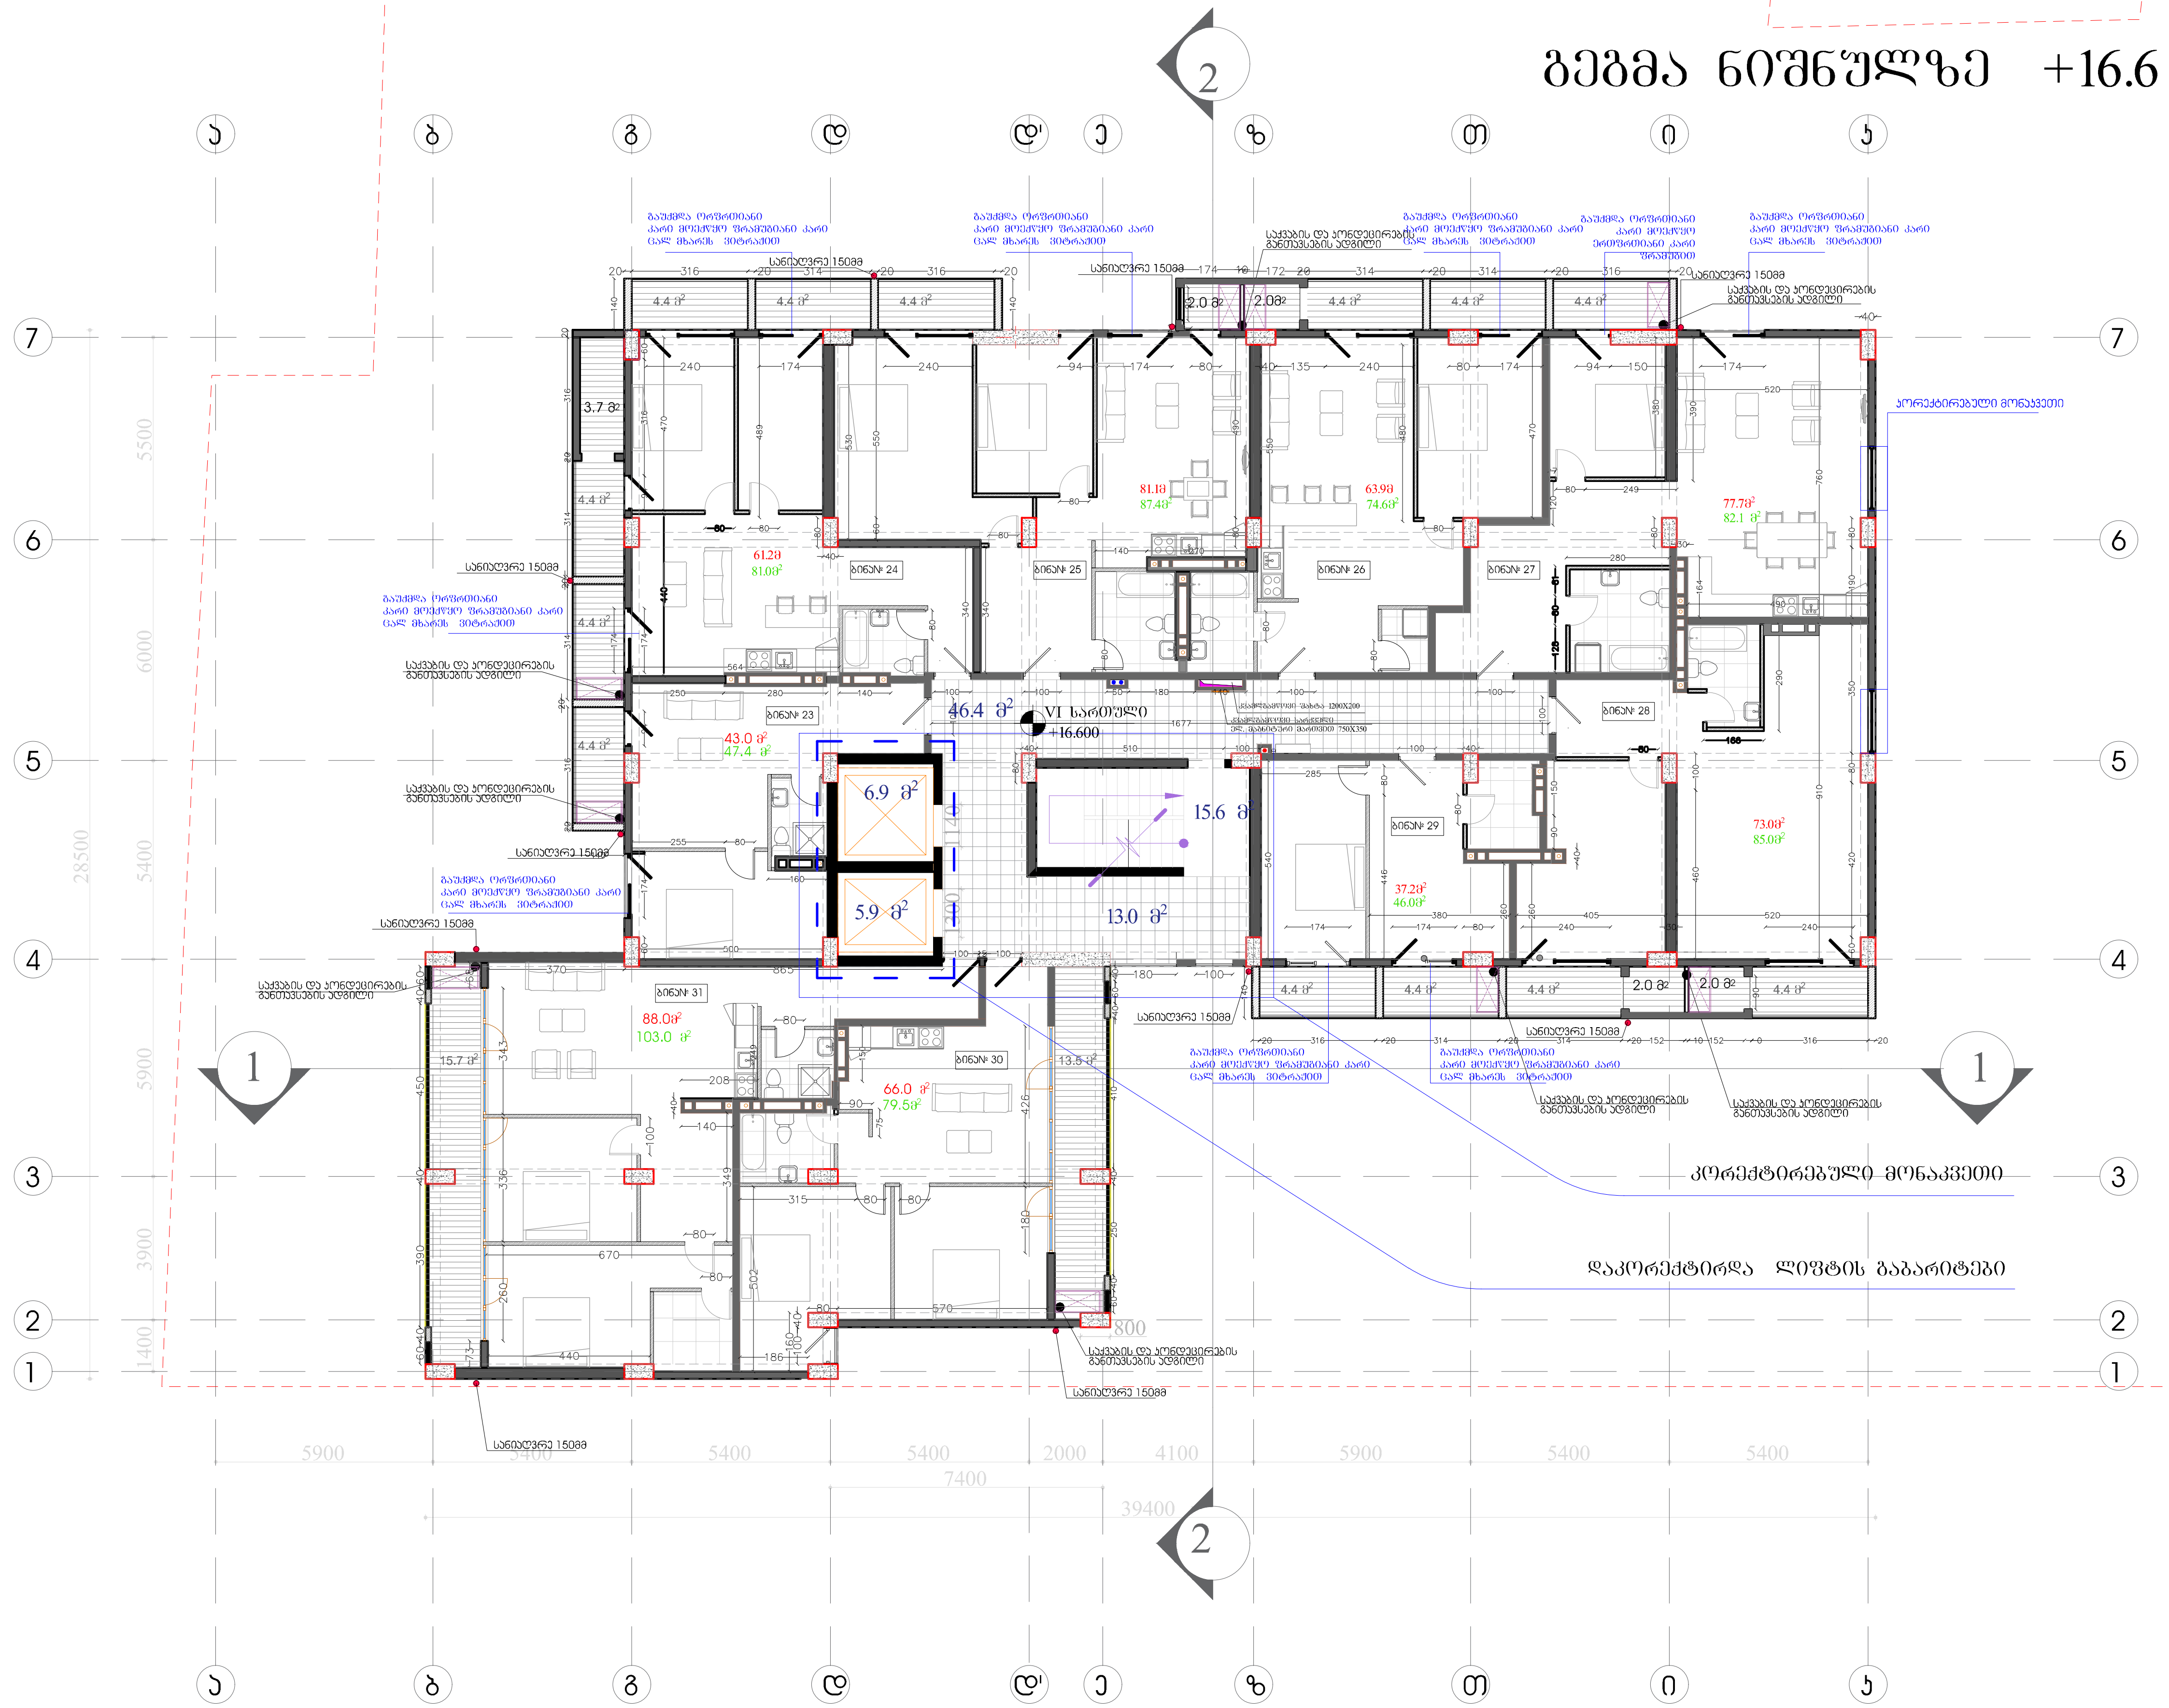


ფორმატი ა-3

შენიშვნები:

ნახაზზე ზომები მოცემულია მეტრებში.

ნახაზის ყველა ცვლილება მშენებლობისას შეთანხმებული უნდა იყოს პროექტის ავტორთან.

| გამოყენებული პირობითი აღნიშვნები | |
|---|---|
| (წითელი ხაზი) | საკადასტრო საზღვარი |
| ±0.000 | ნიშნული გეგმაზე |
| (სიმბოლო) | ჭრილის ხაზი |
| ±.0.00 | ნიშნული ჭრილზე, ფასადზე |
| (სიმბოლო) | ღერძის ხაზი |
| (სიმბოლო) | ტიხარი |
| (სიმბოლო) | კედელი |
| (სიმბოლო) | დიაფრაგმა |

ტექნიკურ ეკონომიკური მაჩვენებლები

ლიფტები 12.8მ²
სადარბაზოს ფართი 59.4მ²
კიბის უჯრედი15.6მ²
საცხოვრებელი ფართი 590.6მ²
საცხოვრებლის საზაფხულო ფართი 85.4 მ²
საცხოვრებლის დამხმარე ფართი 11.7მ²

შ.პ.ს. "არქ ქრიატიონ"
მისამართი: ქ. თბილისი, ს.ცინცაძის ქ.№3

დამკვეთი : შპს ნიუ ბრუკ პლიუსი

მისამართი
პ. ქავთარაძის ქუჩა № 58

პროექტის სახელწოდება
მრავალბინიანი საცხოვრებელი სახლი

| თანამდებობა | გვარი | ხელმოწერა | თარიღი |
|---|---|---|---|
| დირექტორი | ო.ხუხაშვილი | | |
| არქიტექტორი | ო.ხუხაშვილი | | |
| არქიტექტორი | ქ.ხუხაშვილი | | |

| მასშტაბი | 200 | ნახაზი: |
|---|---|---|
| თარიღი | | გეგმა ნიშნულზე +16.6 |

| სტადია | ფურცელი | ფურცლები |
|---|---|---|
| პროექტი | | |

# გეგმა ნიშნულზე +19.92

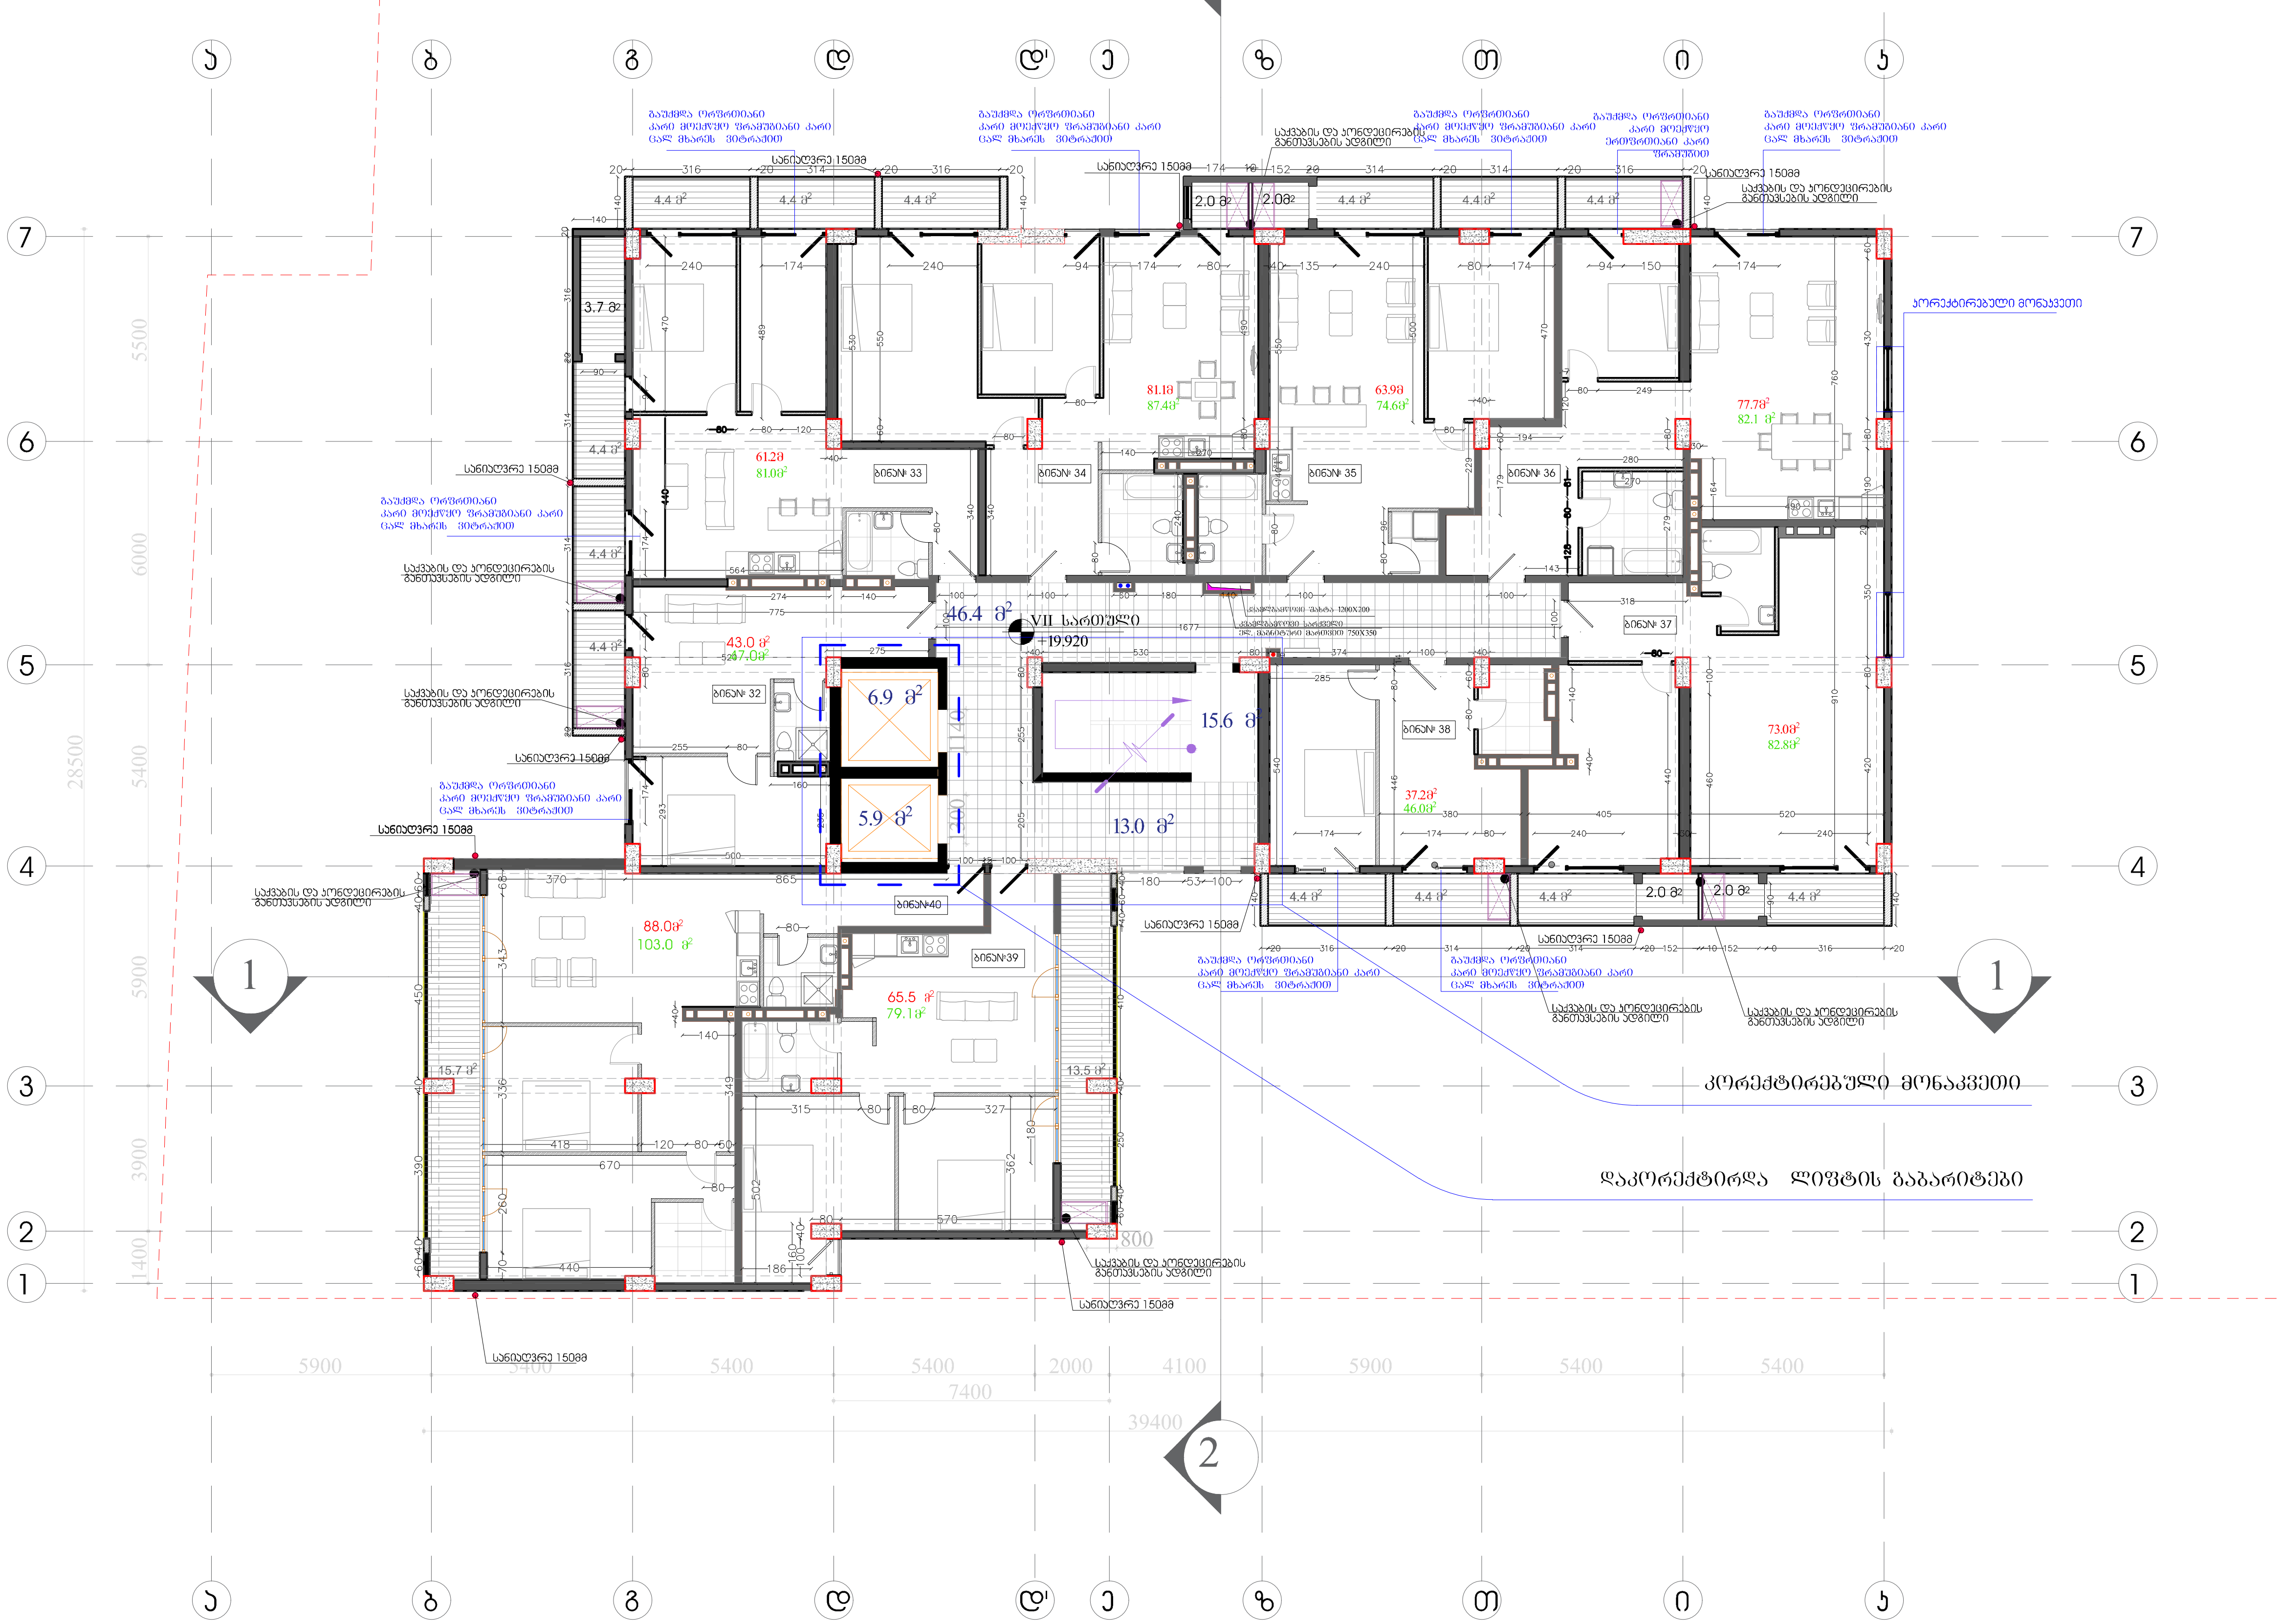


| ფორმატი ა-3 | |
|---|---|

**შენიშვნები:**

ნახაზზე ზომები მოცემულია მეტრებში.

ნახაზის ყველა ცვლილება მშენებლობისას შეთანხმებული უნდა იყოს პროექტის ავტორთან.

**გამოყენებული პირობითი აღნიშვნები**

| | |
|---|---|
| (წითელი ხაზი) | საკადასტრო საზღვარი |
| ±0.000 | ნიშნული გეგმაზე |
| (ჭრილის ნიშანი) | ჭრილის ხაზი |
| ±.0.00 | ნიშნული ჭრილზე, ფასადზე |
| 1 | ღერძის ხაზი |
| (დაშტრიხული ზოლი) | ტიხარი |
| (რუხი ზოლი) | კედელი |
| (შავი ზოლი) | დიაფრაგმა |

**ტექნიკურ ეკონომიკური მაჩვენებლები**

ლიფტები 12.8მ²
სადარბაზოს ფართი 59.4მ²
კიბის უჯრედი15.6მ²
საცხოვრებელი ფართი 590.6მ²
საცხოვრებლის საზაფხულო ფართი 85.4 მ²
საცხოვრებლის დამხმარე ფართი 11.7მ²

შ.პ.ს. "არქ ქრიატიონ"
მისამართი: ქ. თბილისი, ს.ცინცაძის ქ.№3

დამკვეთი : შპს ნიუ ბრუკ პლიუსი

მისამართი
პ. ქავთარაძის ქუჩა № 58

პროექტის სახელწოდება
მრავალბინიანი საცხოვრებელი სახლი

| თანამდებობა | გვარი | ხელმოწერა | თარიღი |
|---|---|---|---|
| დირექტორი | ო.ხუხაშვილი | | |
| არქიტექტორი | ო.ხუხაშვილი | | |
| არქიტექტორი | ქ.ხუხაშვილი | | |

| მასშტაბი | 200 | ნახაზი: |
|---|---|---|
| თარიღი | | გეგმა ნიშნულზე +19.92 |

| სტადია | ფურცელი | ფურცლები |
|---|---|---|
| პროექტი | | |

# გეგმა ნიშნულზე +23.24

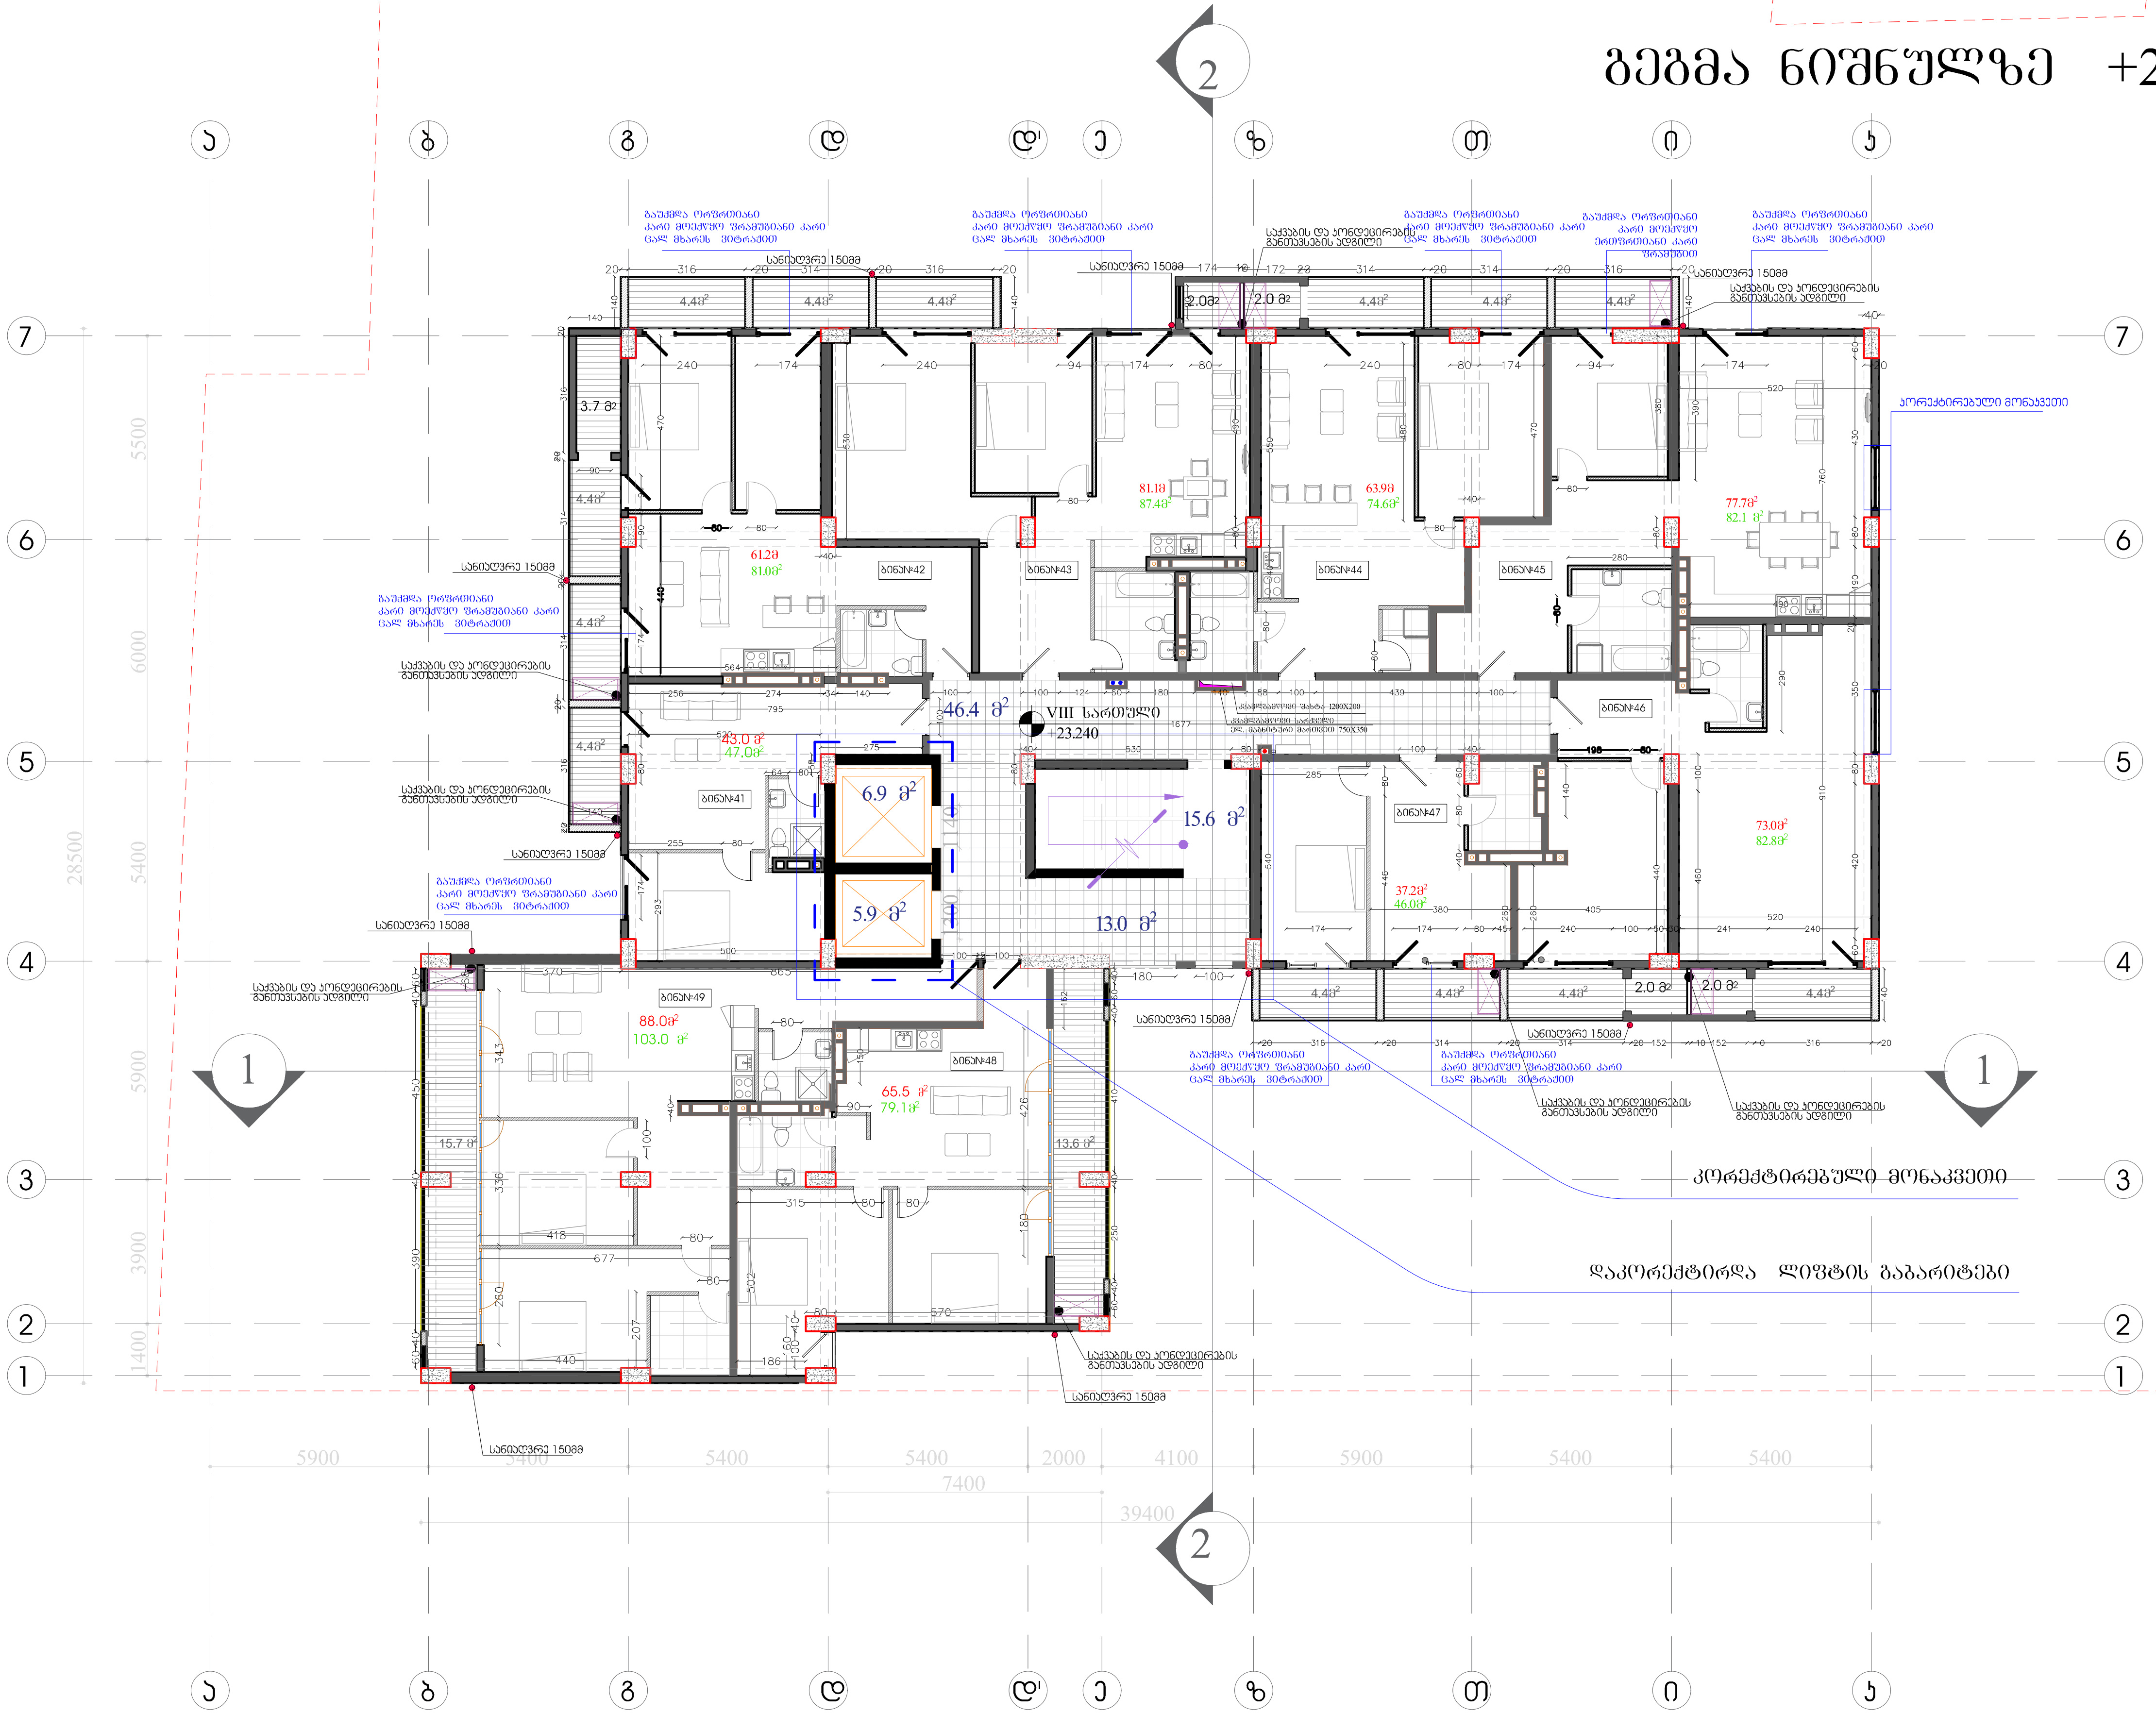


ფორმატი ა-3

შენიშვნები:

ნახაზზე ზომები მოცემულია მეტრებში.

ნახაზის ყველა ცვლილება შესრულებისას შეთანხმებული უნდა იყოს პროექტის ავტორთან.

| გამოყენებული პირობითი აღნიშვნები | |
|---|---|
| | საკადასტრო საზღვარი |
| ±0.000 | ნიშნული გეგმაზე |
| | ჭრილის ხაზი |
| ±0.00 | ნიშნული ჭრილზე, ფასადზე |
| 1 | ღერძის ხაზი |
| | ტიხარი |
| | კედელი |
| | დიაფრაგმა |

ტექნიკურ ეკონომიკური მაჩვენებლები

ლიფტები 12.8მ²
სადარბაზოს ფართი 59.4მ²
კიბის უჯრედი15.6მ²
საცხოვრებელი ფართი 590.6მ²
საცხოვრებელის საზაფხულო ფართი 85.5 მ²
საცხოვრებელის დამხმარე ფართი 11.7 მ²

შ.პ.ს. "არქ ქრიატიონ"
მისამართი: ქ. თბილისი, ს.ცინცაძის ქ.№3

დამკვეთი : შპს ნიუ ბრუკ პლიუსი

მისამართი
პ. ქავთარაძის ქუჩა № 58

პროექტის სახელწოდება
მრავალბინიანი საცხოვრებელი სახლი

| თანამდებობა | გვარი | ხელმოწერა | თარიღი |
|---|---|---|---|
| დირექტორი | ო.ხუხაშვილი | | |
| არქიტექტორი | ო.ხუხაშვილი | | |
| არქიტექტორი | ქ.ხუხაშვილი | | |

| მასშტაბი | 200 | ნახაზი: |
|---|---|---|
| თარიღი | | გეგმა ნიშნულზე +23.24 |

| სტადია | ფურცელი | ფურცლები |
|---|---|---|
| პროექტი | | |

# გეგმა ნიშნულზე +26.56

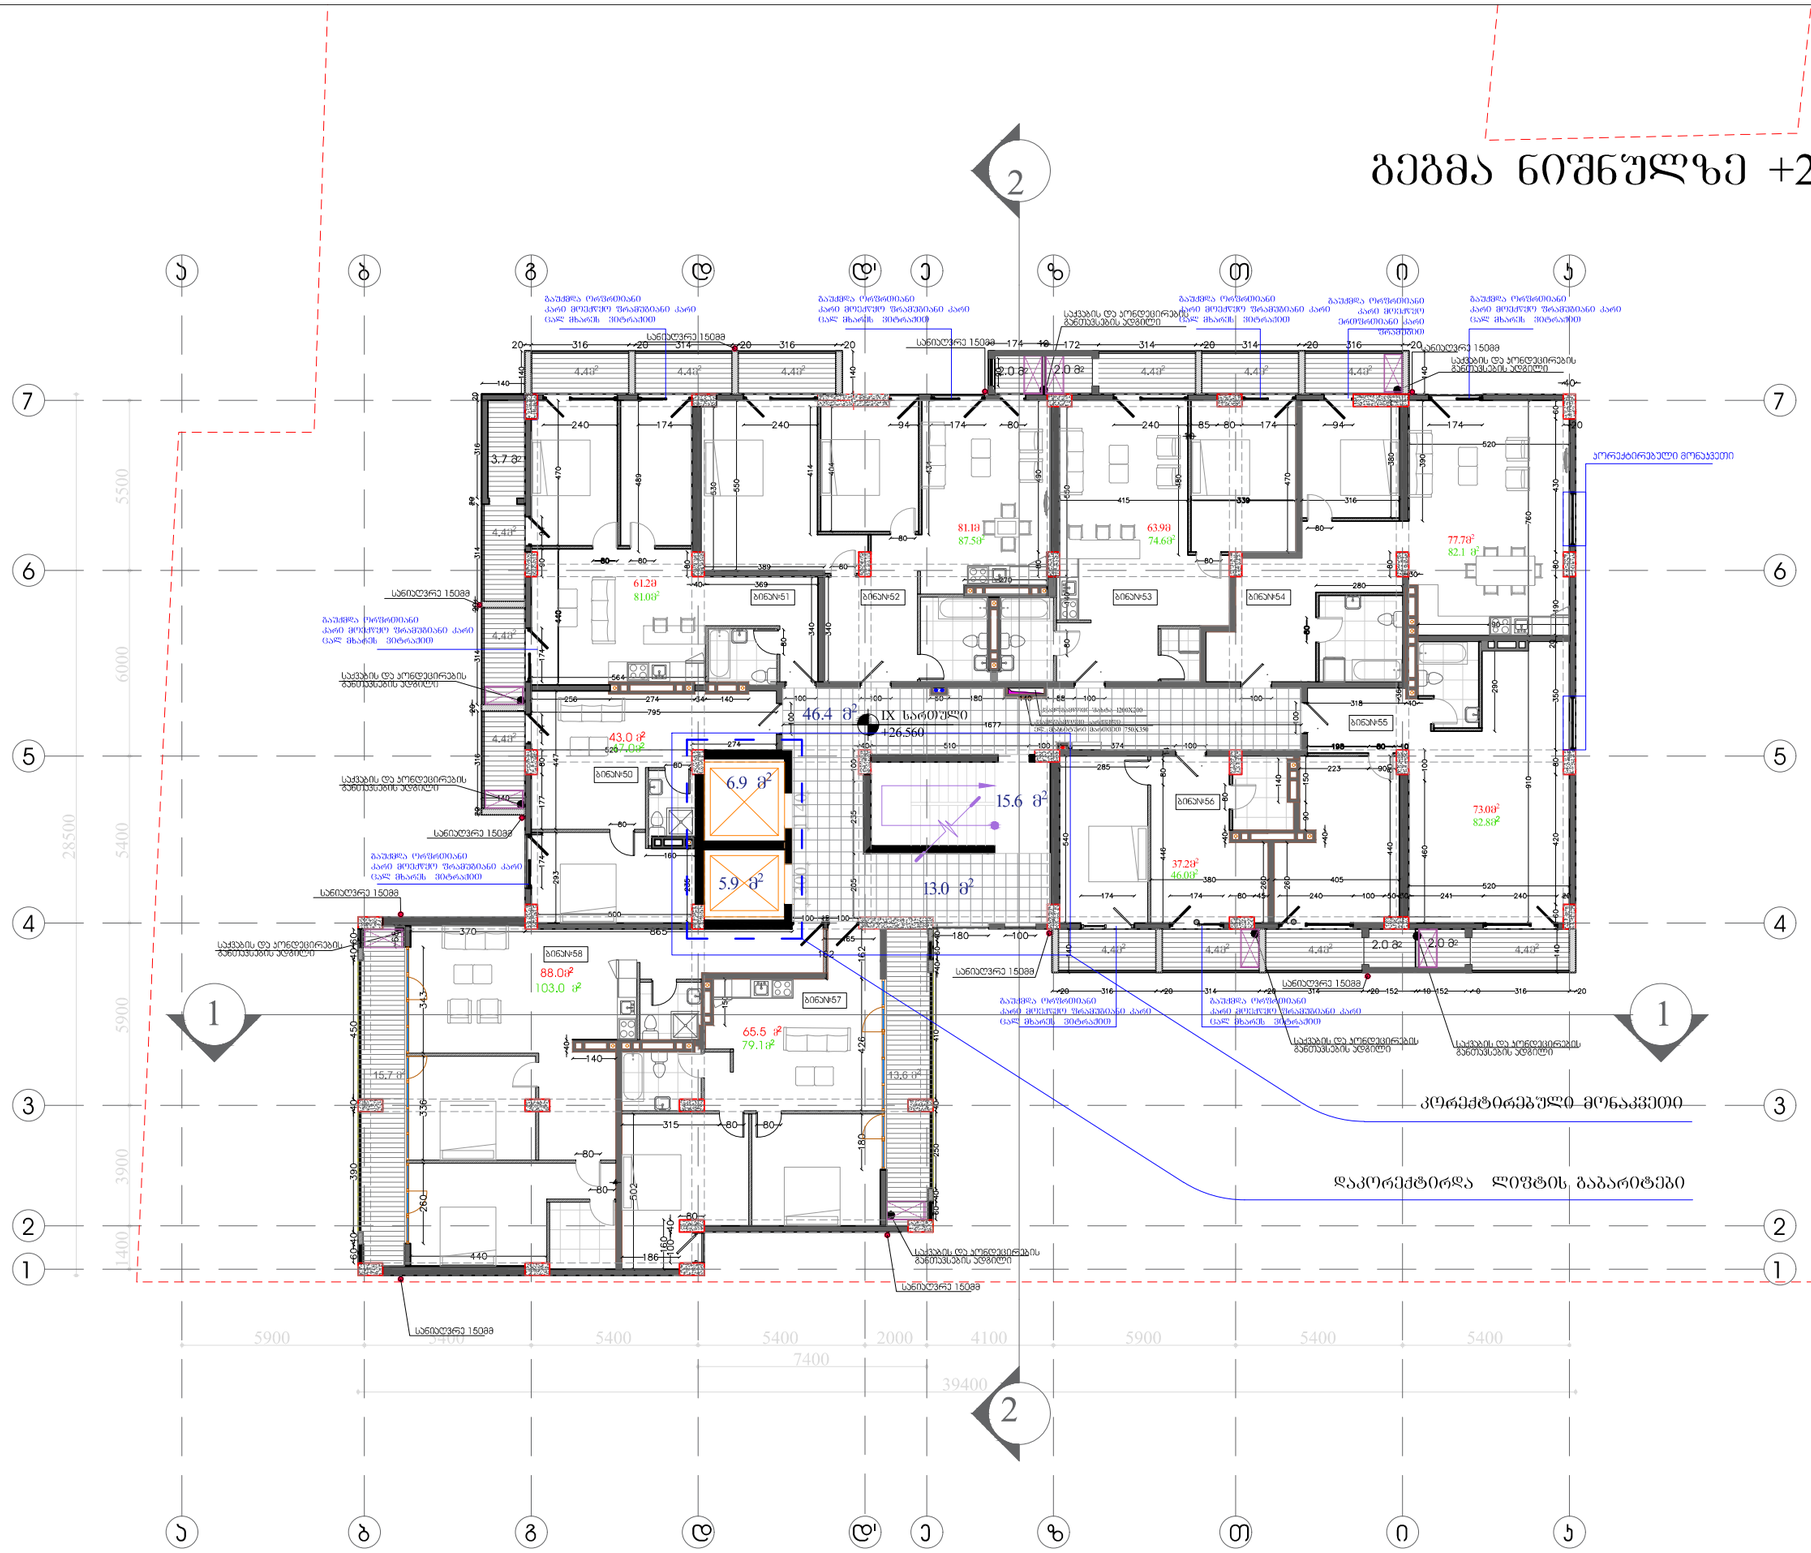


| | |
|---|---|
| ფორმატი A-3 | |

**შენიშვნები:**

ნახაზზე ზომები მოცემულია მმ-ში.

ნახაზის ზომის ცვლილება მასშტაბირების შეთანხმებული შედეგი ობიექტის პროექტის ავტორთან.

**გამოყენებული პირობითი აღნიშვნები**

| | |
|---|---|
| 1 | ღერძის ხაზი |
| | ტიხარი |
| | კედელი |
| | მოპირკეთება |

**ტექნიკურ-ეკონომიკური მაჩვენებლები**

საცხოვრებელი ფართი 590.6მ²
საცხოვრებლის საზაფხულო ფართი 85.6 მ²
საცხოვრებლის დამხმარე ფართი 11.7 მ²

| | |
|---|---|
| შპს. "არქ ქრეატი0ნ" | |
| მისამართი: | ქ. თბილისი, ს.ცინცაძის ქუჩ3 |

დაკვეთი : შპს ნიუ ბორა კლუბი

მისამართი
ა. ქავთარაძის ქუჩა № 58

პროექტის სახელწოდება
მრავალბინიანი საცხოვრებელი სახლი

| თანამდებობა | გვარი | ხელმოწერა | თარიღი |
|---|---|---|---|
| დირექტორი | ლ.ხუხაშვილი | | |
| არქიტექტორი | ლ.ხუხაშვილი | | |
| არქიტექტორი | ქ.ხუხაშვილი | | |

| | | |
|---|---|---|
| მასშტაბი | 200 | ნახაზი: |
| თარიღი | | გეგმა ნიშნულზე +26.56 |

| სტადია | შენიშვნები | შენიშვნები |
|---|---|---|
| პროექტი | | |

# გეგმა ნიშნულზე +29.88

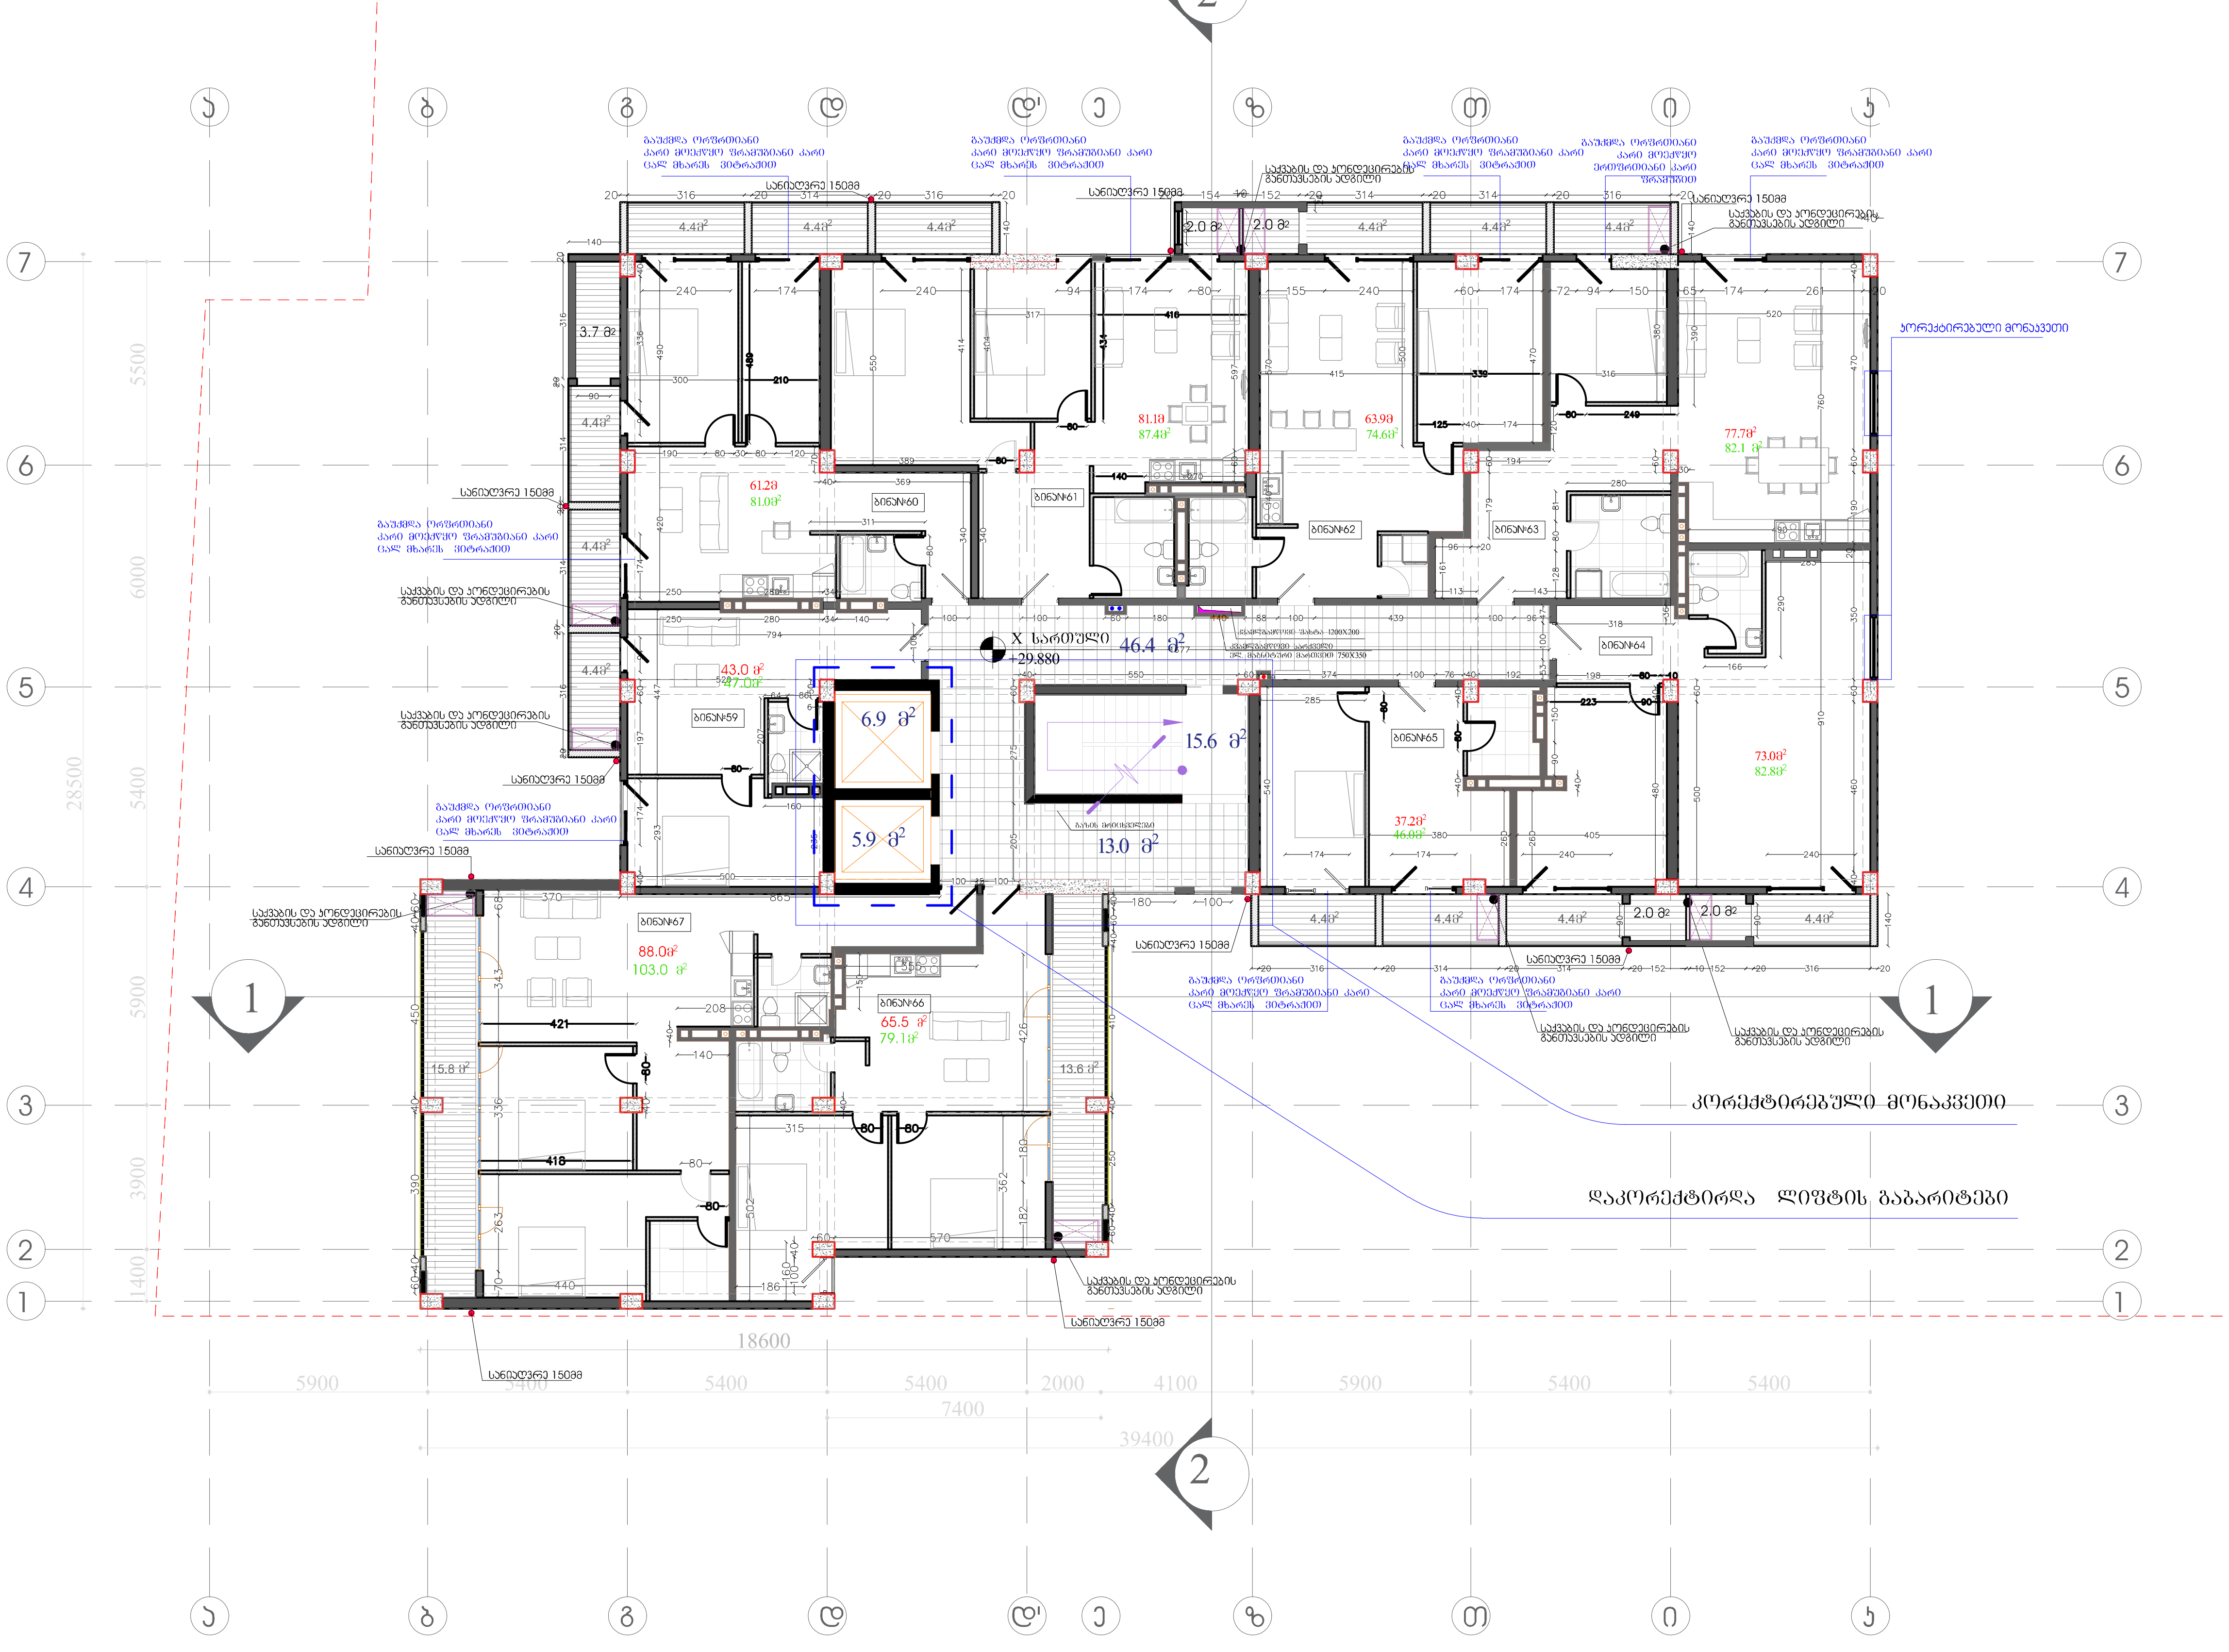


| ფორმატი ა-3 | |
|---|---|

**შენიშვნები:**

ნახაზზე ზომები მოცემულია მეტრებში.

ნახაზის ყველა ცვლილება მშენებლობისას შეთანხმებული უნდა იყოს პროექტის ავტორთან.

**გამოყენებული პირობითი აღნიშვნები**

| | |
|---|---|
| (წითელი ხაზი) | საკადასტრო საზღვარი |
| ±0.000 | ნიშნული გეგმაზე |
| (სიმბოლო) | ჭრილის ხაზი |
| ±.0.00 | ნიშნული ჭრილზე, ფასადზე |
| 1 | ღერძის ხაზი |
| (სიმბოლო) | ტიხარი |
| (სიმბოლო) | კედელი |
| (სიმბოლო) | დიაფრაგმა |

**ტექნიკურ ეკონომიკური მაჩვენებლები**

ლიფტები 12.8მ²
სადარბაზოს ფართი 59.4მ²
კიბის უჯრედი 15.6მ²
საცხოვრებელი ფართი 590.6მ²
საცხოვრებლის საზაფხულო ფართი 85.6 მ²
საცხოვრებლის დამხმარე ფართი 11.7მ²


შ.პ.ს. "არქ ქრიატიონ"
მისამართი: ქ. თბილისი, ს.ცინცაძის ქ.№3


დამკვეთი : შპს ნიუ ბრუკ პლიუსი

მისამართი
პ. ქავთარაძის ქუჩა № 58

პროექტის სახელწოდება
მრავალბინიანი საცხოვრებელი სახლი

| თანამდებობა | გვარი | ხელმოწერა | თარიღი |
|---|---|---|---|
| დირექტორი | ო.ხუხაშვილი | | |
| არქიტექტორი | ო.ხუხაშვილი | | |
| არქიტექტორი | ქ.ხუხაშვილი | | |

| | | |
|---|---|---|
| მასშტაბი | 200 | ნახაზი: გეგმა ნიშნულზე +29.88 |
| თარიღი | | |

| სტადია | ფურცელი | ფურცლები |
|---|---|---|
| პროექტი | | |

# გეგმა ნიშნულზე +33.20

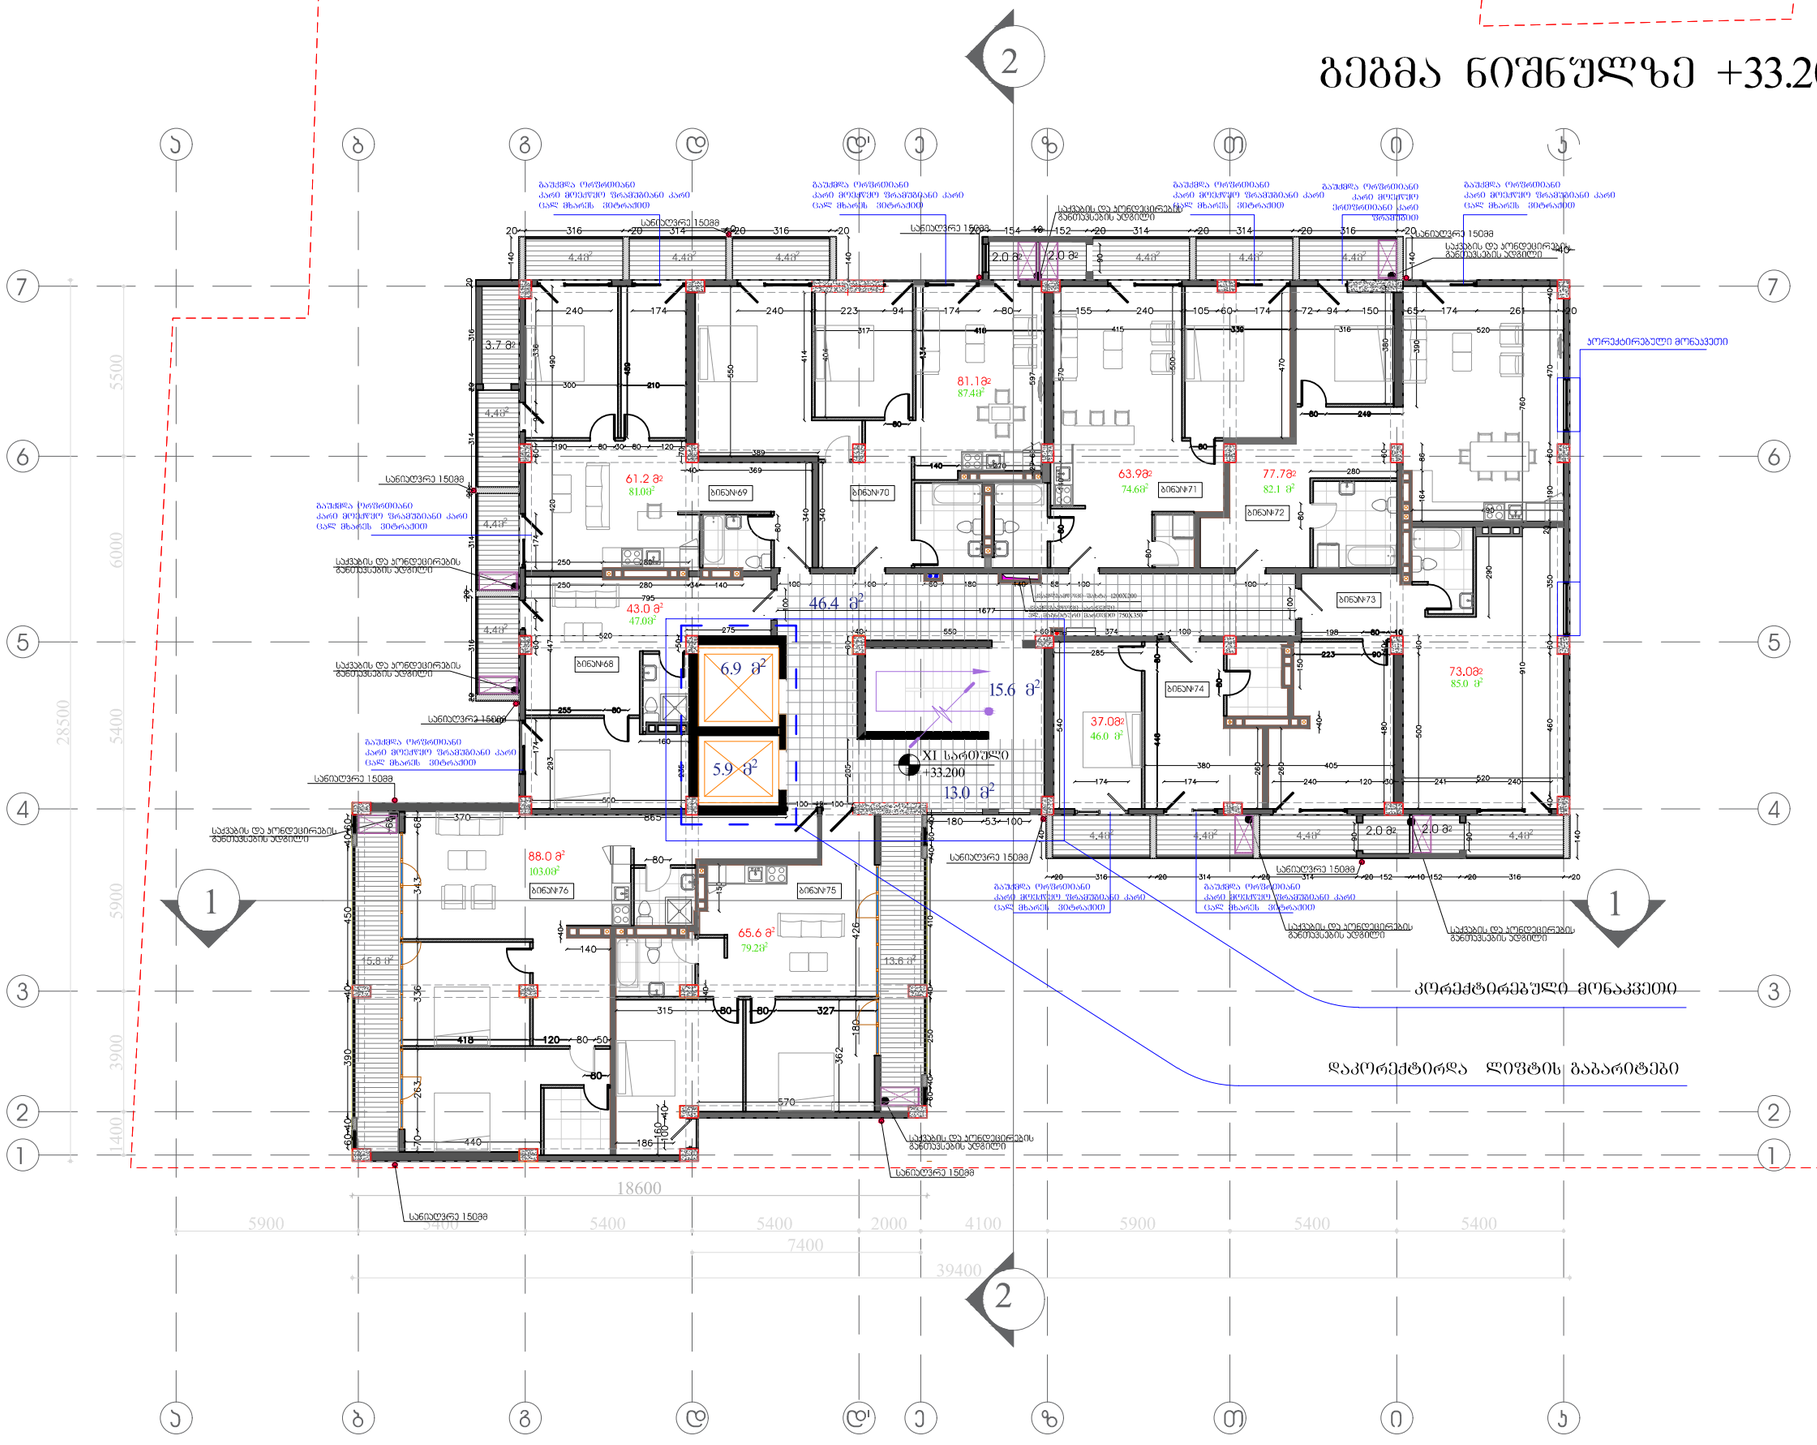


| | |
|---|---|
| ფურცელი ა-3 | |

**შენიშვნები:**

ნახაზზე ზომები მოცემულია მმ-ში.


**გამოყენებული პირობითი აღნიშვნები**

| | |
|---|---|



| | |
|---|---|
| შპს. "არქ ქრიატივ" | |
| მისამართი: | ქ. თბილისი, ს.ცინცაძის ქ№3 |

დამკვეთი : შპს ნიუ ბორუ კლიფხი

მისამართი

პროექტის სახელწოდება
მრავალფუნქციანი საცხოვრებელი სახლი

| თანამდებობა | გვარი | ხელმოწერა | თარიღი |
|---|---|---|---|
| დირექტორი | ო.ხუხაშვილი | | |
| არქიტექტორი | ო.ხუხაშვილი | | |
| არქიტექტორი | ქ.ხუხაშვილი | | |

| | | |
|---|---|---|
| მასშტაბი | 200 | ნახაზი: |
| თარიღი | | გეგმა ნიშნულზე +33.20 |

| სტადია | ფურცელი | ფურცლები |
|---|---|---|
| პროექტი | | |

# გეგმა ნიშნულზე +36.52

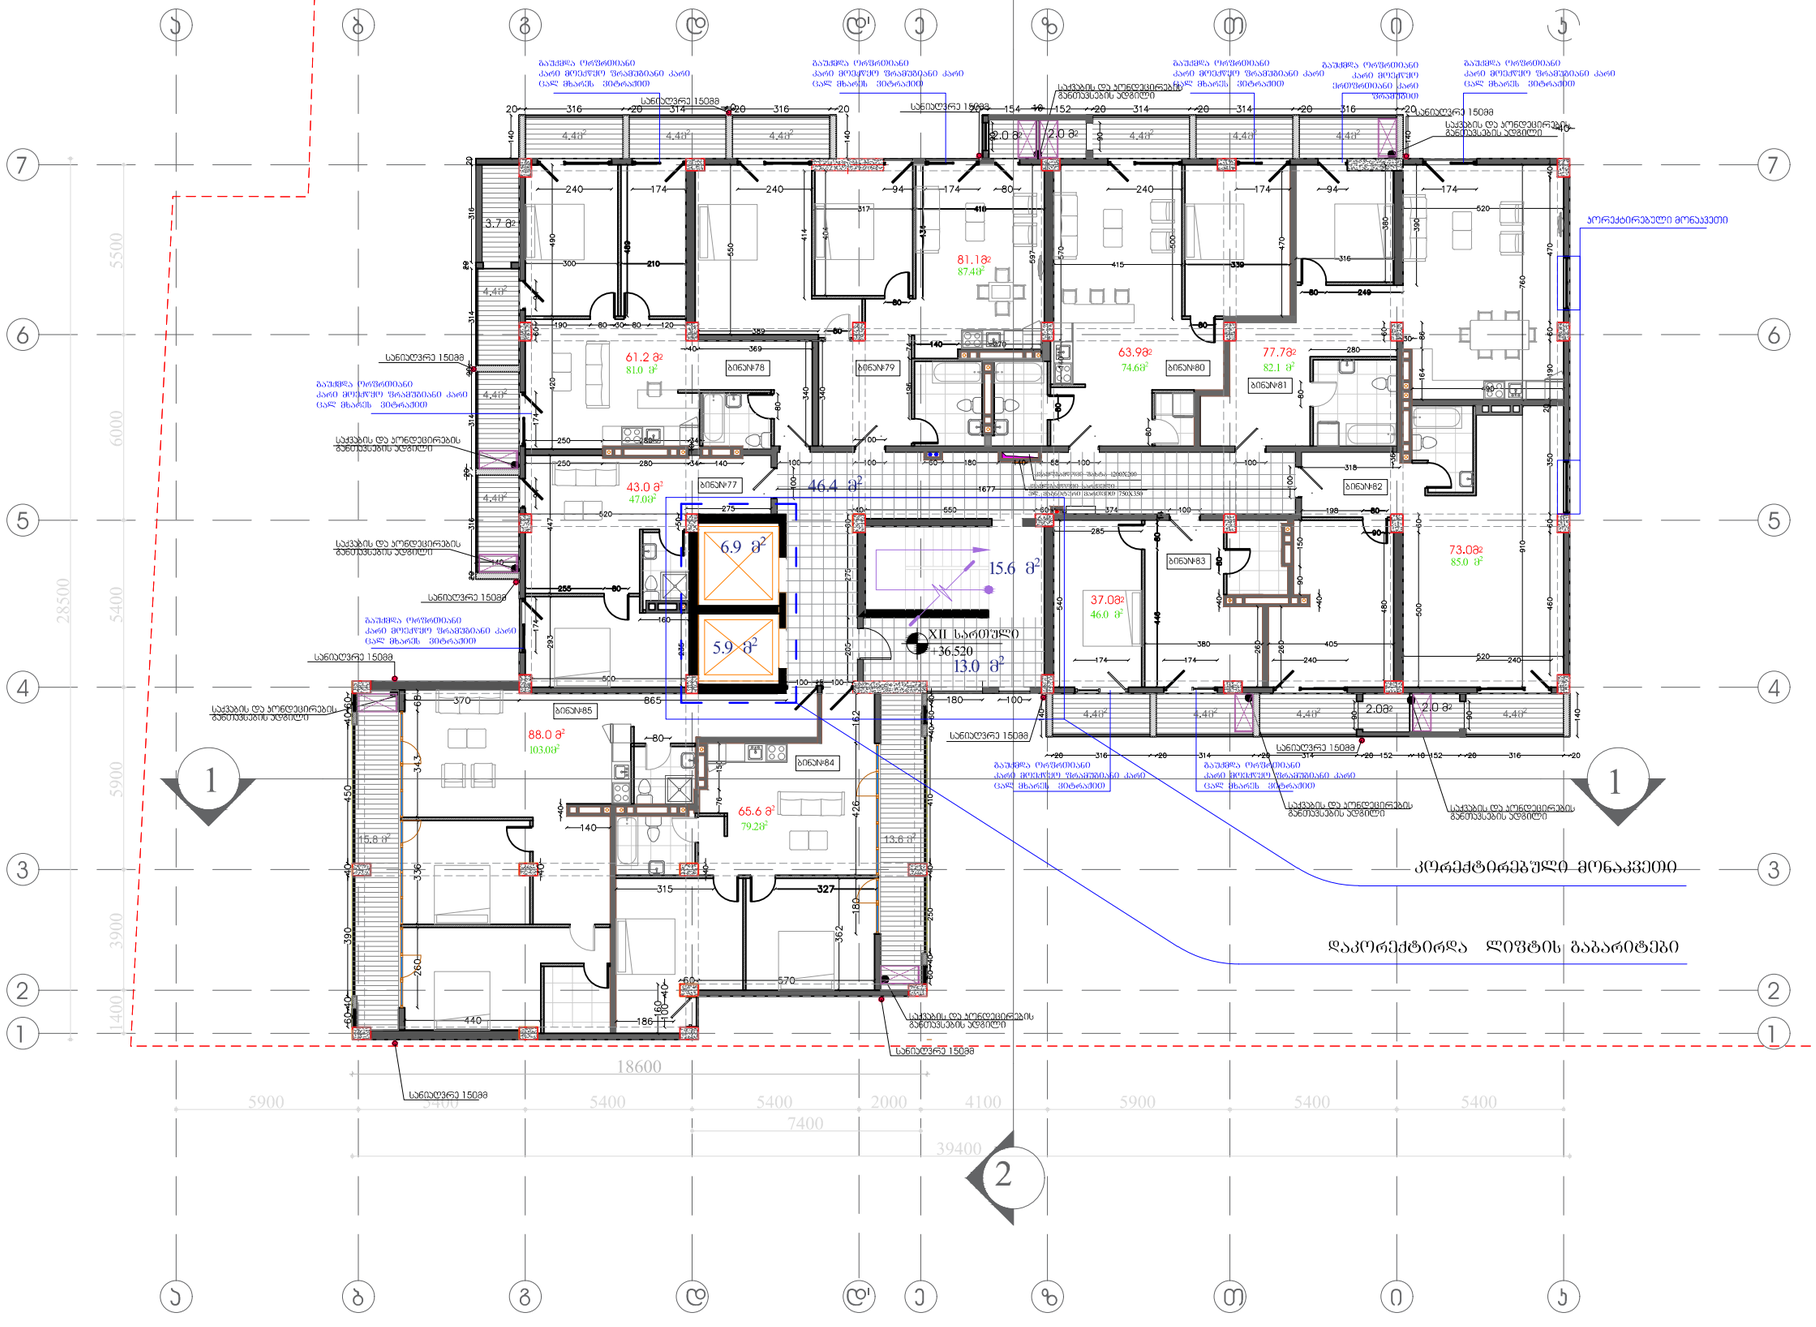


ფურცელი ა-3

შენიშვნები:

ნახაზზე ზომები მოცემულია მეტრებში.

ნახაზის ყველა ცვლილება ძირითადიდან შეთანხმებული უნდა იქნეს პროექტის ავტორთან.

## გამოყენებული პროექციის აღნიშვნები

| | |
|---|---|

## ტექნიკურ-ეკონომიკური მაჩვენებლები



შპს "არქ ქრეატივ"




| თანამდებობა | გვარი | ხელმოწერა | თარიღი |
|---|---|---|---|
| დირექტორი | ლ.ხუხაშვილი | | |
| არქიტექტორი | ლ.ხუხაშვილი | | |
| არქიტექტორი | ქ.ხუხაშვილი | | |


| მასშტაბი | 200 | ნახაზის: |
|---|---|---|
| თარიღი | | გეგმა ნიშნულზე +36.52 |

|---|---|---|
| პროექტი | | |

# გეგმა ნიშნულზე +39.84

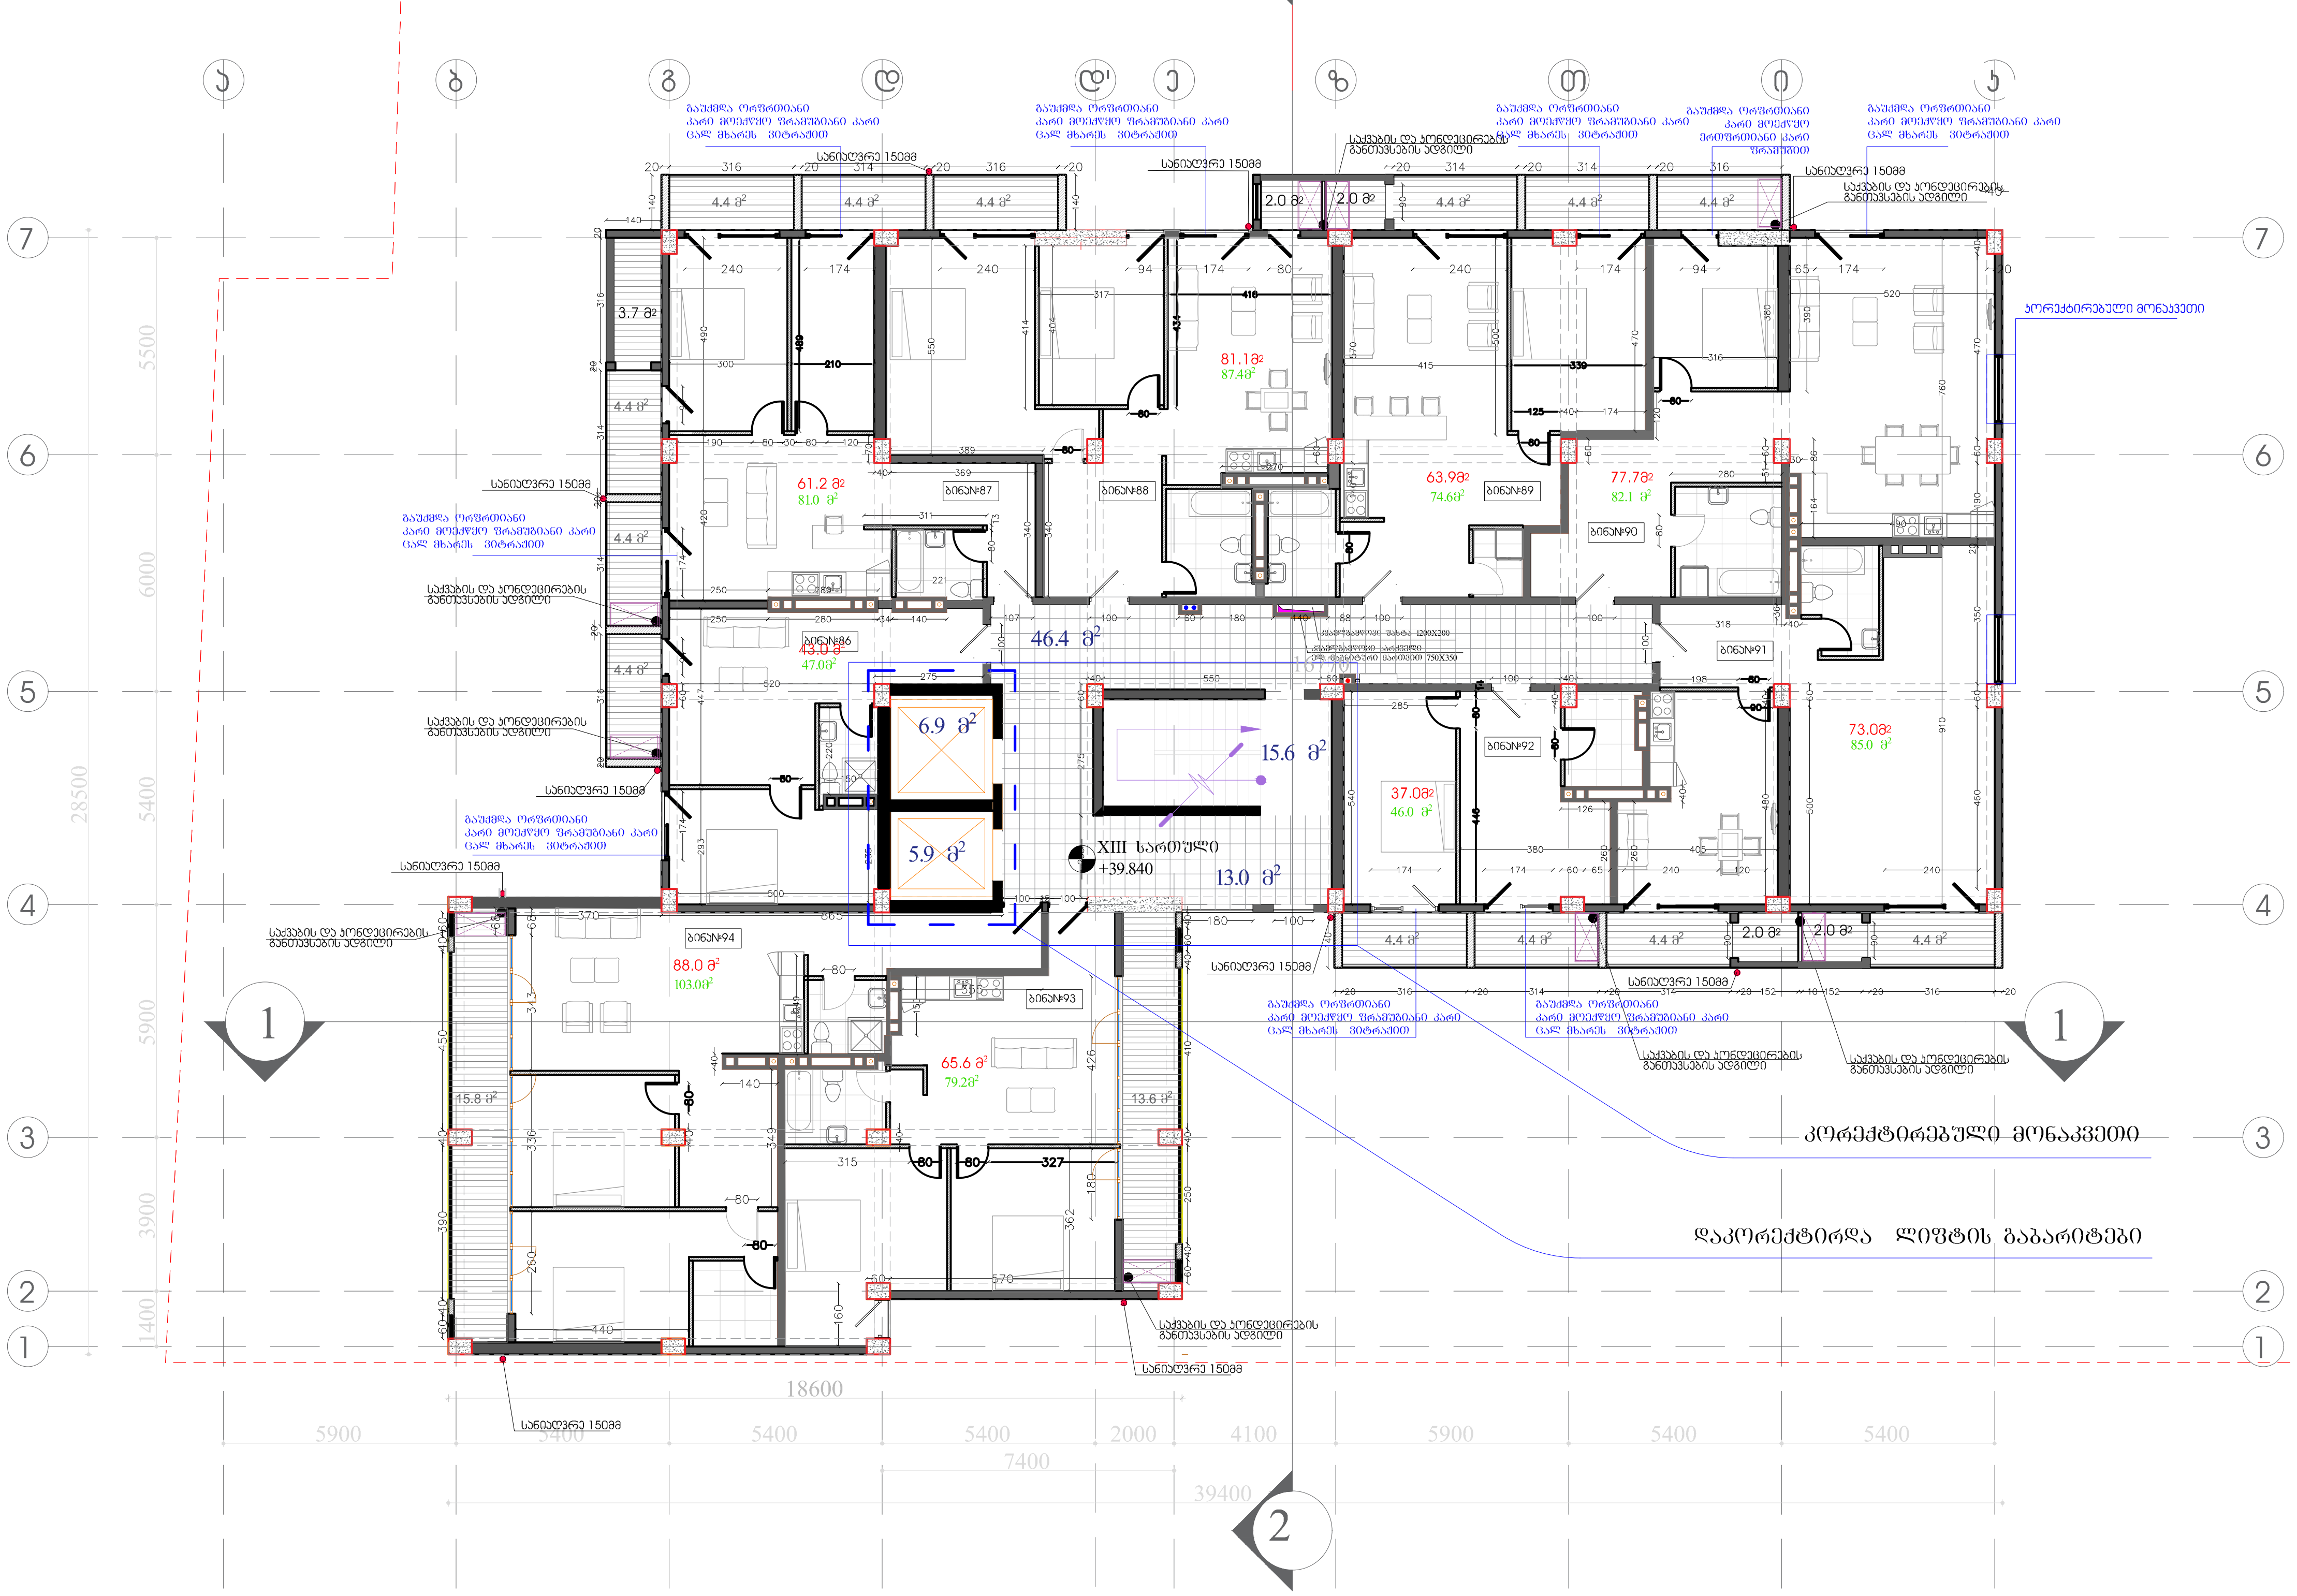


| ფორმატი ა-3 | |
|---|---|

**შენიშვნები:**

ნახაზზე ზომები მოცემულია მეტრებში.

ნახაზის ყველა ცვლილება მშენებლობისას შეთანხმებული უნდა იყოს პროექტის ავტორთან.

**გამოყენებული პირობითი აღნიშვნები**

| | |
|---|---|
| (წითელი ხაზი) | საკადასტრო საზღვარი |
| ±0.000 | ნიშნული გეგმაზე |
| (ჭრილის ნიშანი) | ჭრილის ხაზი |
| ±.0.00 | ნიშნული ჭრილზე, ფასადზე |
| (1) | ღერძის ხაზი |
| (დაშტრიხული) | ტიხარი |
| (რუხი) | კედელი |
| (შავი) | დიაფრაგმა |

**ტექნიკურ ეკონომიკური მაჩვენებლები**

ლიფტები 12.8მ²
სადარბაზოს ფართი 59.4მ²
კიბის უჯრედი 15.6მ²
საცხოვრებელი ფართი 590.6მ²
საცხოვრებლის საზაფხულო ფართი 85.4 მ²
საცხოვრებლის დამხმარე ფართი 11.7მ²

შ.პ.ს. "არქ ქრიატიონ"
მისამართი: ქ. თბილისი, ს.ცინცაძის ქ.№3

დამკვეთი : შპს ნიუ ბრუკ პლიუსი

მისამართი
პ. ქავთარაძის ქუჩა № 58

პროექტის სახელწოდება
მრავალბინიანი საცხოვრებელი სახლი

| თანამდებობა | გვარი | ხელმოწერა | თარიღი |
|---|---|---|---|
| დირექტორი | ო.ხუხაშვილი | | |
| არქიტექტორი | ო.ხუხაშვილი | | |
| არქიტექტორი | ქ.ხუხაშვილი | | |

| მასშტაბი | 200 | ნახაზი: |
|---|---|---|
| თარიღი | | გეგმა ნიშნულზე +39.84 |

| სტადია | ფურცელი | ფურცლები |
|---|---|---|
| პროექტი | | |


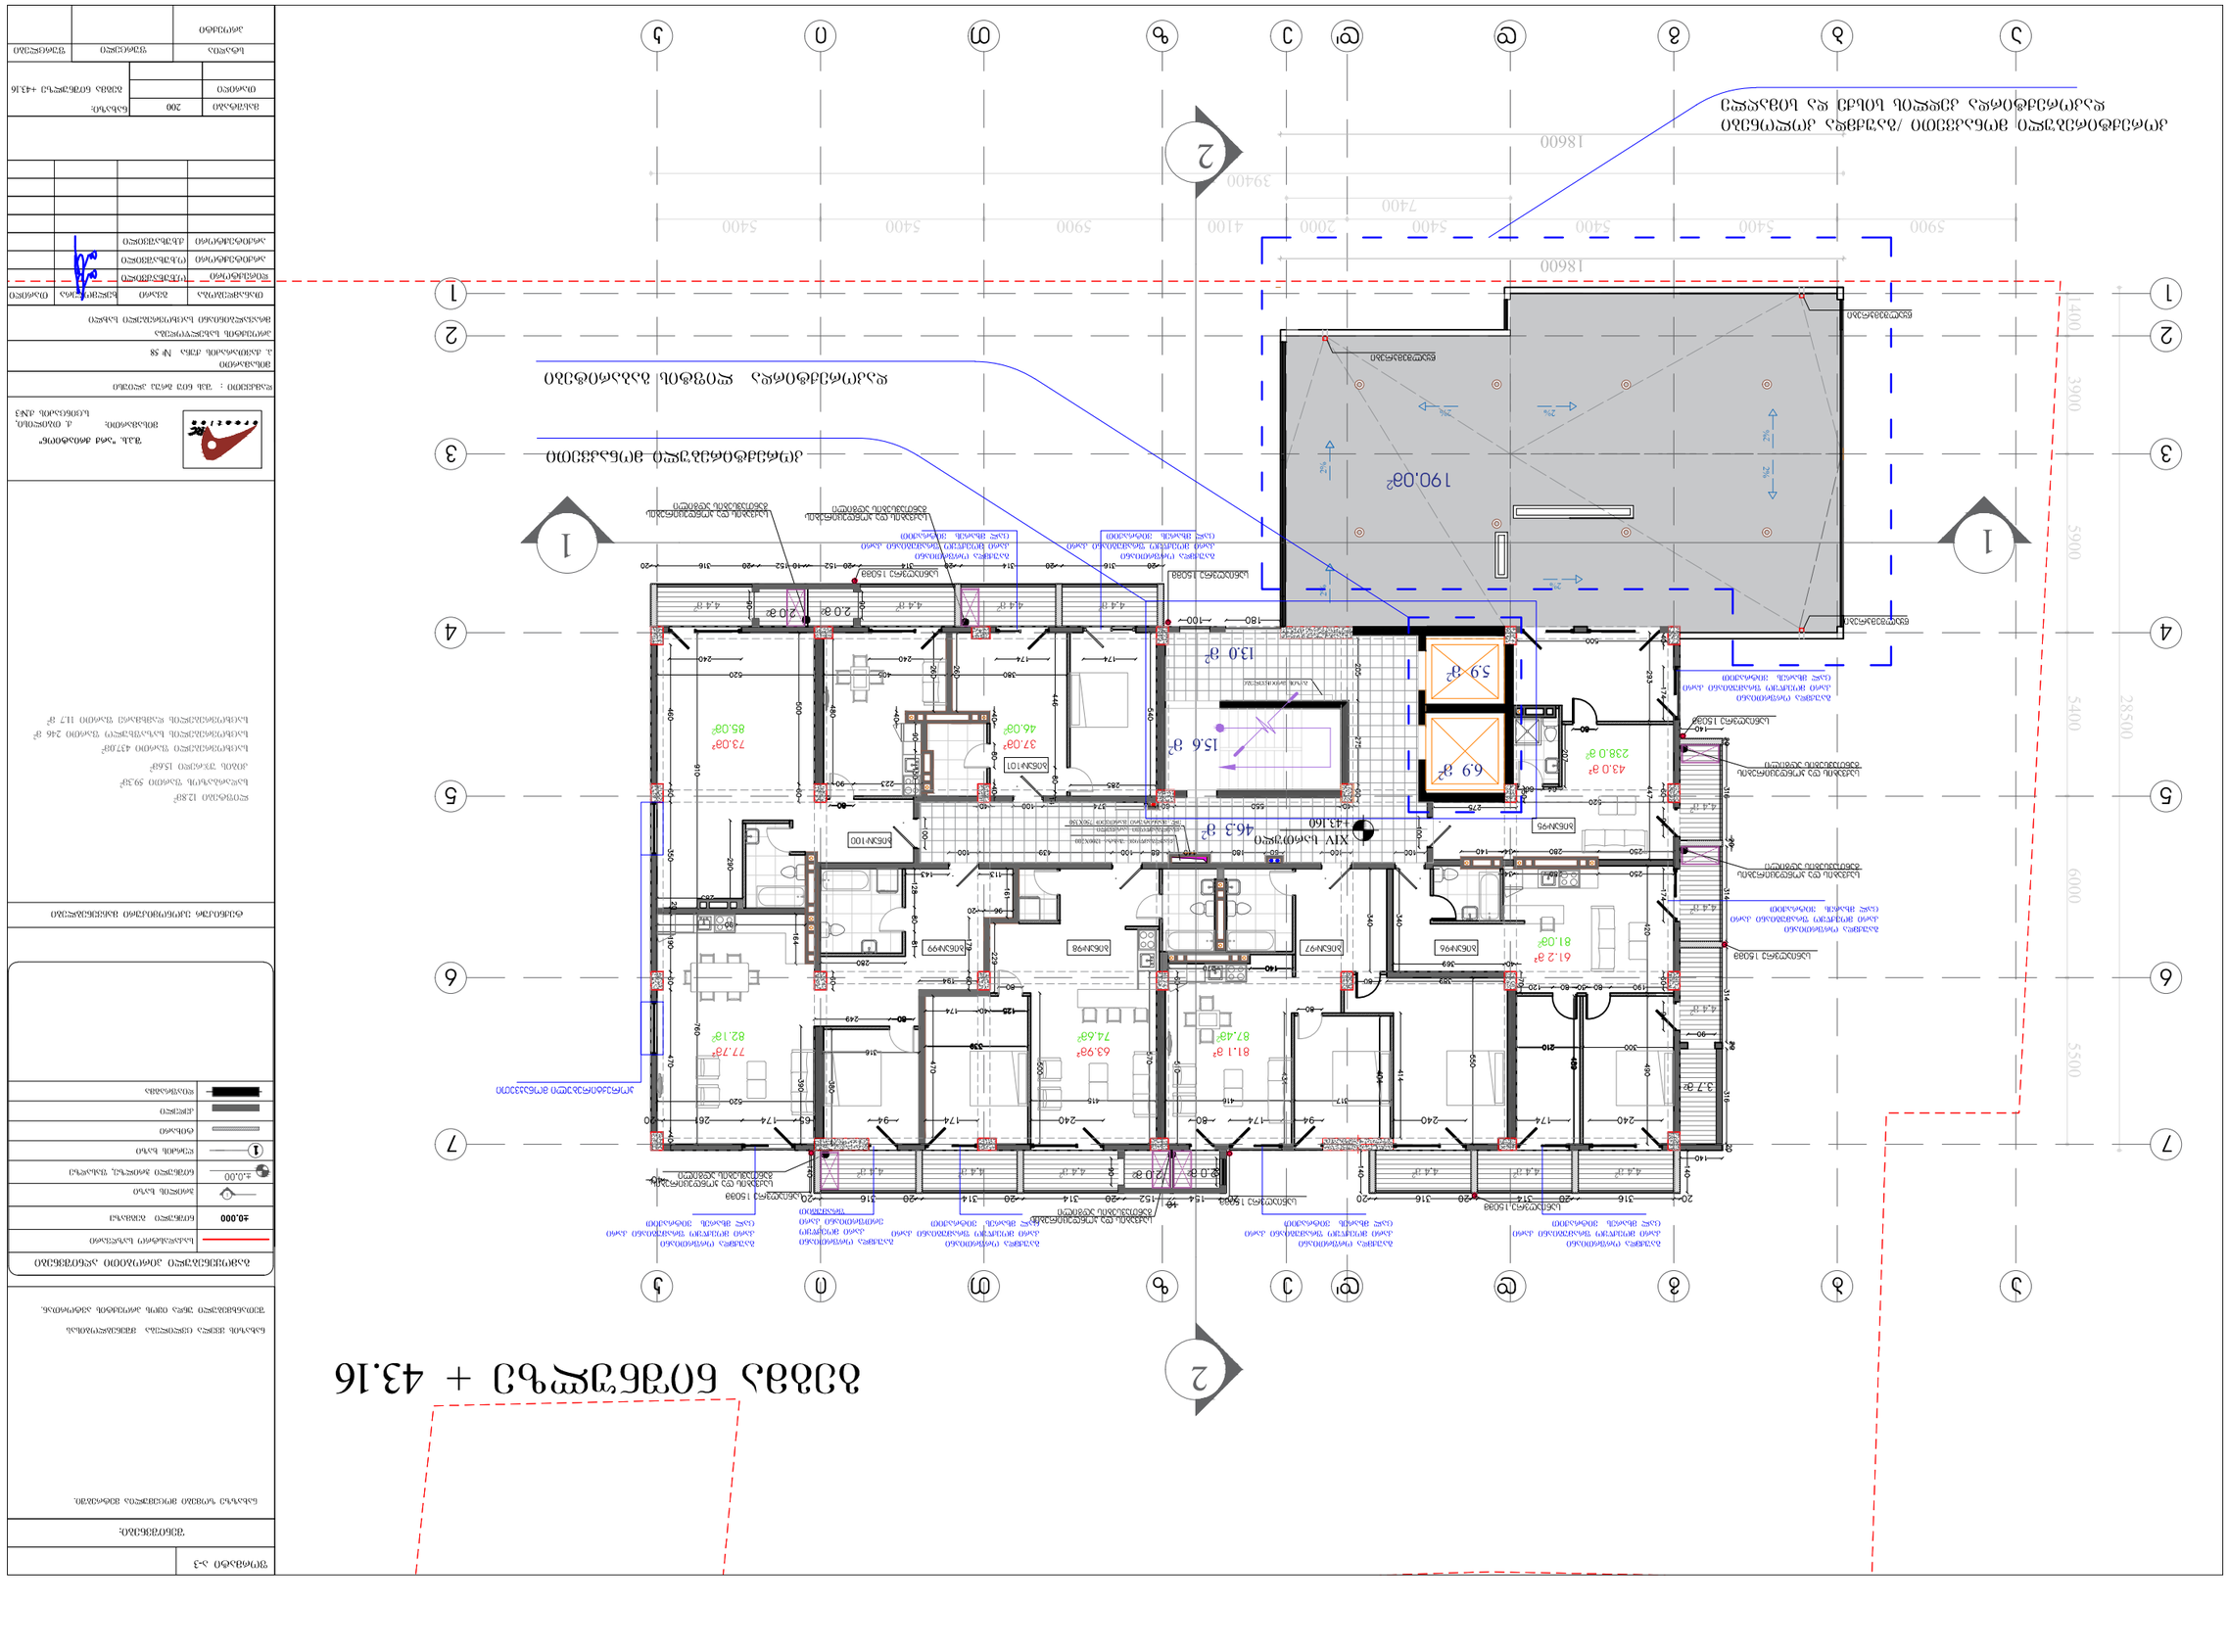







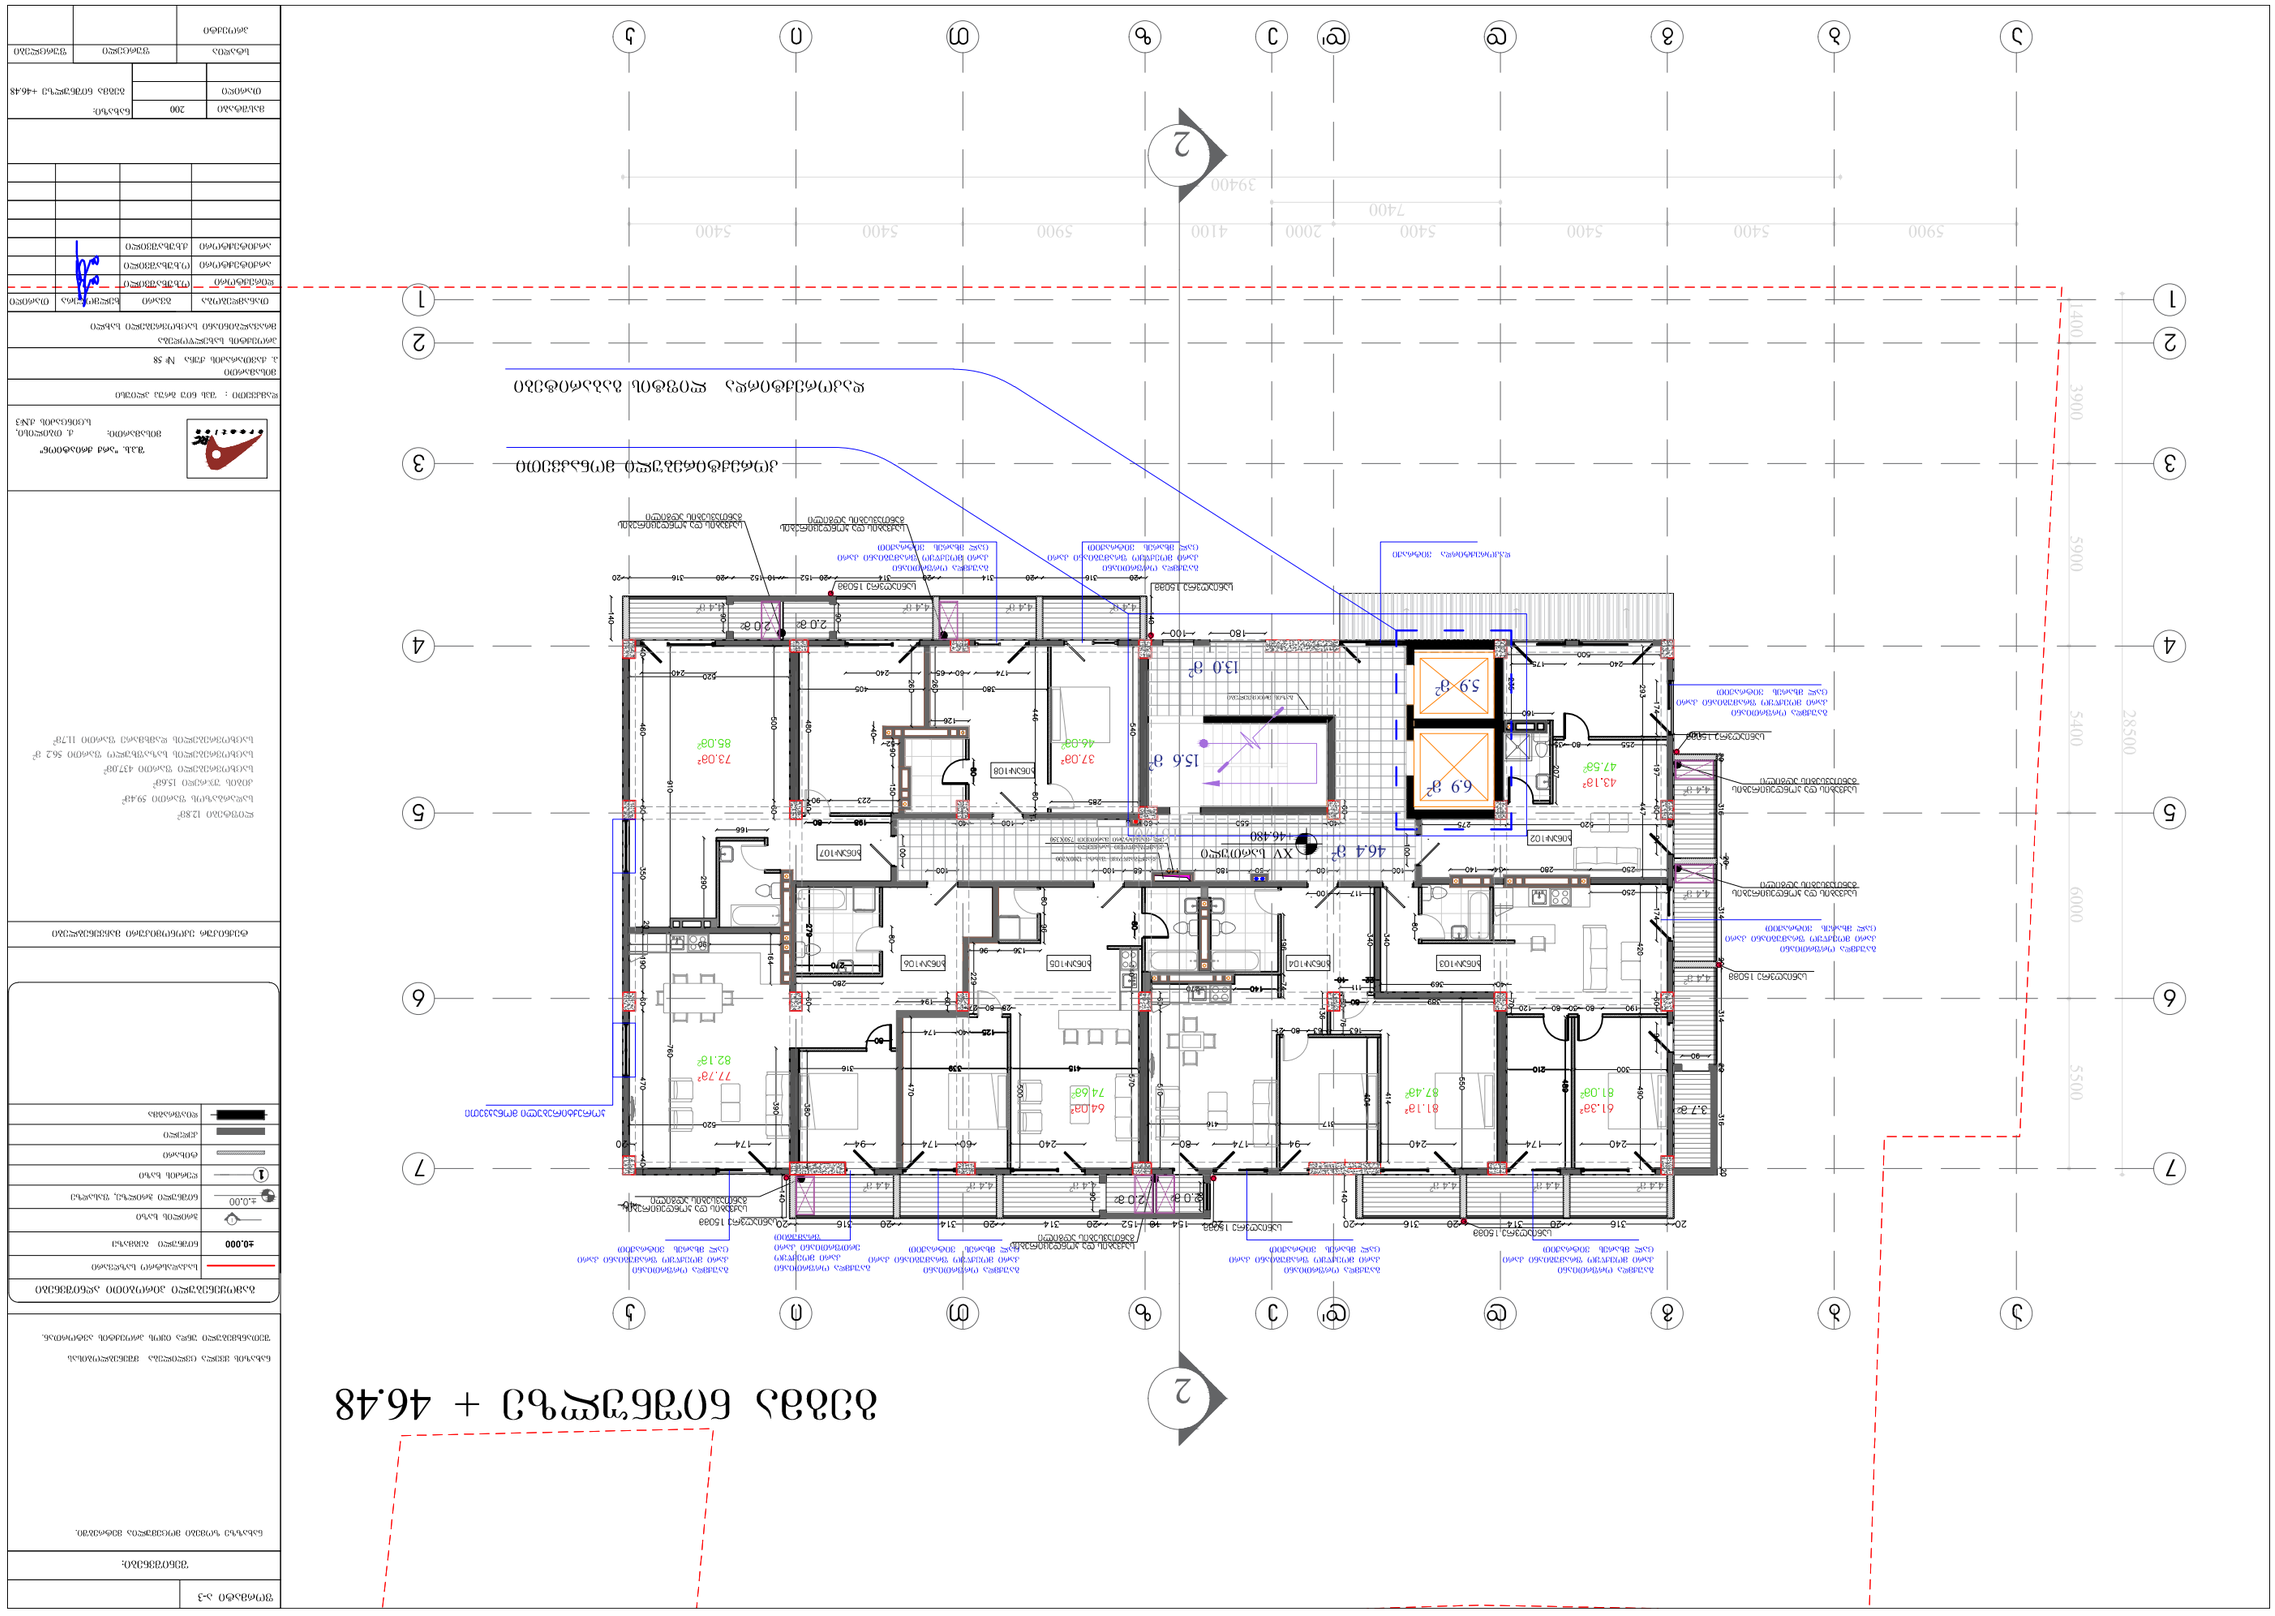
2
1
2
3
4
5
6
7
1400
3900
5900
5400
28500
6000
5500
3940
740
2000
4100
5900
5400
5400
5400
5400
5900
ა
ბ
გ
დ
ე
ვ
ზ
თ
ი
კ
46.4 მ²
XY 46.480
13.0 მ²
15.6 მ²
5.9 მ²
6.9 მ²
43.1მ²
47.5მ²
2.0 მ²
2.0 მ²
2.0 მ²
2.0 მ²
73.0მ²
85.0მ²
37.0მ²
46.0მ²
77.7მ²
82.1მ²
64.0მ²
74.6მ²
81.1მ²
87.4მ²
61.3მ²
81.0მ²
3.7 მ²

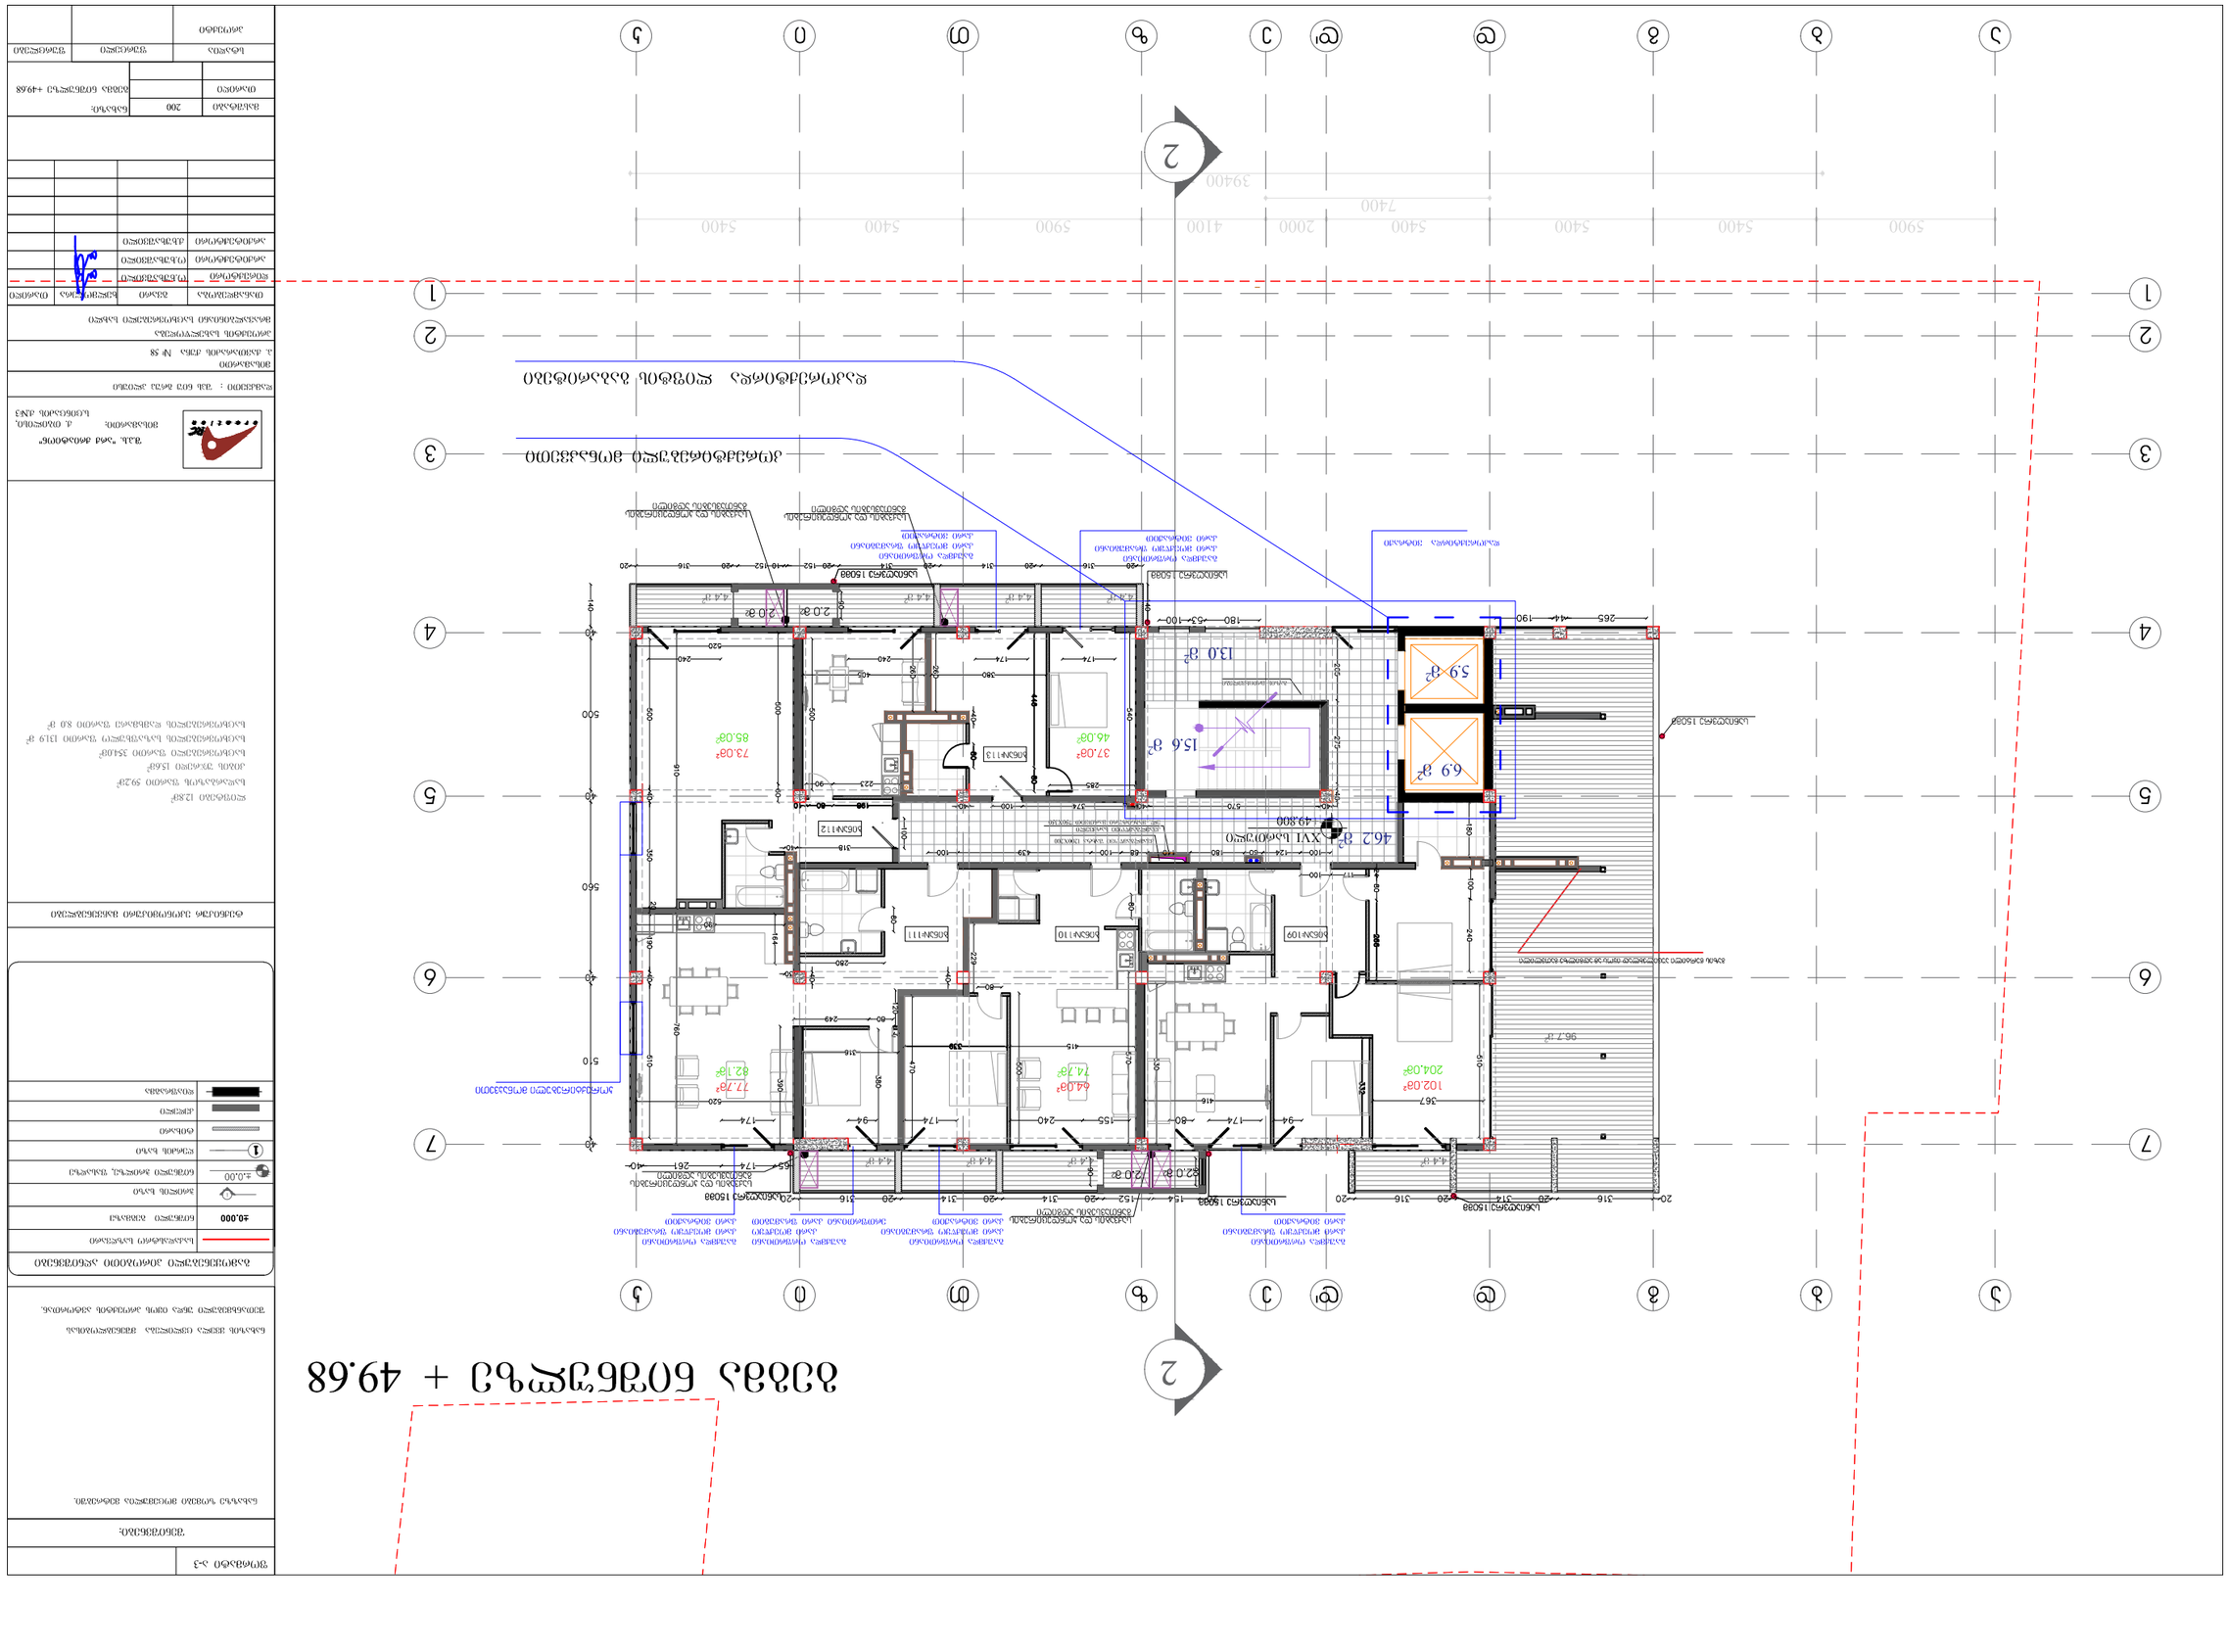
2
1
2
3
4
5
6
7
1
2
3
4
5
6
7
2
1
2
3
4
5
6
7
39400
7400
5900
5400
5400
5400
5400
4100
2000
5400
5900
46.2 მ² XVI სართული
102.0მ²
204.0მ²
96.7მ²
64.0მ²
74.7მ²
77.7მ²
82.1მ²
73.0მ²
85.0მ²
37.0მ²
46.0მ²
15.6 მ²
13.0 მ²
5.9 მ²
6.9 მ²
2.0მ²
2.0მ²
2.0

# ბინების ნომრების მითითება + 53.12

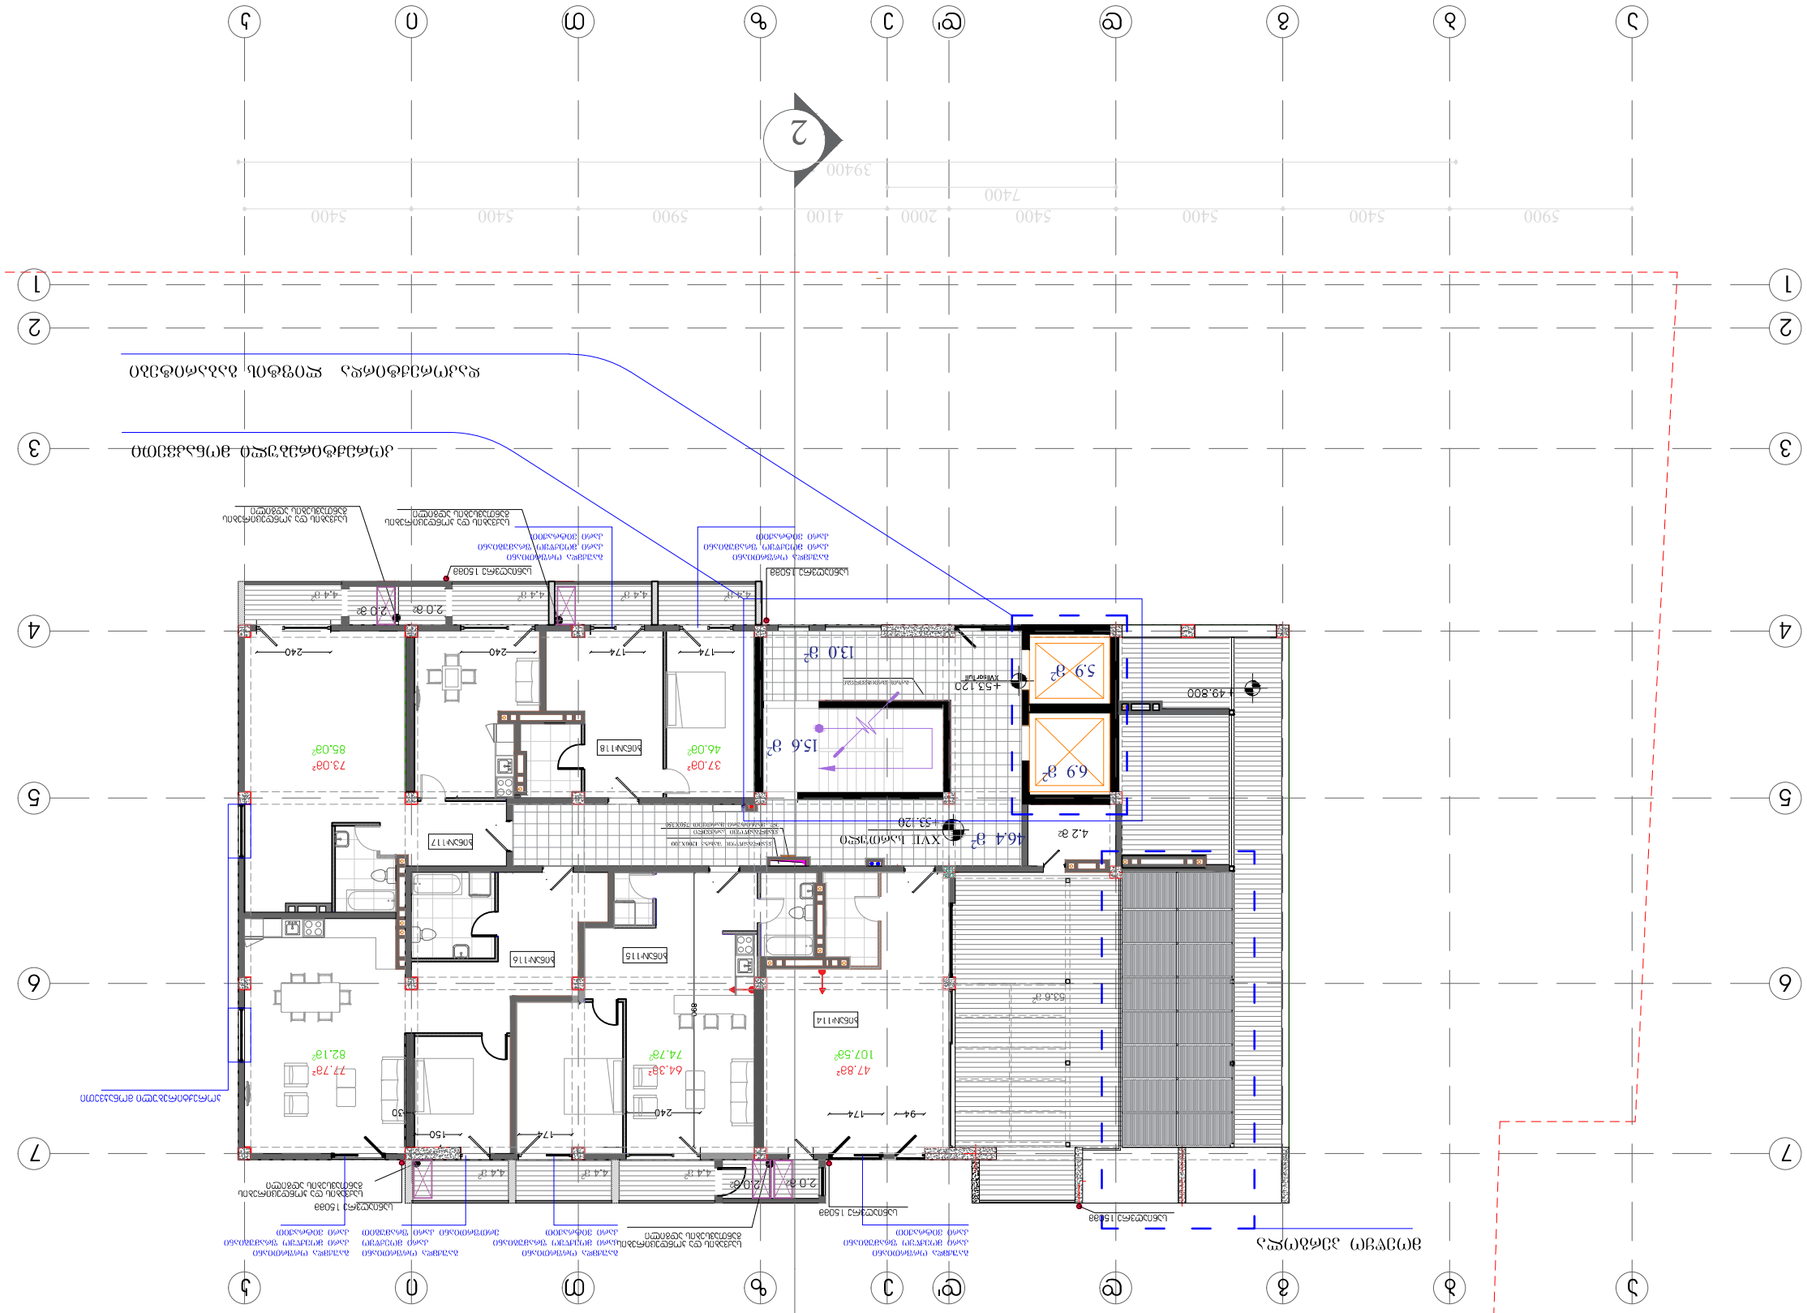
ბინების ნომრების მითითება
ოთახების ფართების მითითება
ოთახების დასახელებების მითითება
ფანჯრების ნომრების მითითება
კარების ნომრების მითითება
ფანჯრების ზომების მითითება
კარების ზომ

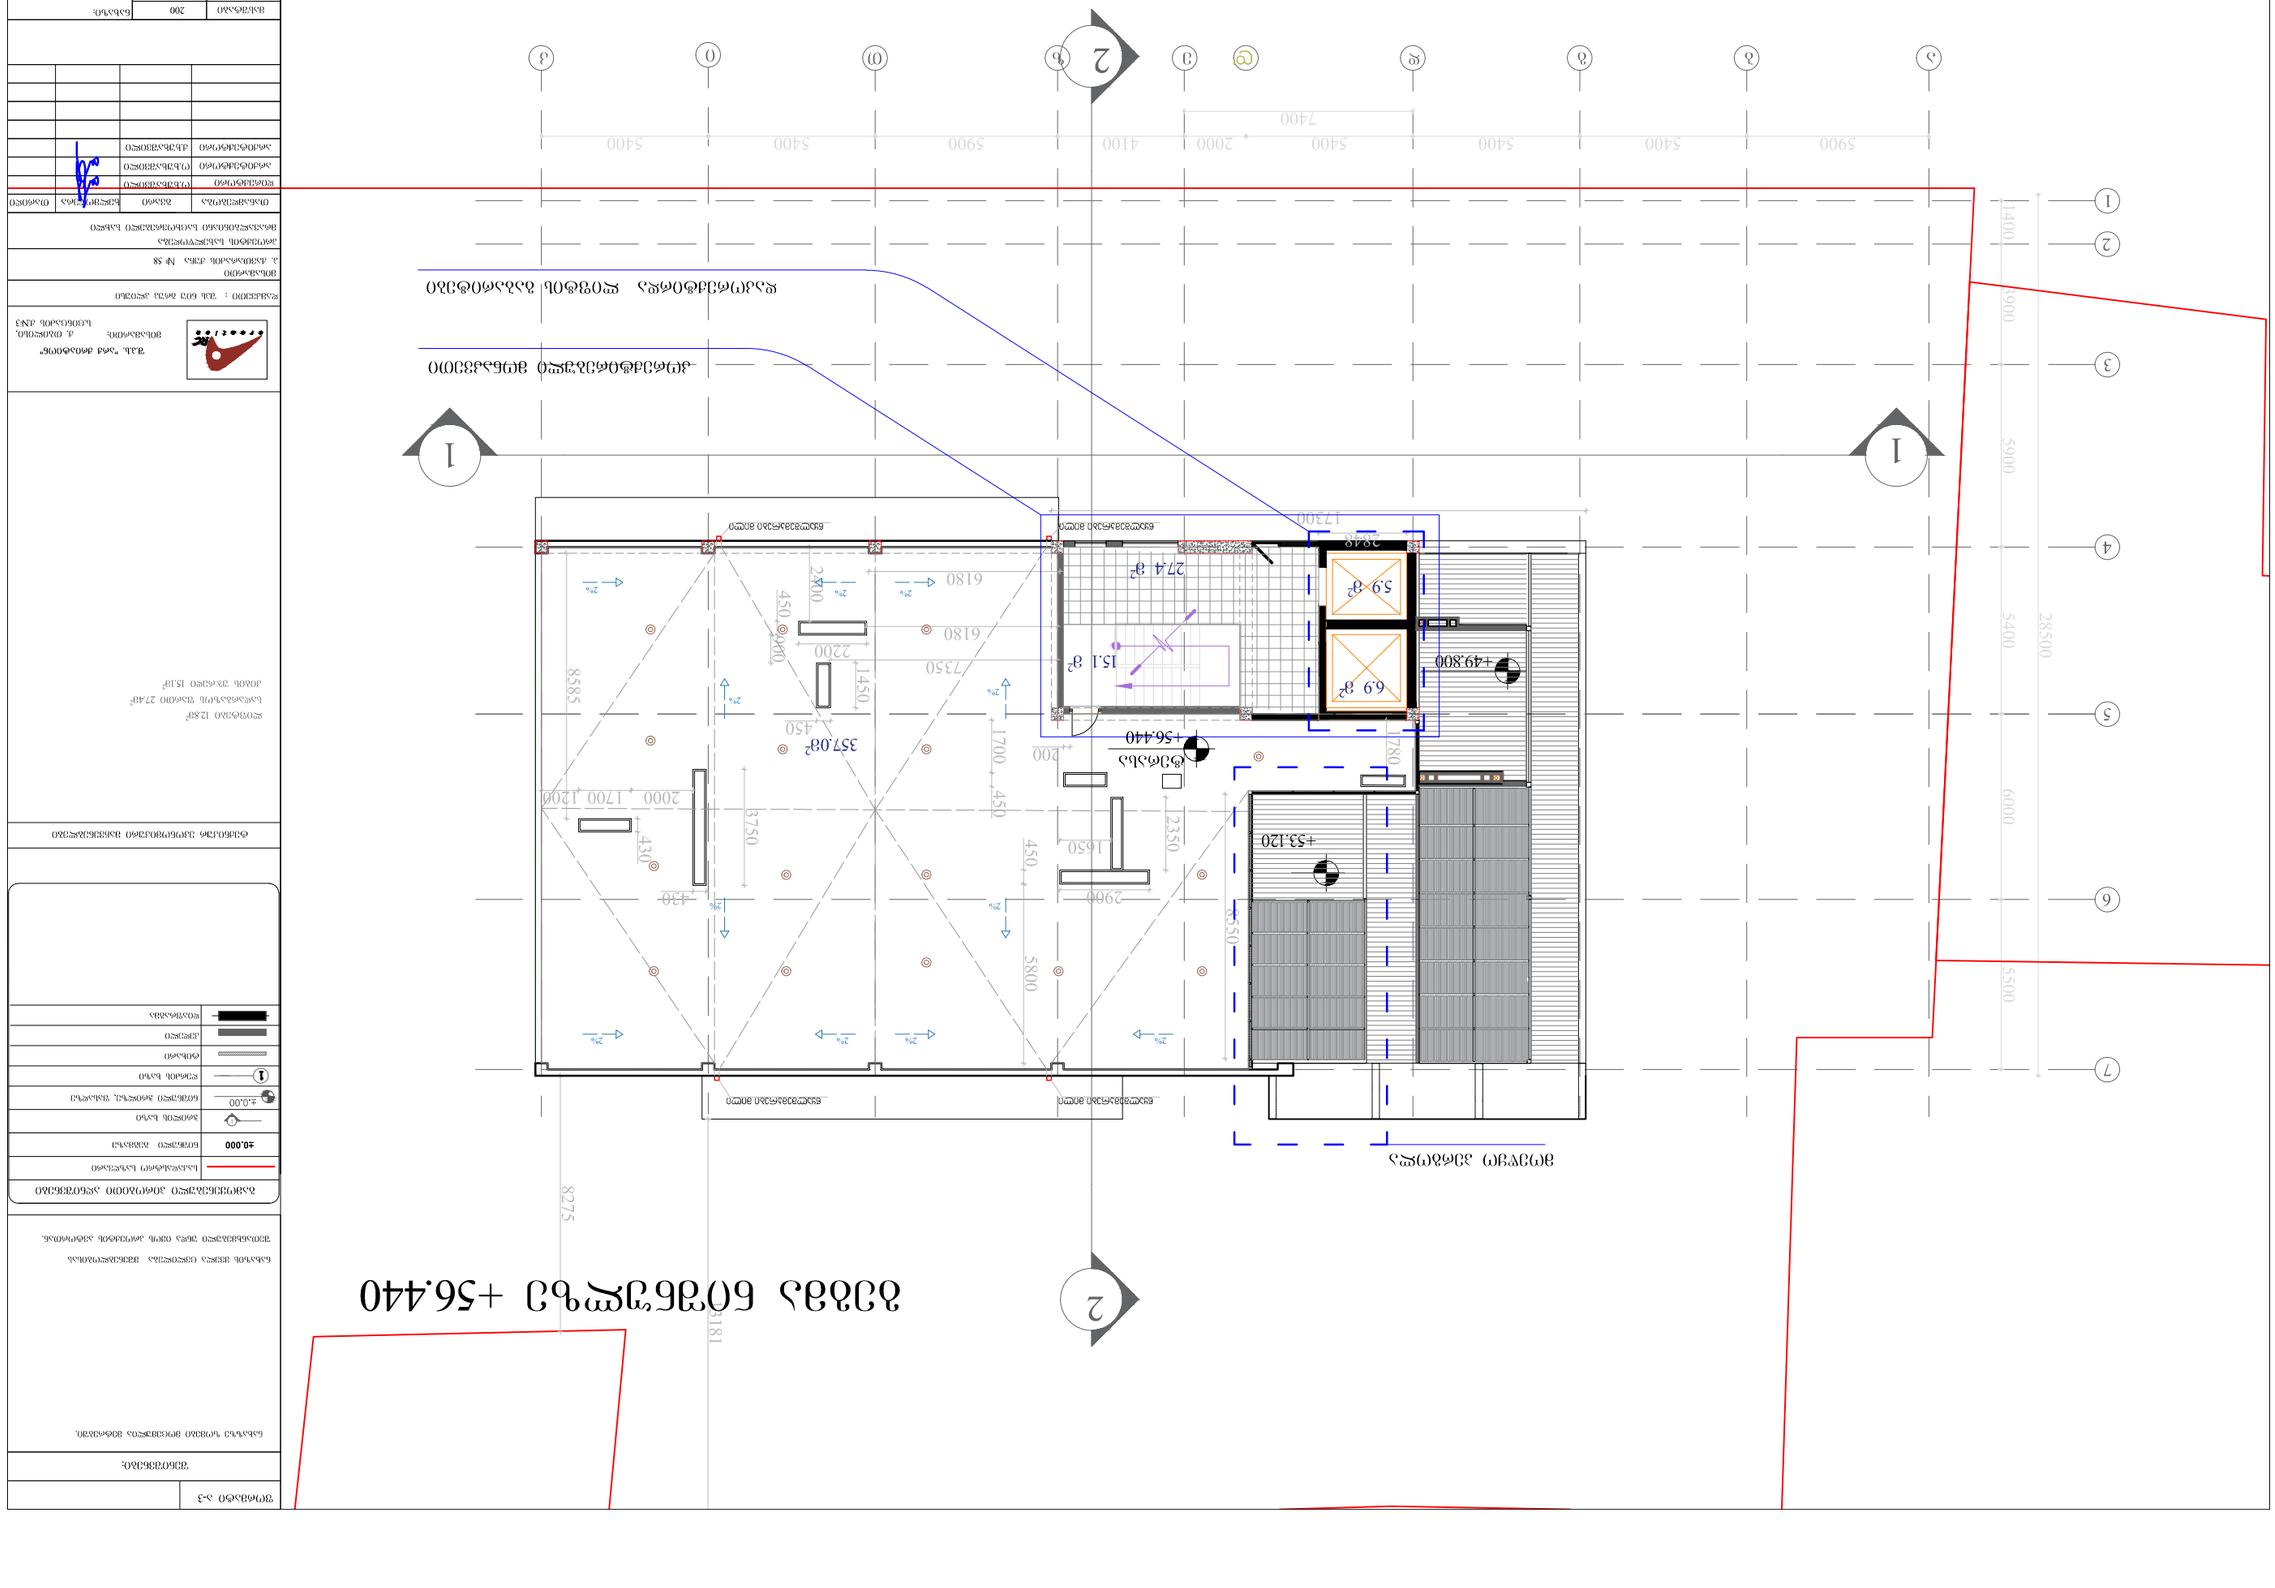
1
2
3
4
5
6
7
1400
5900
5400
6000
5500
28500
7400
2000
4100
5900
5400
5400
5400
5900
12300
8275
8858
8550
3181
6180
6180
7350
2400
2200
450
1450
1700
1780
2350
3750
2900
5800
2000
1700
1200
430
450
450
200
200
150
2%
274 м²
15.1 м²
6.9 м²
5.9 м²
357.08²
+49.800
+56.440
+53.120
+56.440

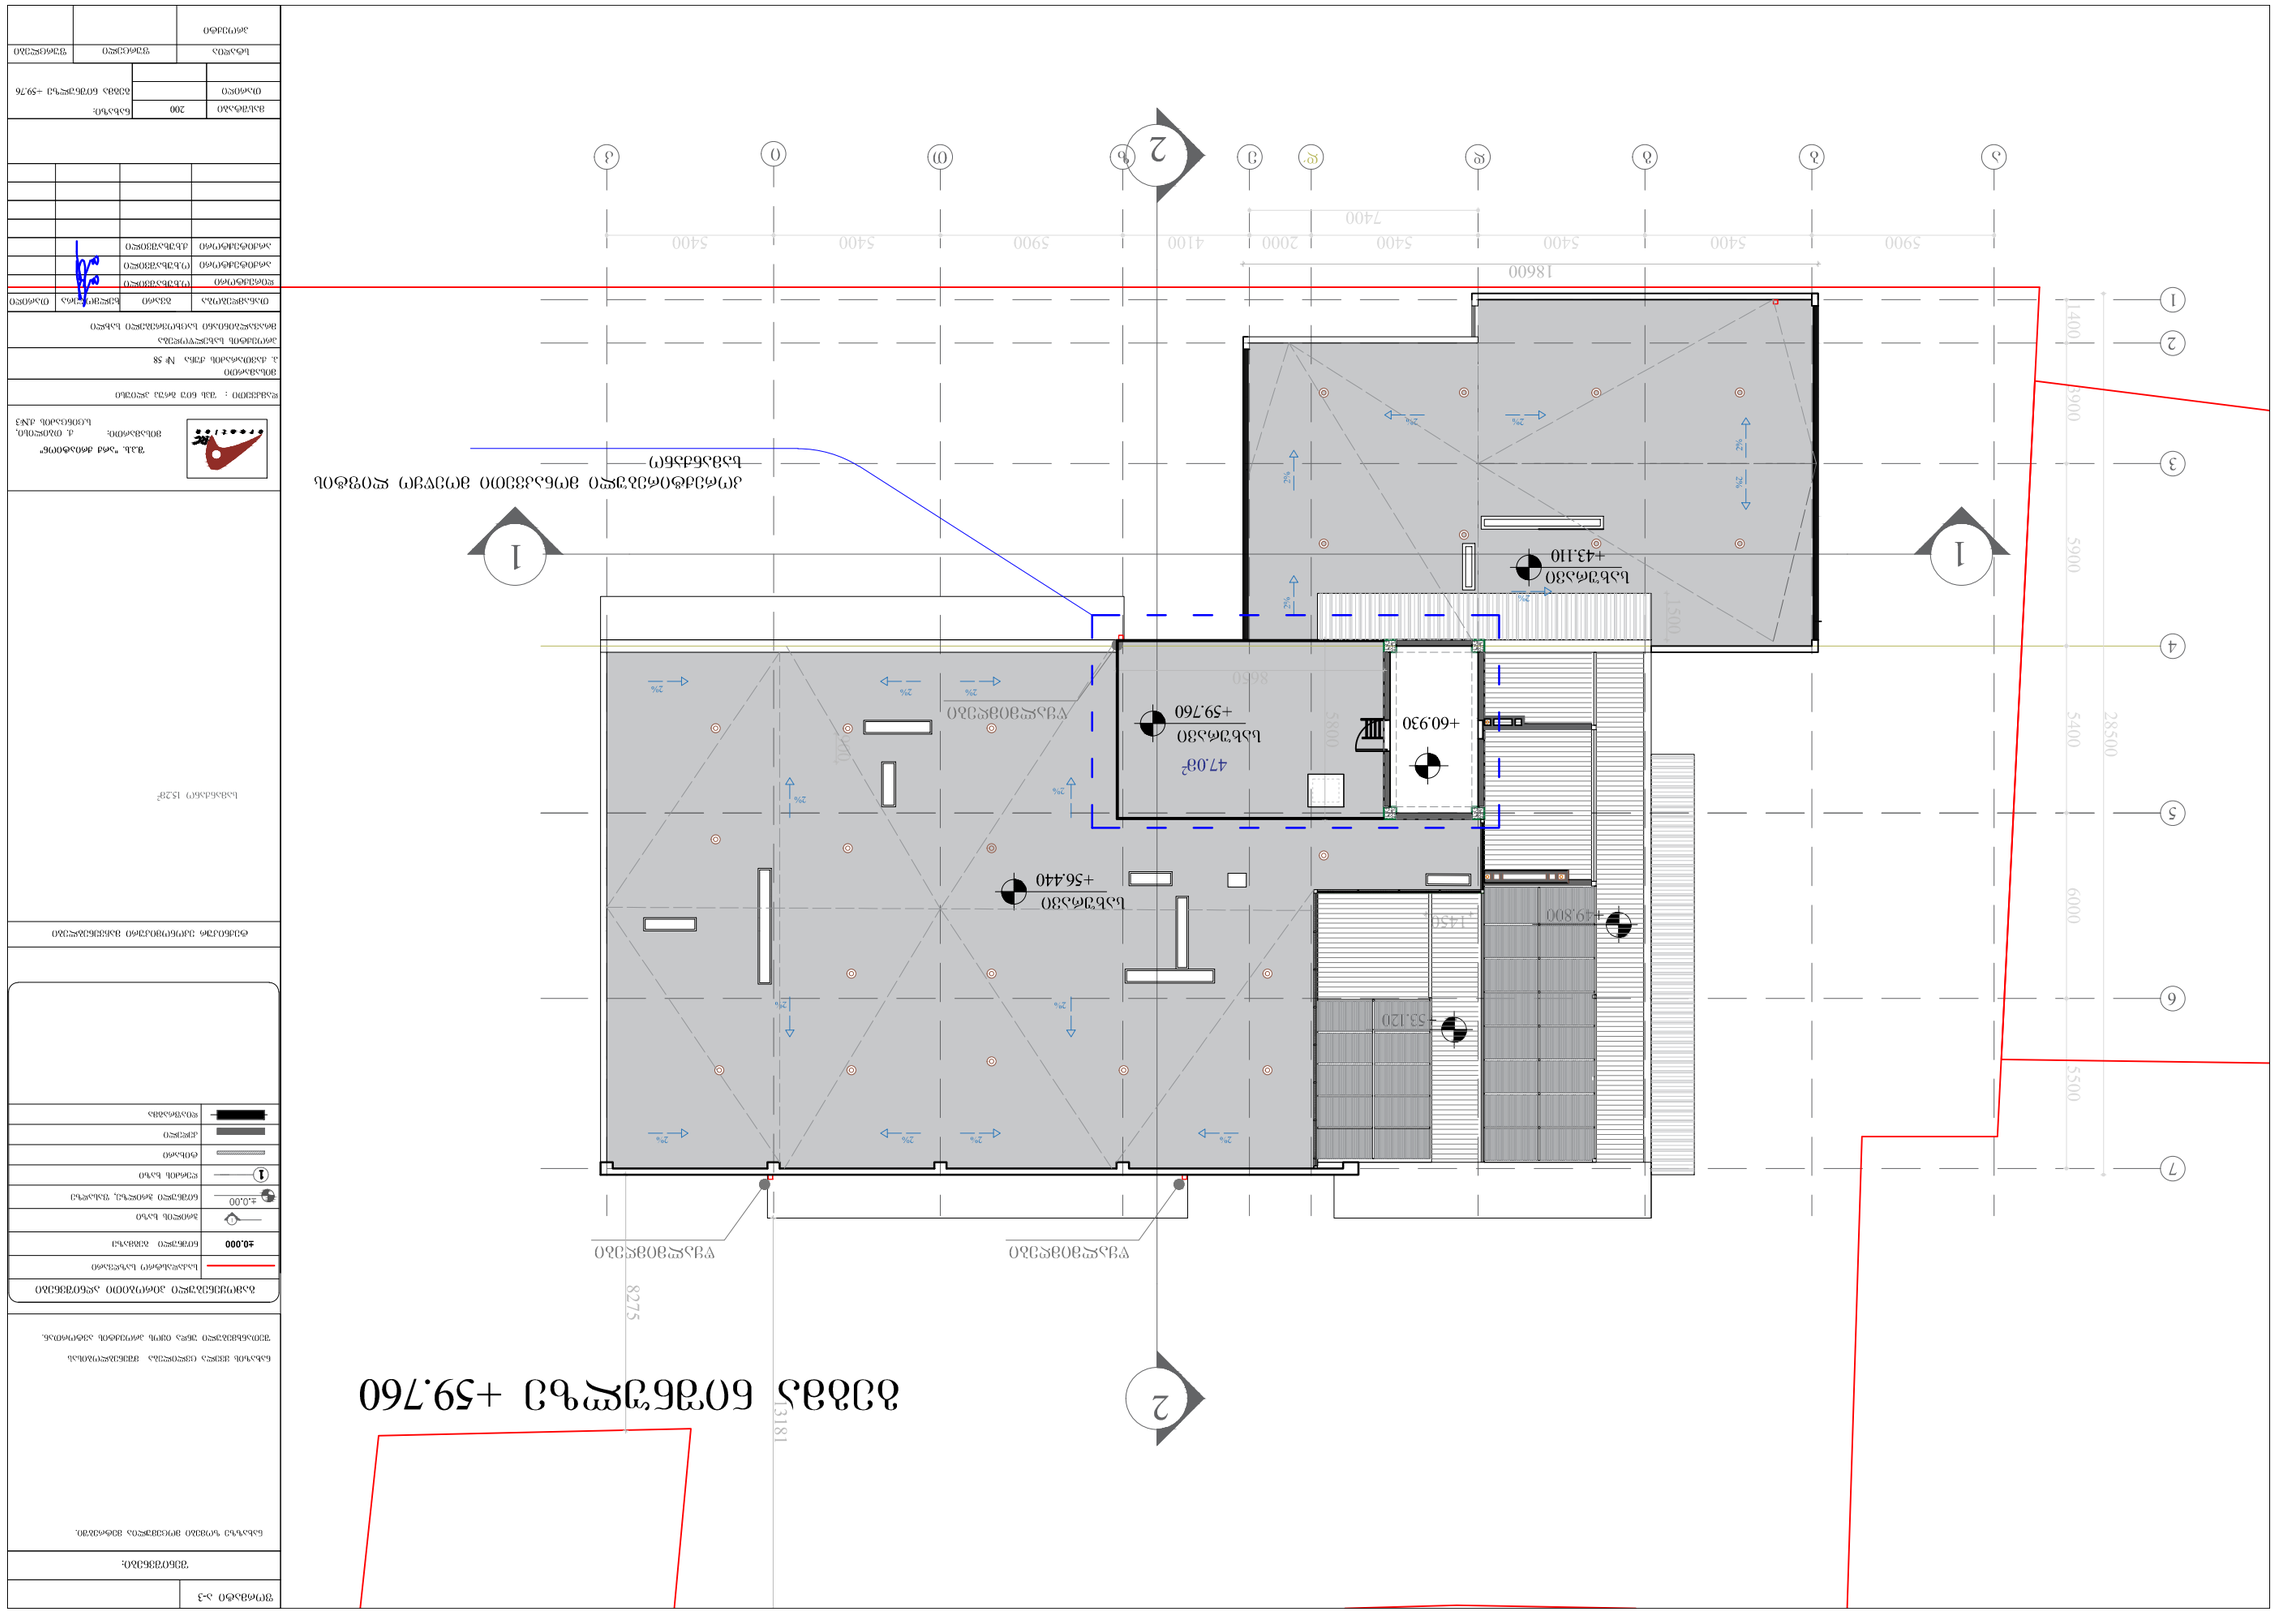
+59.760
+60.930
+56.440
+43.110
+49.800
+53.120
47.08?
18600
14400
28500
8275

# სახურავის გეგმა




ფორმატი ა-3

შენიშვნები:

ნახაზზე ზომები მოცემულია მეტრებში.

ნახაზის ყველა ცვლილება მშენებლობისას შეთანხმებული უნდა იყოს პროექტის ავტორთან.

| გამოყენებული პირობითი აღნიშვნები | |
|---|---|
| | საკადასტრო საზღვარი |
| ±0.000 | ნიშნული გეგმაზე |
| | ჭრილის ხაზი |
| ±.0.00 | ნიშნული ჭრილზე, ფასადზე |
| 1 | ღერძის ხაზი |
| | ტიხარი |
| | კედელი |
| | დიაფრაგმა |

ტექნიკურ ეკონომიკური მაჩვენებლები

შ.პ.ს. "არქ ქრიატიონ"
მისამართი: ქ. თბილისი, ს.ცინცაძის ქ.№3

დამკვეთი : შპს ნიუ ბრუკ პლიუსი

მისამართი
პ. ქავთარაძის ქუჩა № 58

პროექტის სახელწოდება
მრავალბინიანი საცხოვრებელი სახლი

| თანამდებობა | გვარი | ხელმოწერა | თარიღი |
|---|---|---|---|
| დირექტორი | ო.ხუხაშვილი | | |
| არქიტექტორი | ო.ხუხაშვილი | | |
| არქიტექტორი | ქ.ხუხაშვილი | | |

| მასშტაბი | 200 | ნახაზი: სახურავის გეგმა |
|---|---|---|
| თარიღი | | |

| სტადია | ფურცელი | ფურცლები |
|---|---|---|
| პროექტი | | |