საქართველოს იუსტიციის სამინისტრო

საჯარო რეესტრის ეროვნული სააგენტო

გადაწყვეტილება N 882022114157-03 (17.02.2022)

სარეგისტრაციო წარმოების შეჩერების შესახებ

საჯარო რეესტრის ეროვნულ სააგენტოს წარედგინა განცხადება (No.882022114157; 17 თებ 2022; განმცხადებელი: შპს ჯითი ინვესტი, მისამართი: საქართველო, თბილისი, ნაძალადევის რაიონი, გურამიშვილის გამზ., კორპ., №41ვ-ს მიმდებარედ, ნაკვეთი 01/053). განცხადებით მოთხოვნილია უძრავ ნივთზე რეგისტრირებულ უფლებაში ცვლილების რეგისტრაცია , მდებარე ქალაქი თბილისი, ოსიპ მანდელშტამის ქუჩა, N 2გ (ზონა:თბილისი, სექტორი: ისანი)

განცხადებაზე თანდართულია:

1. განცხადება
2. ქ. თბილისის მუნიციპალიტეტის ტრანსპორტისა და ურბანული განვითარების სააგენტოს წერილის ასლი
3. საკადასტრო აზომვითი ნახაზის ქაღალდისა და ელ.ვერსია

1. დადგენილი ფაქტობრივი გარემოებები
1.1. მოთხოვნილია უძრავ ნივთზე რეგისტრირებულ უფლებაში ცვლილების რეგისტრაცია, ქალაქ თბილისის მერიის არქიტექტურის სამსახურის N5763596 ბრძანებით შეთანხმებული საპროექტო დოკუმენტაციის შესაბამისად.
1.2. სარეგისტრაციო წარმოების მსვლელობისას დადგინდა, რომ N5763596 ბრძანებით შეთანხმებული პროექტის ავტოსადგომების ფართი არ შეესაბამება ამავე ბრძანებით შეთანხმებულ ფართებს, შერსაბამისად შეუსაბამოა შენობის საერთო ფართიც, კერძოდ: ბრძანებით შეთანხმებულია ავტოსადგომი 571.6 კვ.მ. ხოლო პროექტის შესაბამისად შეადგენს 576.1 კვ.მ.-ს.

2. სარეგისტრაციო წარმოების შეჩერების სამართლებრივი დასაბუთება

2.1. „საჯარო რეესტრის შესახებ“ საქართველოს კანონის 21 მუხლის პირველი პუნქტის ,,ა“ ქვეპუნქტის თანახმად, მარეგისტრირებელი ორგანო იღებს გადაწყვეტილებას სარეგისტრაციო წარმოების შეჩერების შესახებ, თუ განცხადებას არ ერთვის საქართველოს კანონმდებლობით განსაზღვრული დოკუმენტი ან ინფორმაცია, რომელიც აუცილებელია განცხადებით მოთხოვნილ საკითხზე გადაწყვეტილების მისაღებად.

3. დასკვნა

3.1. აღნიშნულიდან გამომდინარე დამატებით წარმოსადგენია ურთიერთშესაბამისობაში მყოფი საპროექტო დოკუმენტაცია.

3.2. საჯარო მმართველობის სფეროში კანონიერების პრინციპის დაცვის მიზნით ქონების რეგისტრაციის დეპარტამენტმა

გ ა დ ა წ ყ ვ ი ტ ა :

"საჯარო რეესტრის შესახებ" საქართველოს კანონის 21–ე მუხლის შესაბამისად შეჩერდეს სარეგისტრაციო წარმოება და შეჩერების საფუძვლის აღმოფხვრის დამადასტურებელი დოკუმენტის ან ინფორმაციის წარმოსადგენად განისაზღვროს ვადა: 30 კალენდარული დღე. აღნიშნულ ვადაში დოკუმენტის ან ინფორმაციის წარმოუდგენლობის შემთხვევაში, სარეგისტრაციო წარმოება შეწყდება და გადახდილი მომსახურების საფასური უკან დაბრუნებას არ დაექვემდებარება.

გადაწყვეტილება ძალაში შედის გამოქვეყნებისთანავე.

გადაწყვეტილება გამოქვეყნებიდან 30 კალენდარული დღის ვადაში შეიძლება გასაჩივრდეს საჯარო რეესტრის ეროვნულ სააგენტოში და მხოლოდ შემდგომ სასამართლოს წესით. საჯარო რეესტრის ეროვნული სააგენტოს იურიდიული მისამართია: ქ. თბილისი, ვახტანგ გორგასლის ქ.#22, ამასთან, ადმინისტრაციული საჩივრის წერილობითი ფორმით ჩაბარება შესაძლებელია იუსტიციის სახლში (მის.: ქ. თბილისი, სანაპიროს ქ.#2), მის ფილიალებსა და საზოგადოებრივ ცენტრებში, ასევე, ფოსტისა და მოქალაქის პორტალის – my.gov.ge-ს მეშვეობით.

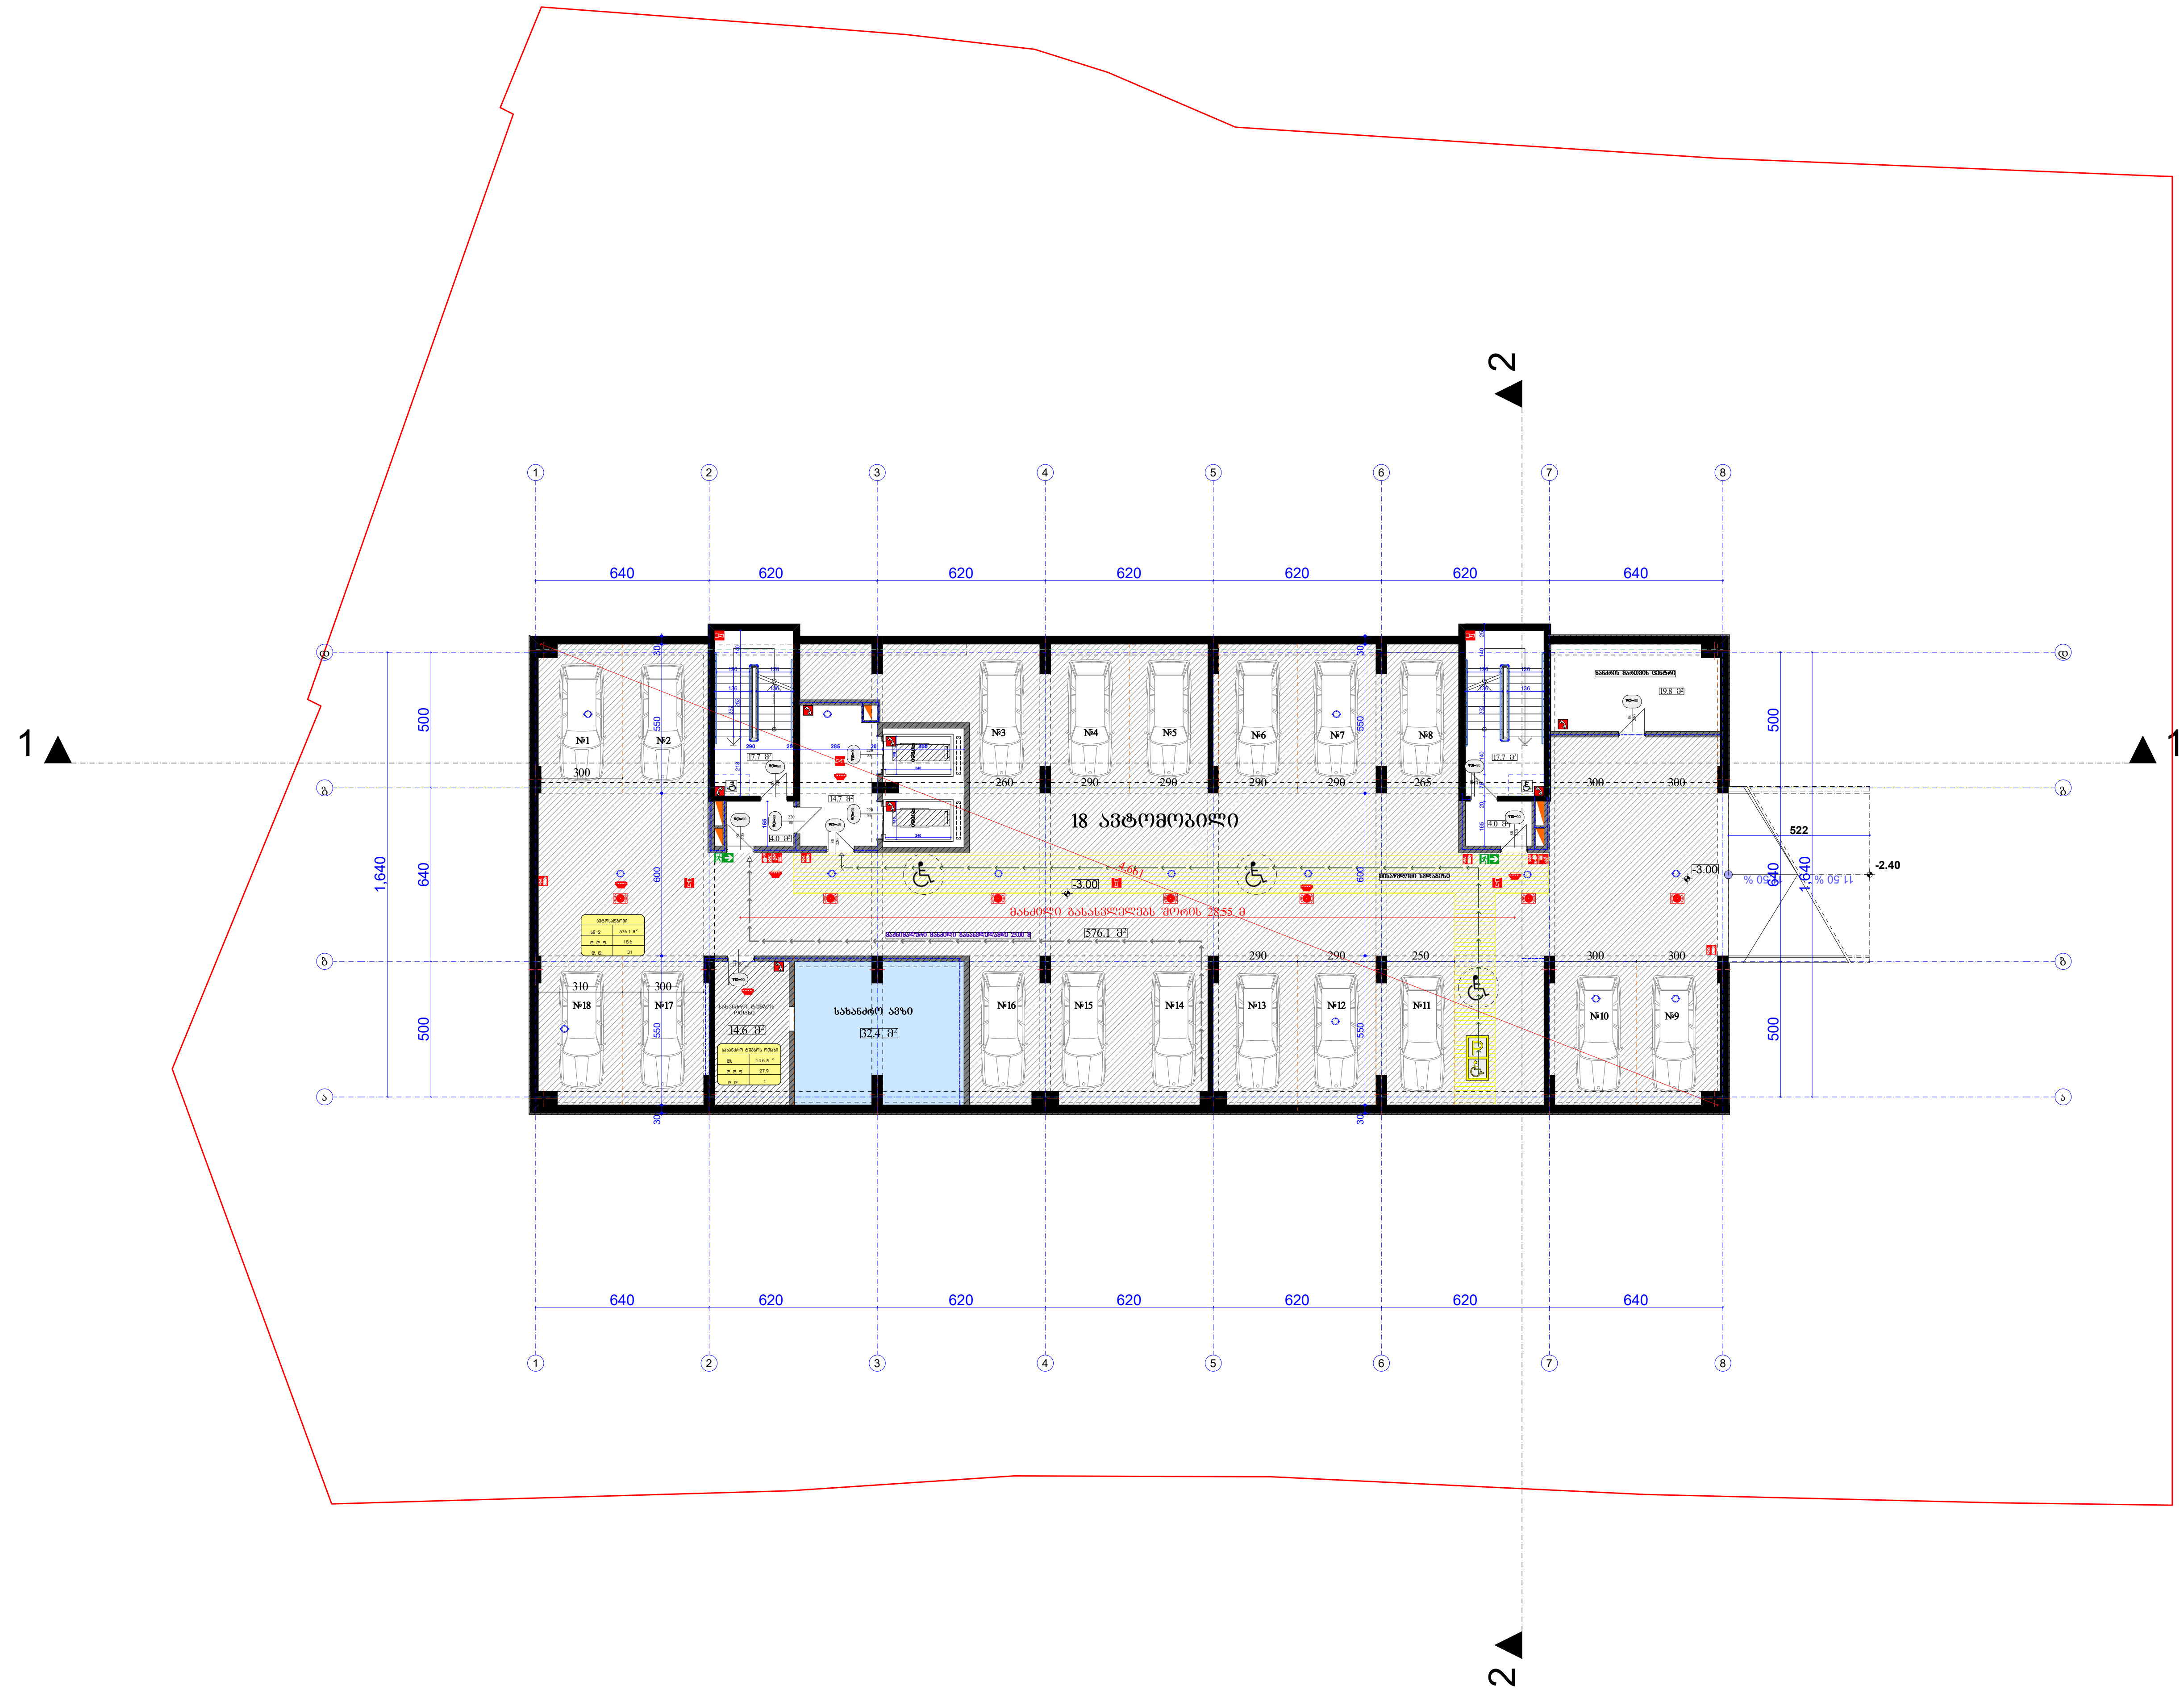

ფორმატი PAPER SIZE		პროექტის № PROJECT #
A - 1		

პირობითი ნიშნები

- საპროექტო ტერიტორიის საზღვარი
- ღერძის ხაზი
- ჭრილის ხაზი

ტექნიკური მაჩვენებლები

ავტოსადგომის ფართი: 576.1 კვ.მ

კიბის უჯრედის და სადარბაზოს ფართი: 58.1 კვ.მ

დამხმარე ფართი: 66.8 კვ.მ

საერთო ფართი: 701 კვ.მ

შენიშვნა:

საპროექტო ნული შეესაბამება აბსოლუტურ ნიშნულს **±0.00=455.5**

დამკვეთი CLIENT	შ.პ.ს. "ჯითი ინვესტი"
პროექტი PROJECT	მრავალფუნქციური შენობა
მისამართი ADDRESS	ქ. თბილისი, ოსიკ მანდელშტამის ქ. №2ბ

თანამდებობა	გვარი	ხელმოწერა
პრ. ავტორი	ა.მიქუჩაძე	
დაამუშავა	ა.მიქუჩაძე	

შ.პ.ს. "ჯითი ინვესტი"

არქიტექტურული პროექტი

მასშტაბი SCALE	თარიღი DATE OF ISSUE
1:250	ნახაზი DRVG. გეგმა ნიშნულზე -3.00
სტადია STAGE	ფურც. PAGES / სულ ALL
არქ. პროექტი	

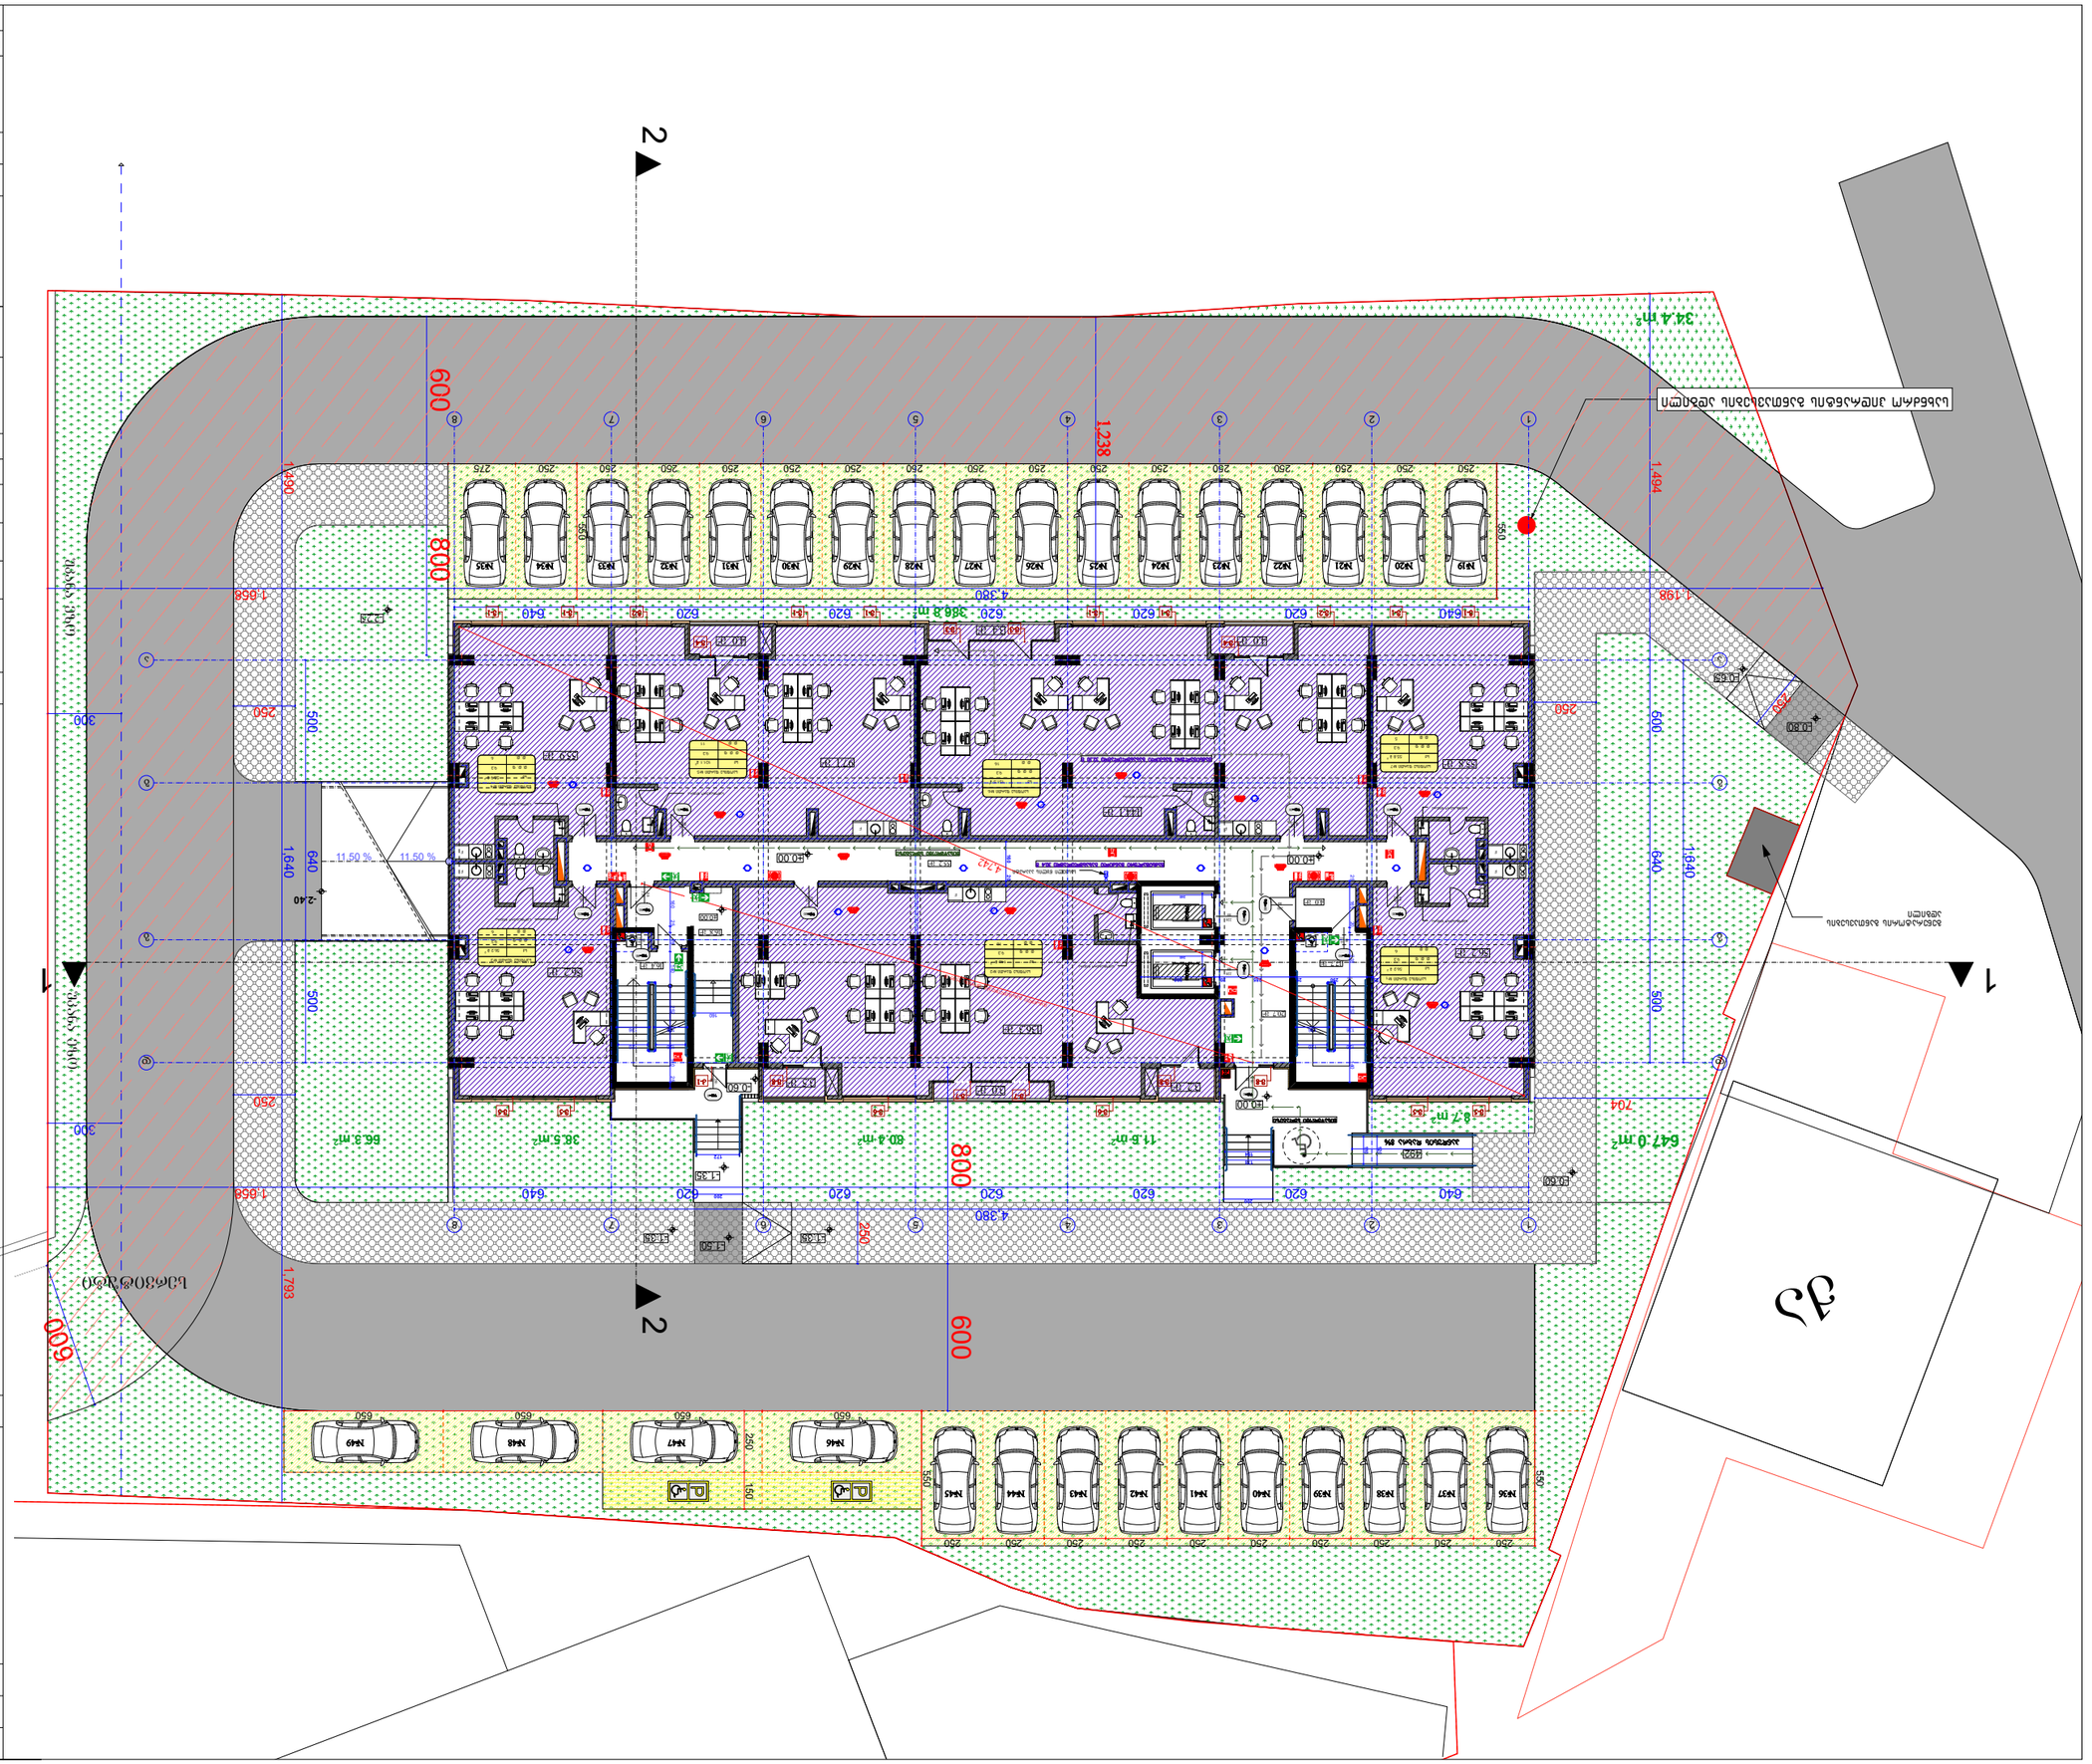


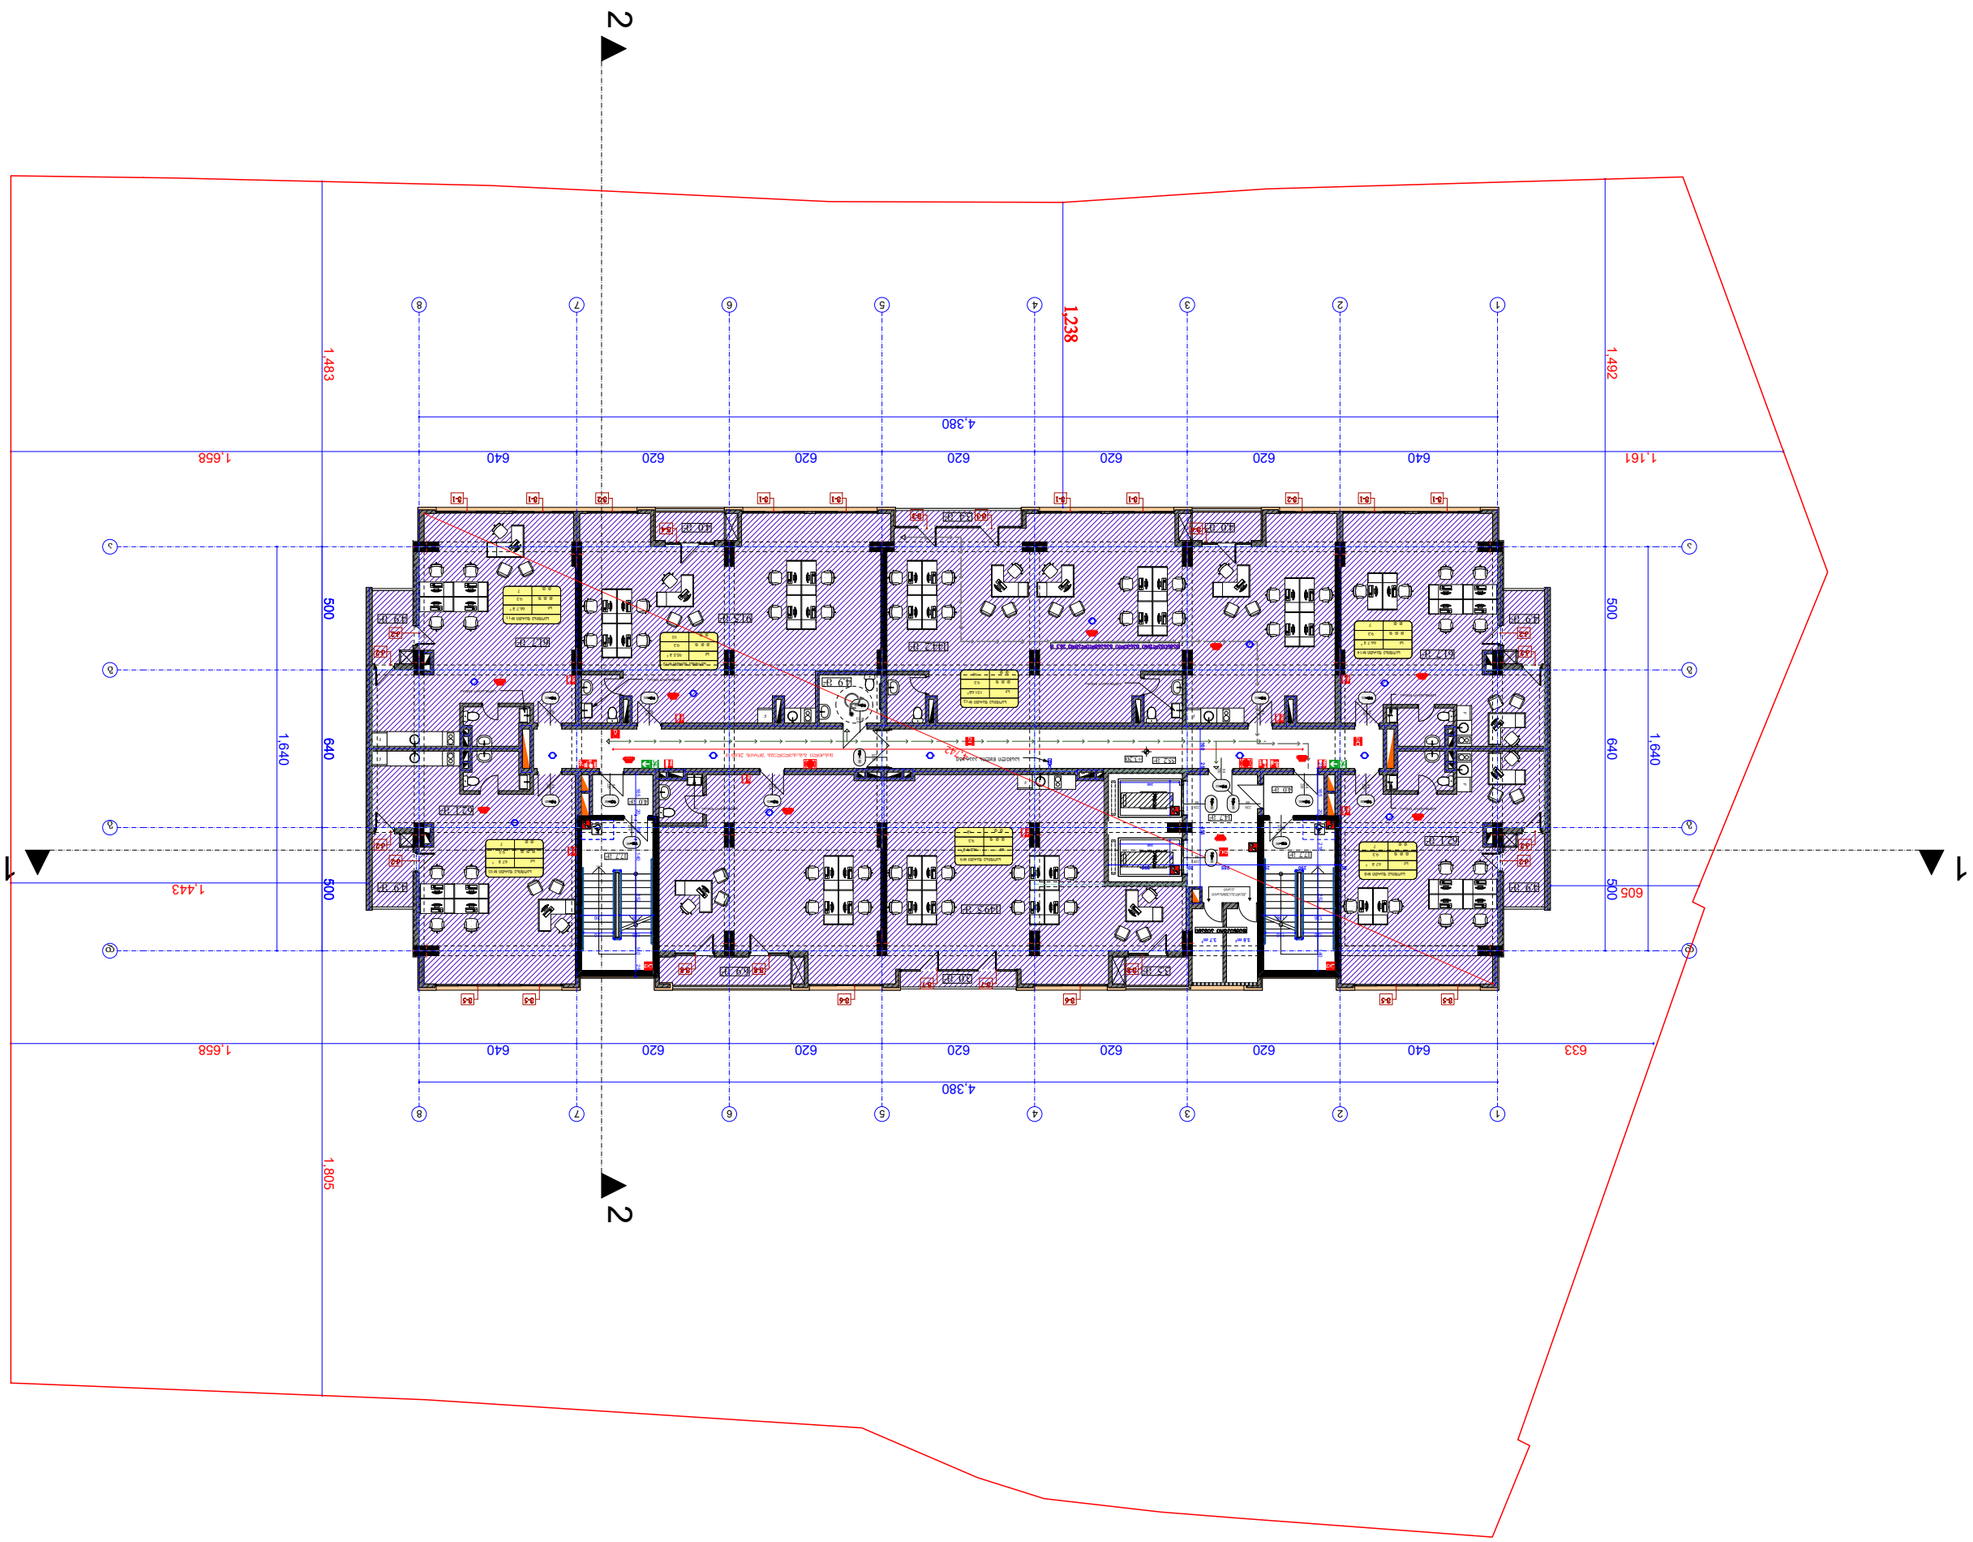

ფურცლის PAPER SIZE	A - 1
პროექტის № PROJECT #	

პირველადი ტიპური სართულის გეგმა

CLIENT	შ.პ.ს. "ჯეოი ინვესთი"
პროექტი PROJECT	ბინათმშენებლობითი კომპლექსი
მისამართი ADDRESS	ქ. თბილისი, ფხოველის ქუჩა №23
ტიპიური სართულის	58.2 კვ.მ
საერთო ფართი:	519
საერთო ფართი:	592 კვ.მ
ლიფტების რაოდენობა:	3 ც.
საერთო ფართი მთლიანად	803.0 803.3 კვ.მ

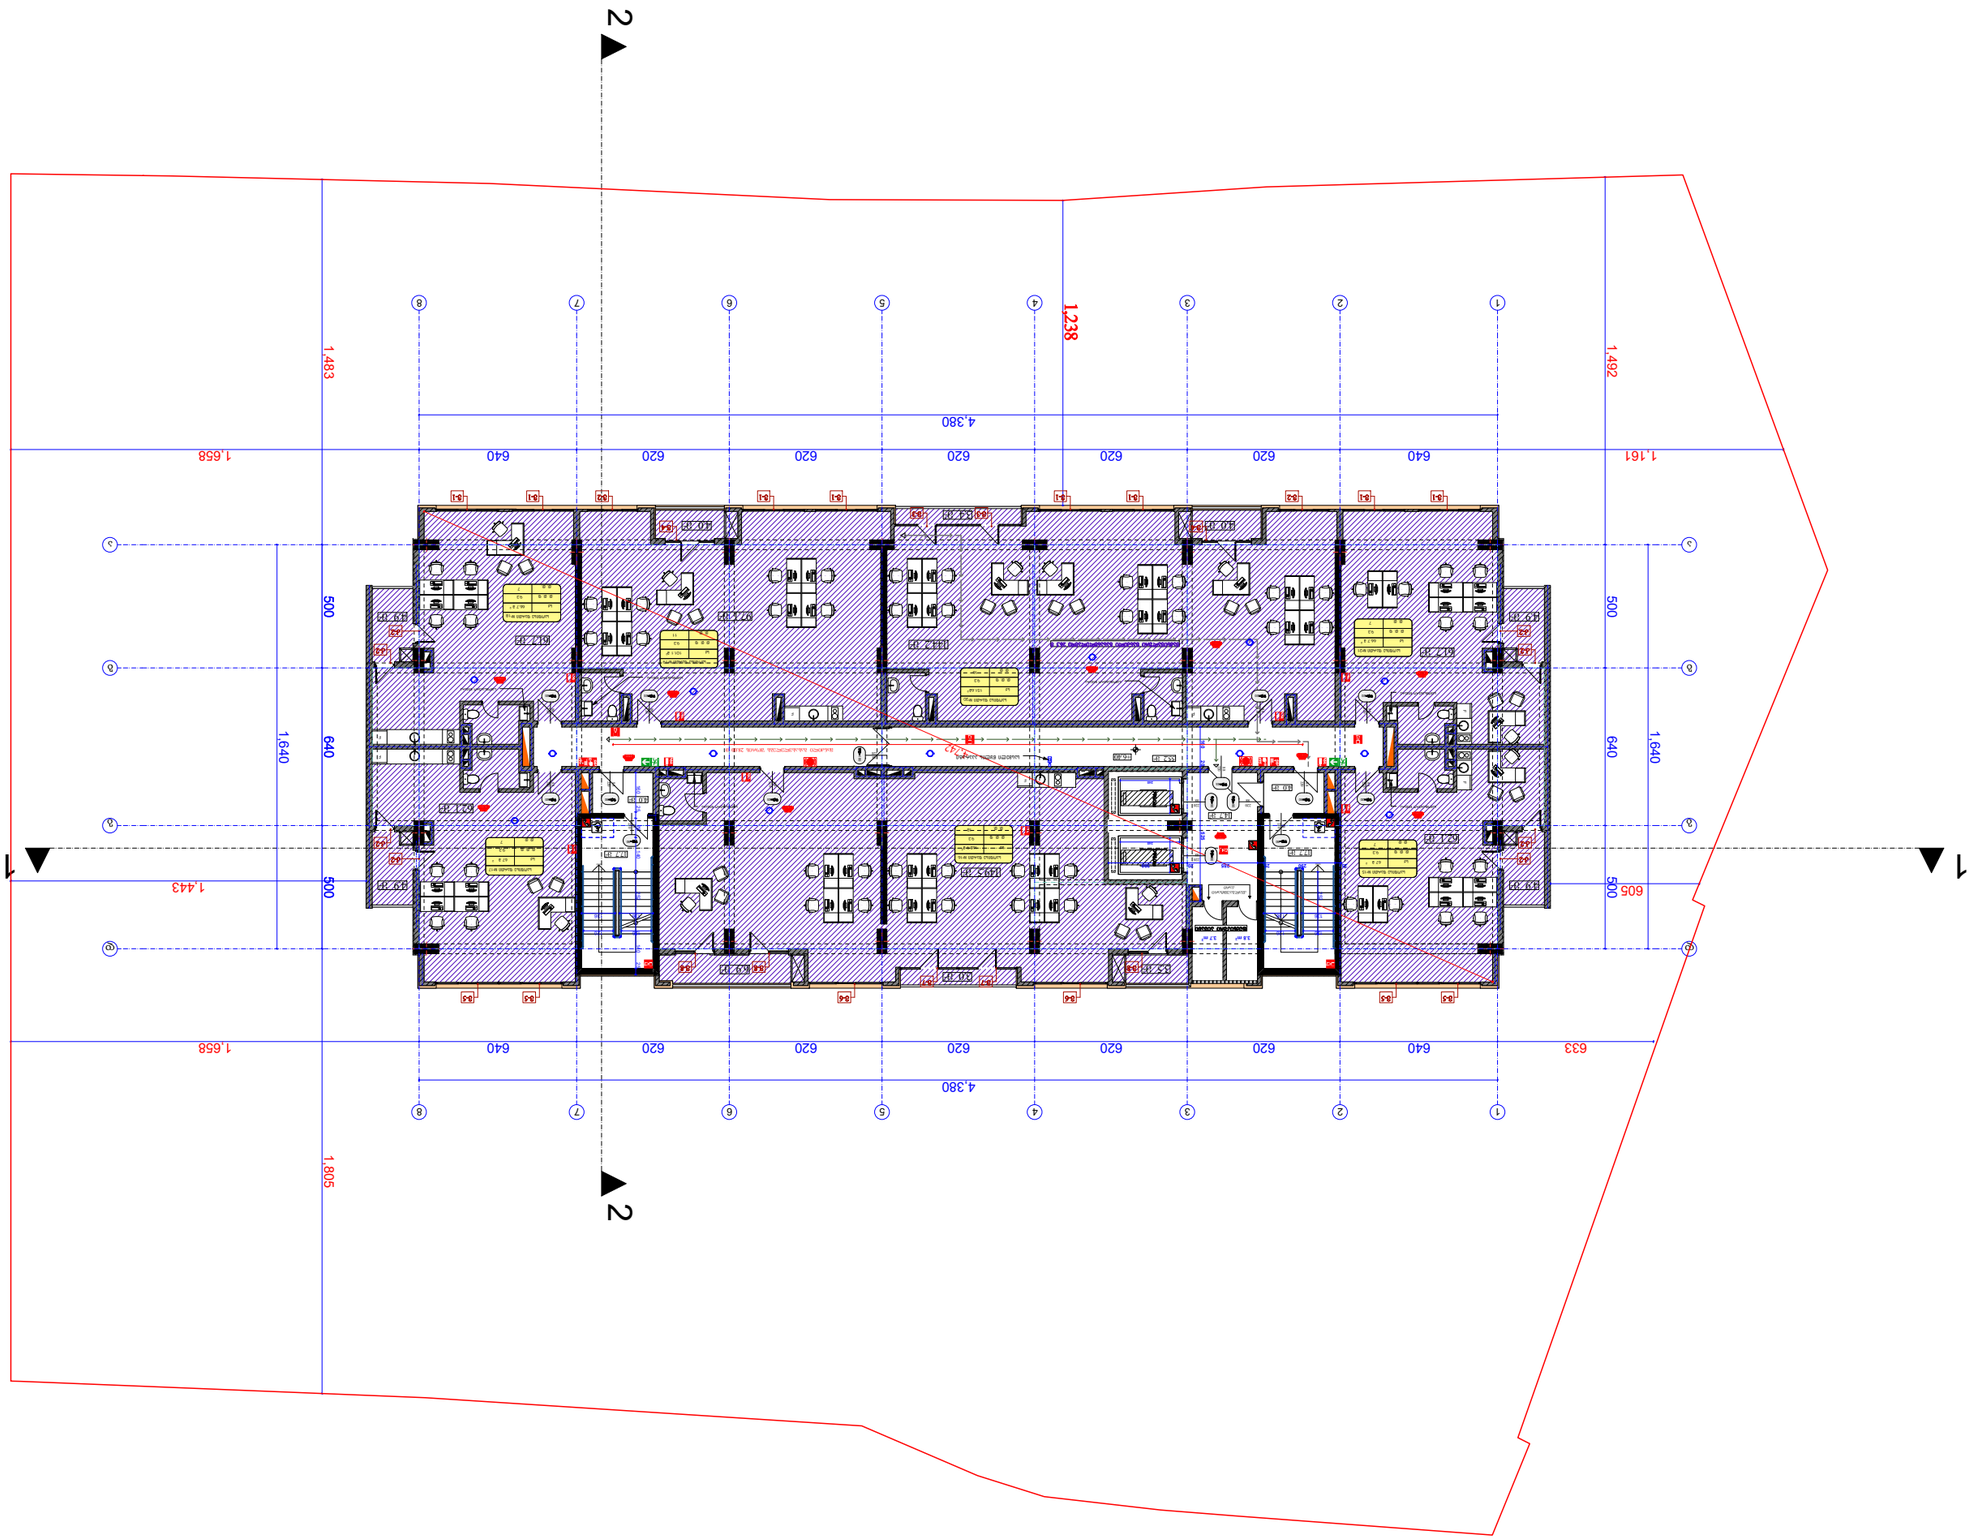

ფურცლის ზომა PAPER SIZE	პროექტის № PROJECT #
A - 1	

პროექტის დასახელება

ასხ.00=455.5 ბინის ნომერი ბინების ნუმერაციის ცხრილის მიხედვით

CLIENT დამკვეთი	შ.პ.ს. "ჯეოი ინვესტი"
PROJECT პროექტის დასახელება	მრავალსართულიანი საცხოვრებელი კორპუსი
ADDRESS მისამართი	ქ. თბილისი, ისნის რაიონი, ზ. ნიკოლაძის ქუჩა №23
ნახაზის დასახელება DRAWING TITLE	არქიტექტურული გეგმა
ფორმატი SCALE	მასშტაბი DATE OF ISSUE
1:250	ნახაზი DRWG.
ფაზა STAGE	ფურც. PAGES ALL
პროექტის ფაზა. პროექტირების ეტაპი	

ექსპლიკაცია

ფართის ტიპის დასახელება	ფართის ნომერი	ფართის ფართობი
ოთახის დასახელება	ოთახის ნომერი	ოთახის ფართობი

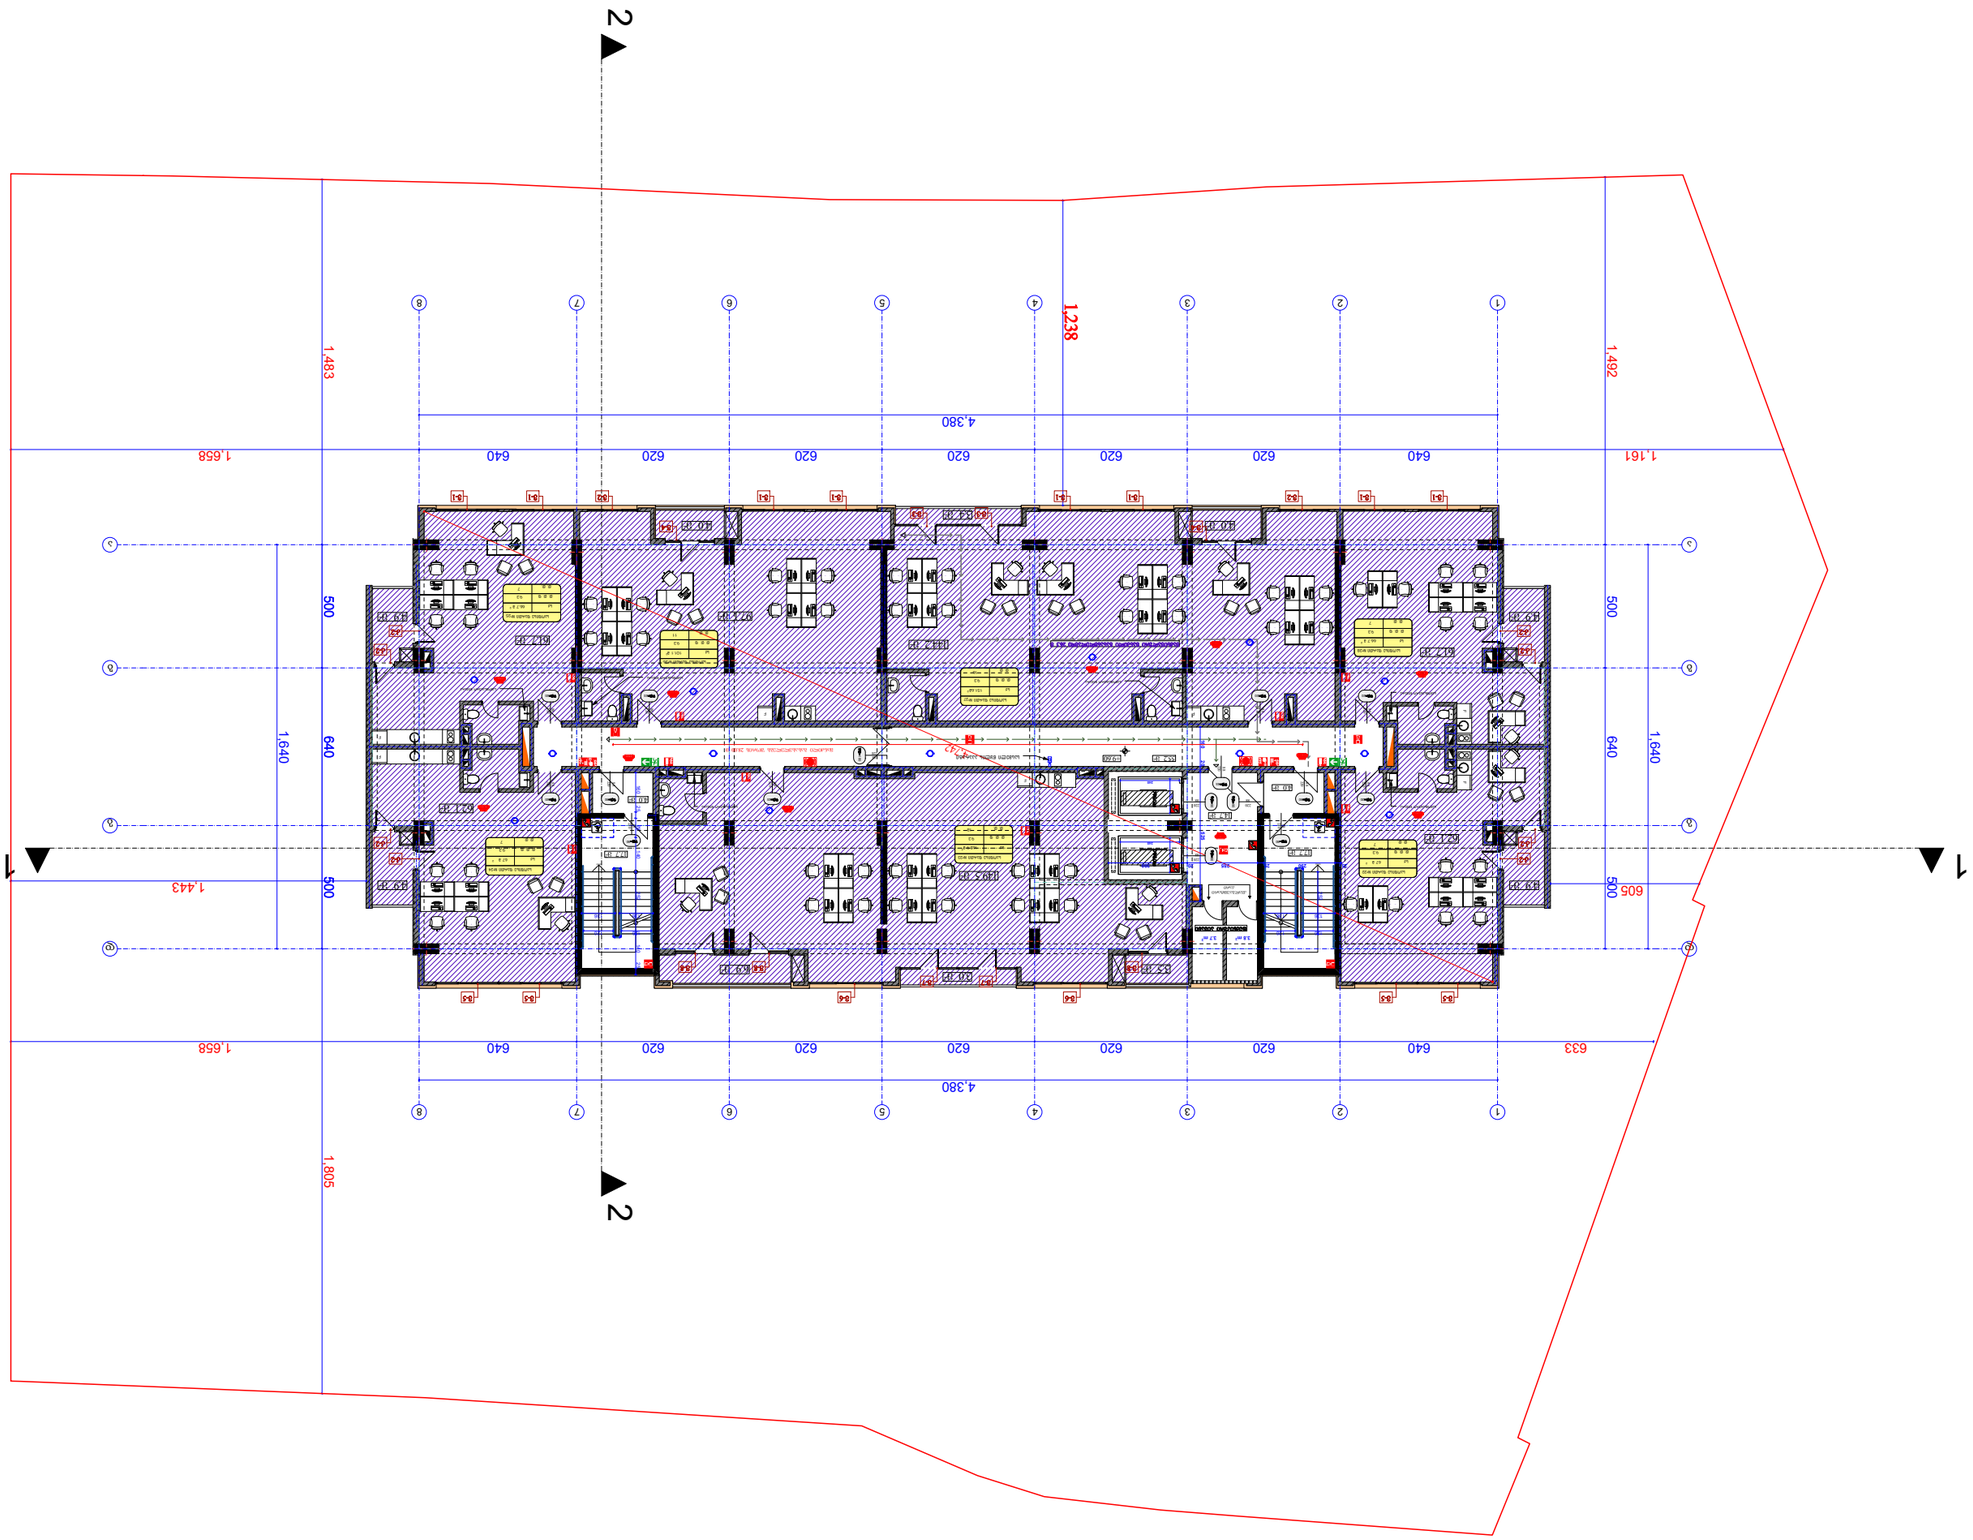

ფურცლის SIZE PAPER A - 1	პროექტის № PROJECT #
პროექტის დასახელება PROJECT NAME	
ნახაზის დასახელება DRAWING NAME	
ნახაზის ტიპი DRAWING TYPE	

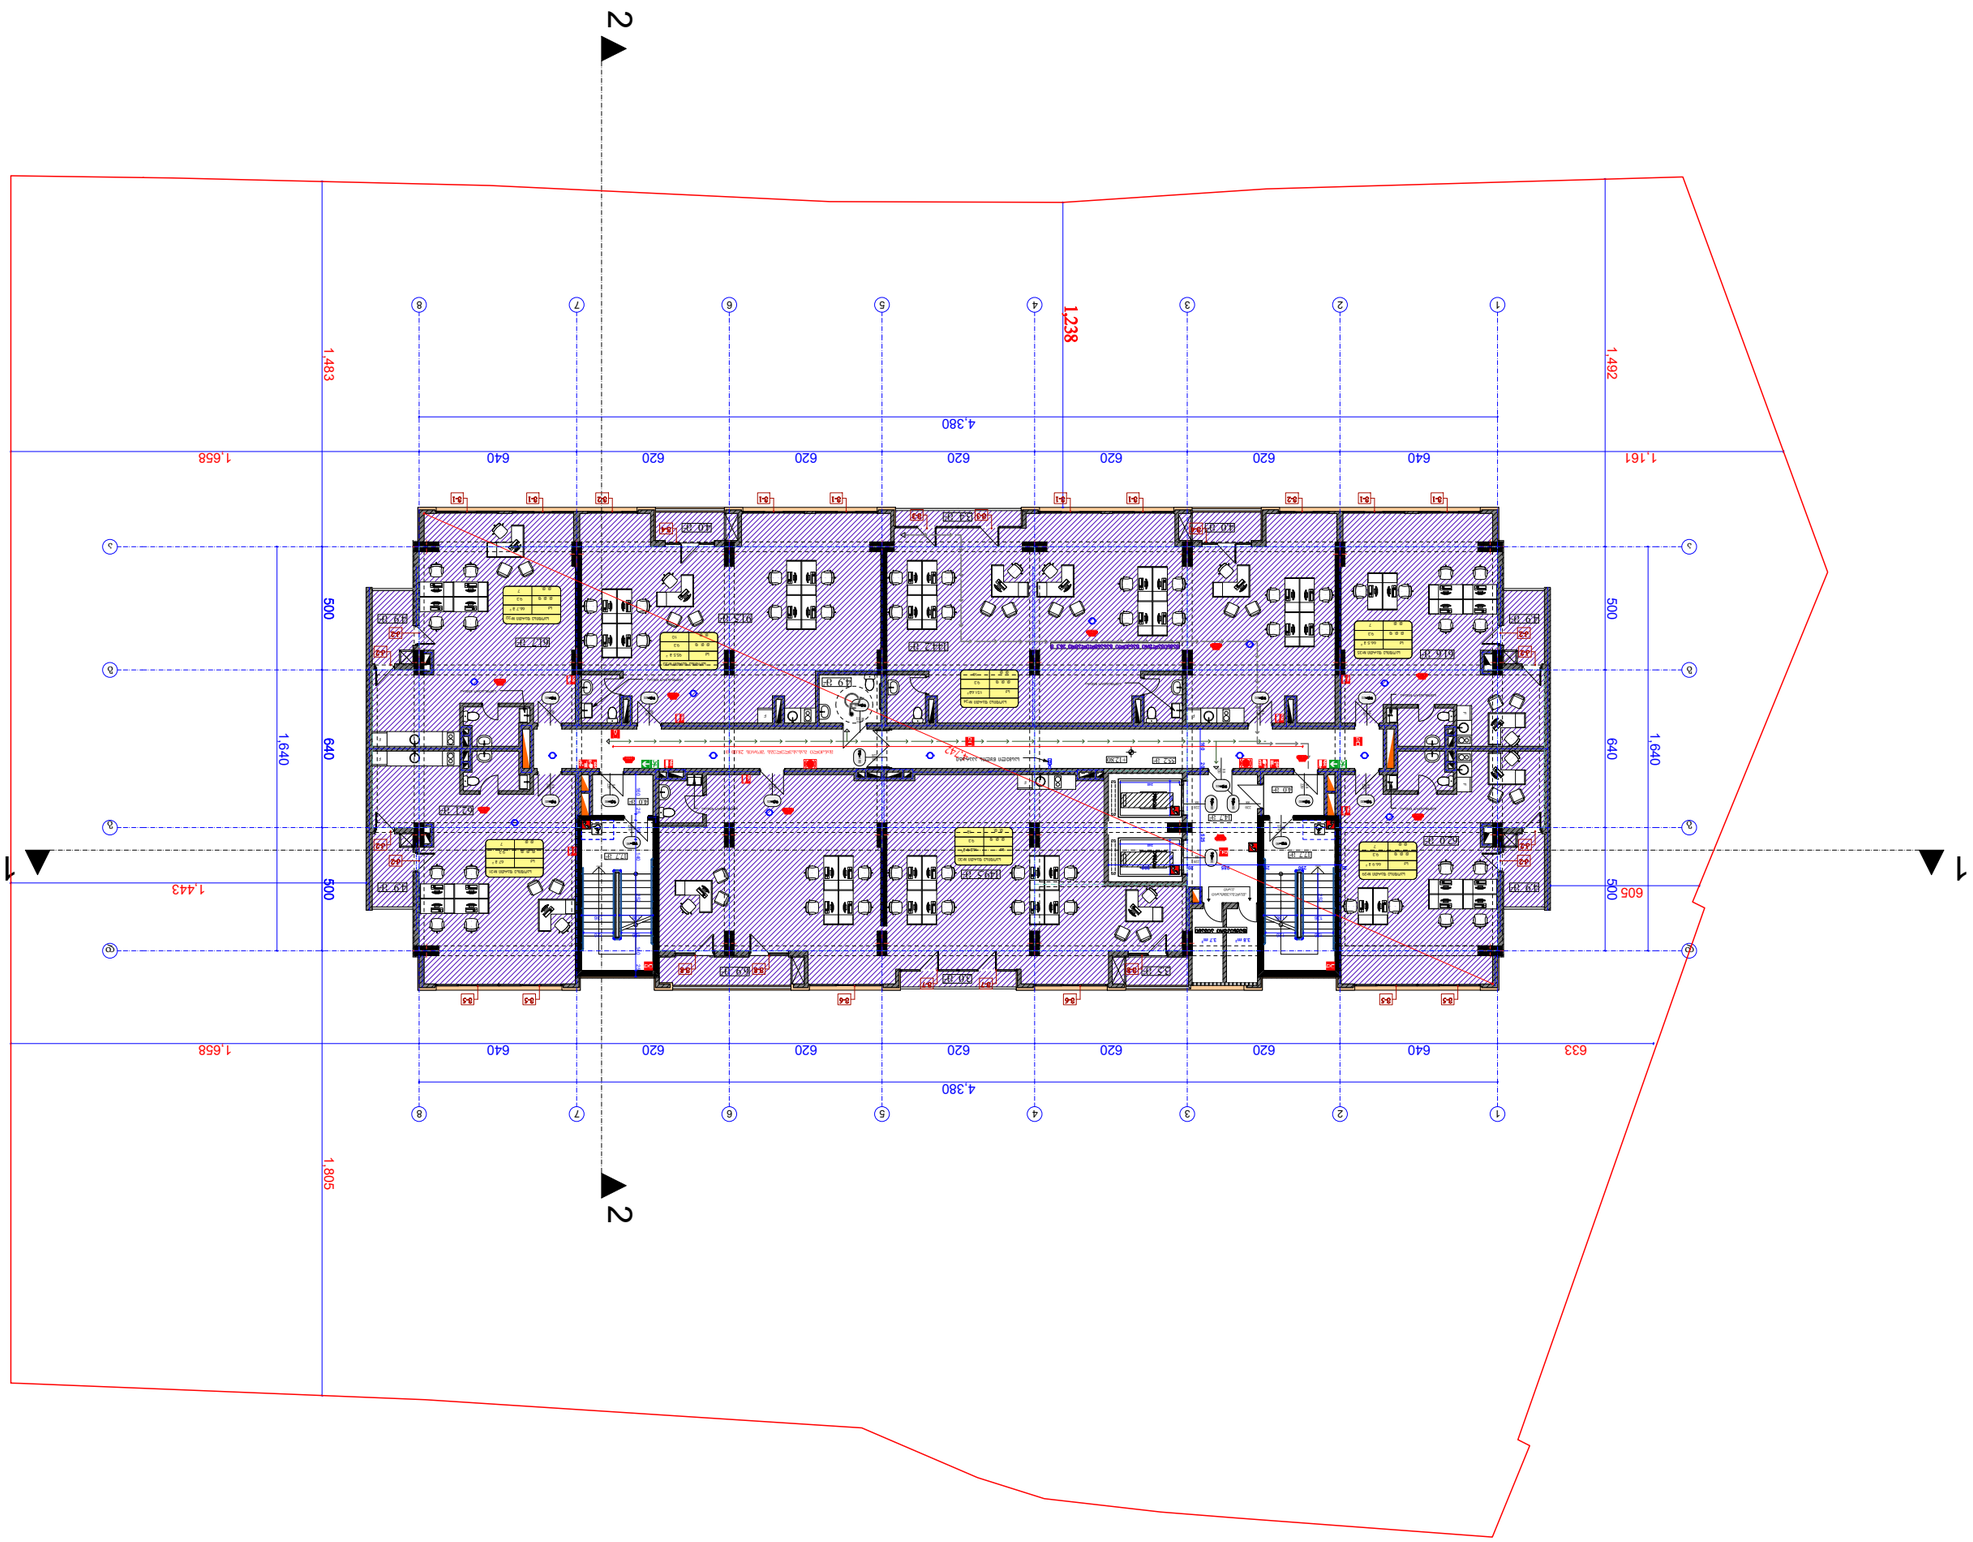

ფაილის № FILE #	პროექტის № PROJECT #
ფორმატი PAPER SIZE	
A - 1	

ეტაპის დასახელება
DESCRIPTION OF STAGE

ნაგებობის ფუნქციონალური დანიშნულების ობიექტები
EXISTING BUILDING

ახალი ნაგებობა
NEW BUILDING

ნაგებობის ფუნქციონალური დანიშნულების ობიექტები
FUNCTIONAL PURPOSE OF BUILDING

ფართობების ექსპლიკაცია



ხელმძღვანელი:	
პროექტირების ეტაპი	
სამუშაო პროექტი	

SCALE მასშტაბი	DATE OF ISSUE გაცემის თარიღი
1:250	DRVG. ნახაზი
	ფირფიტა ნიშნულით +12.80
ფურცელი SHEET	ფურცლების რაოდენობა PAGES
ALL	

ხელმძღვანელი	პროექტის ავტორი

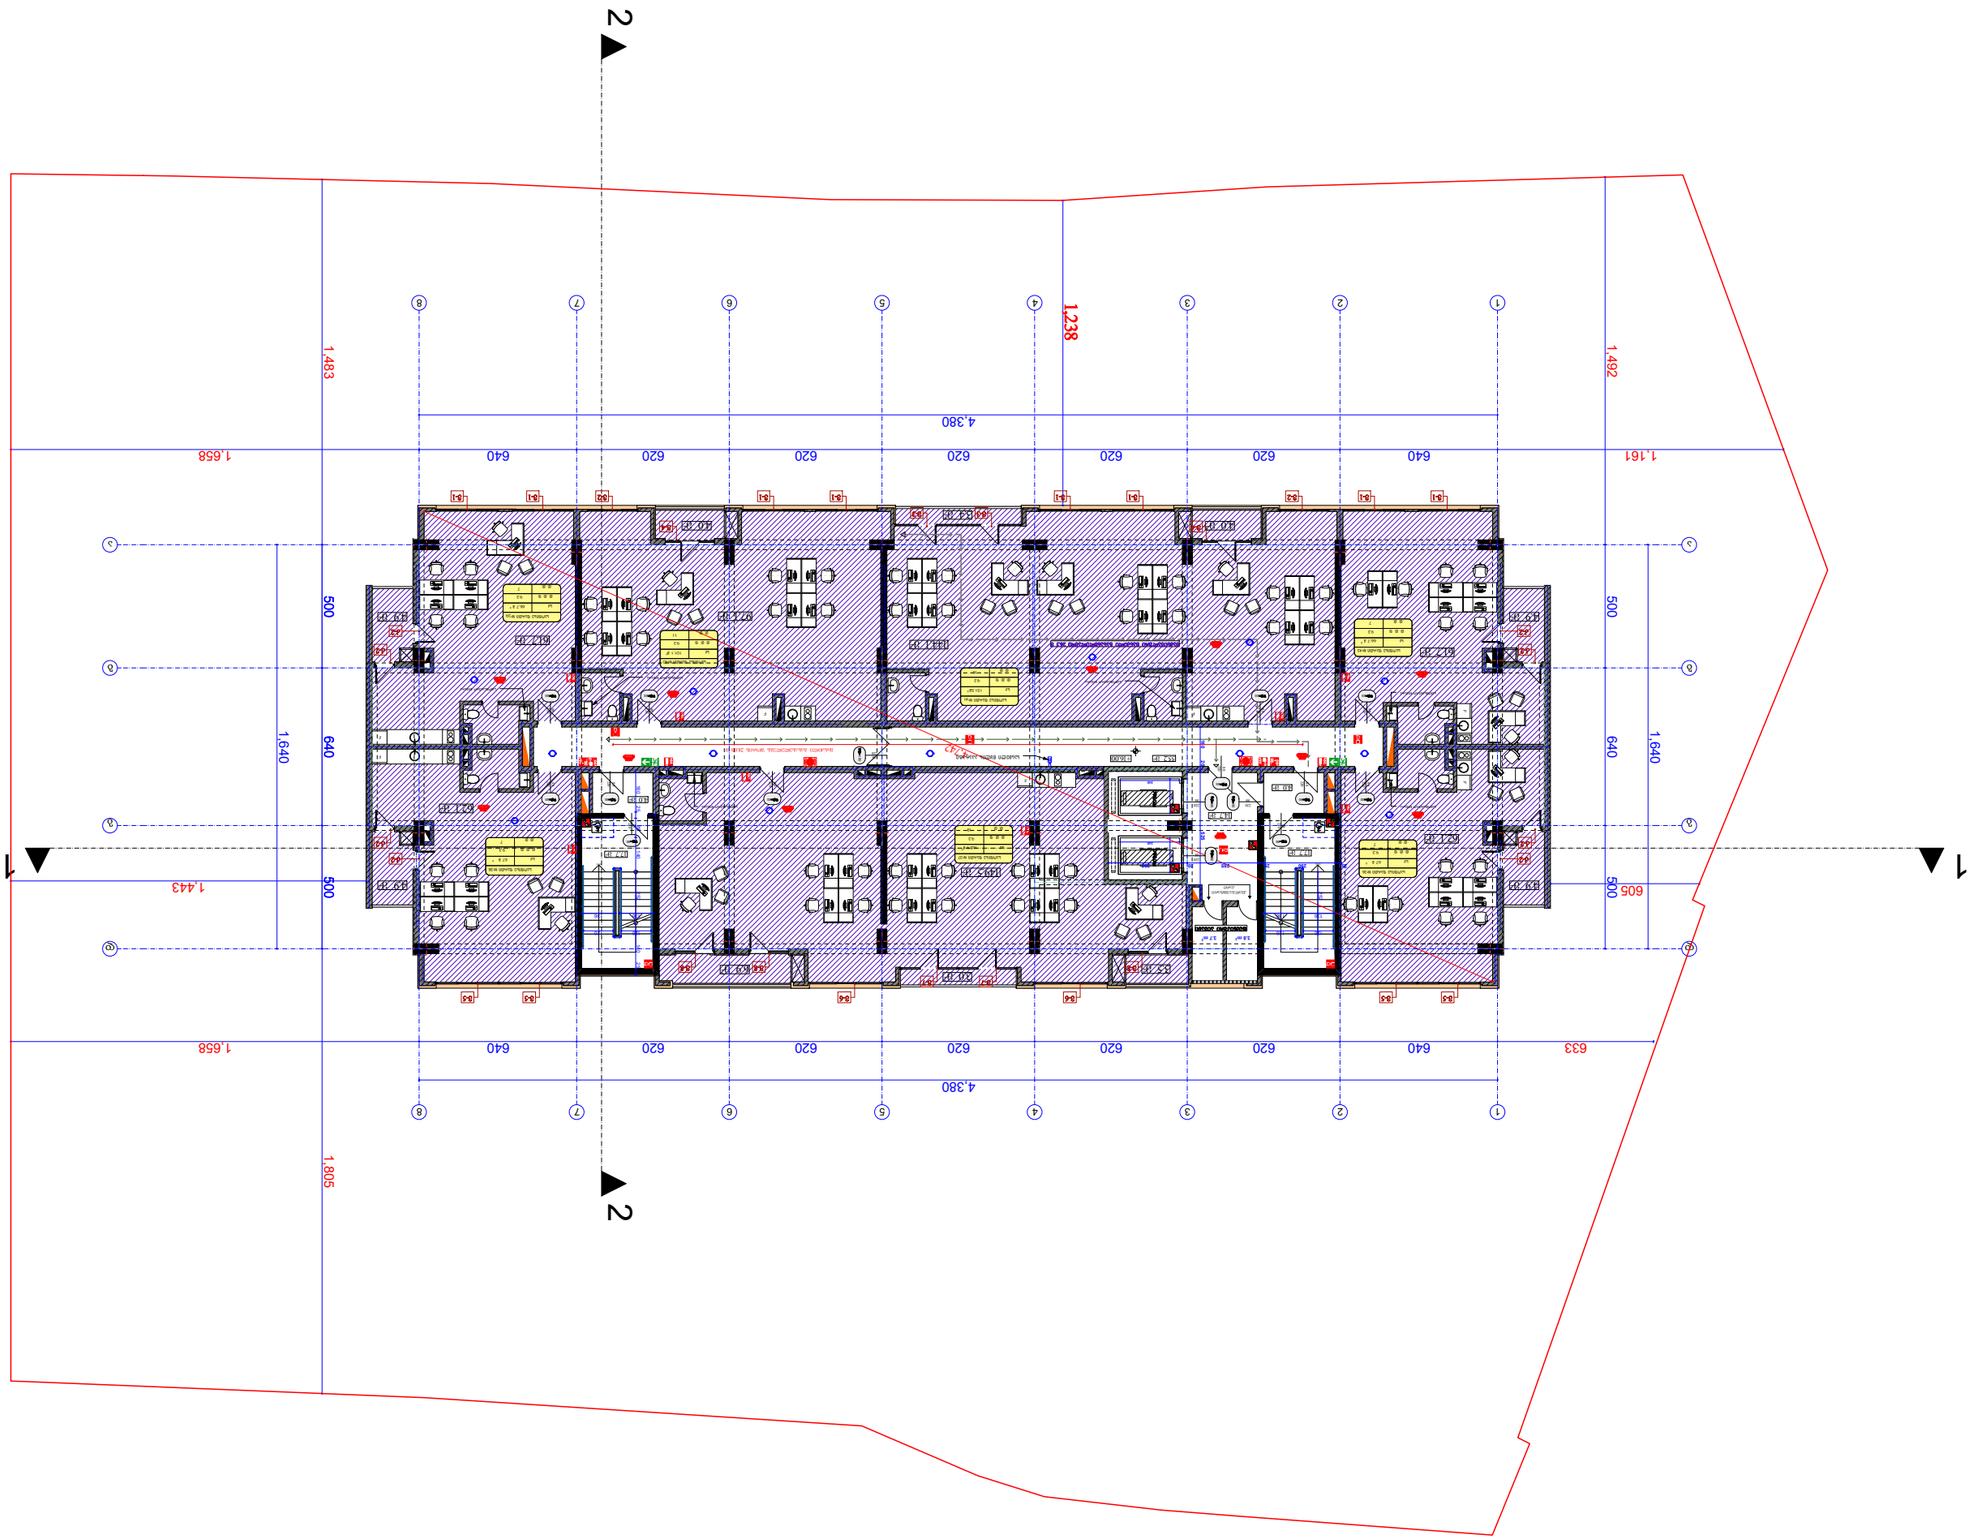

ფაილის № FILE #	პროექტის № PROJECT #
ფორმატი PAPER SIZE	
A - 1	

პროექტის დასახელება
PROJECT NAME

ნაგებობის ტიპი
BUILDING TYPE

ტიპიური სართულის გეგმა
TYPICAL FLOOR PLAN

ობიექტის № PROJECT #	±0.00=455.5
პროექტის ავტორი AUTHOR OF PROJECT	
ტიპიური სართულის გეგმა TYPICAL FLOOR PLAN	
ავტორი AUTHOR	ხელმოწერა SIGNATURE
ხელმძღვანელი CHIEF	

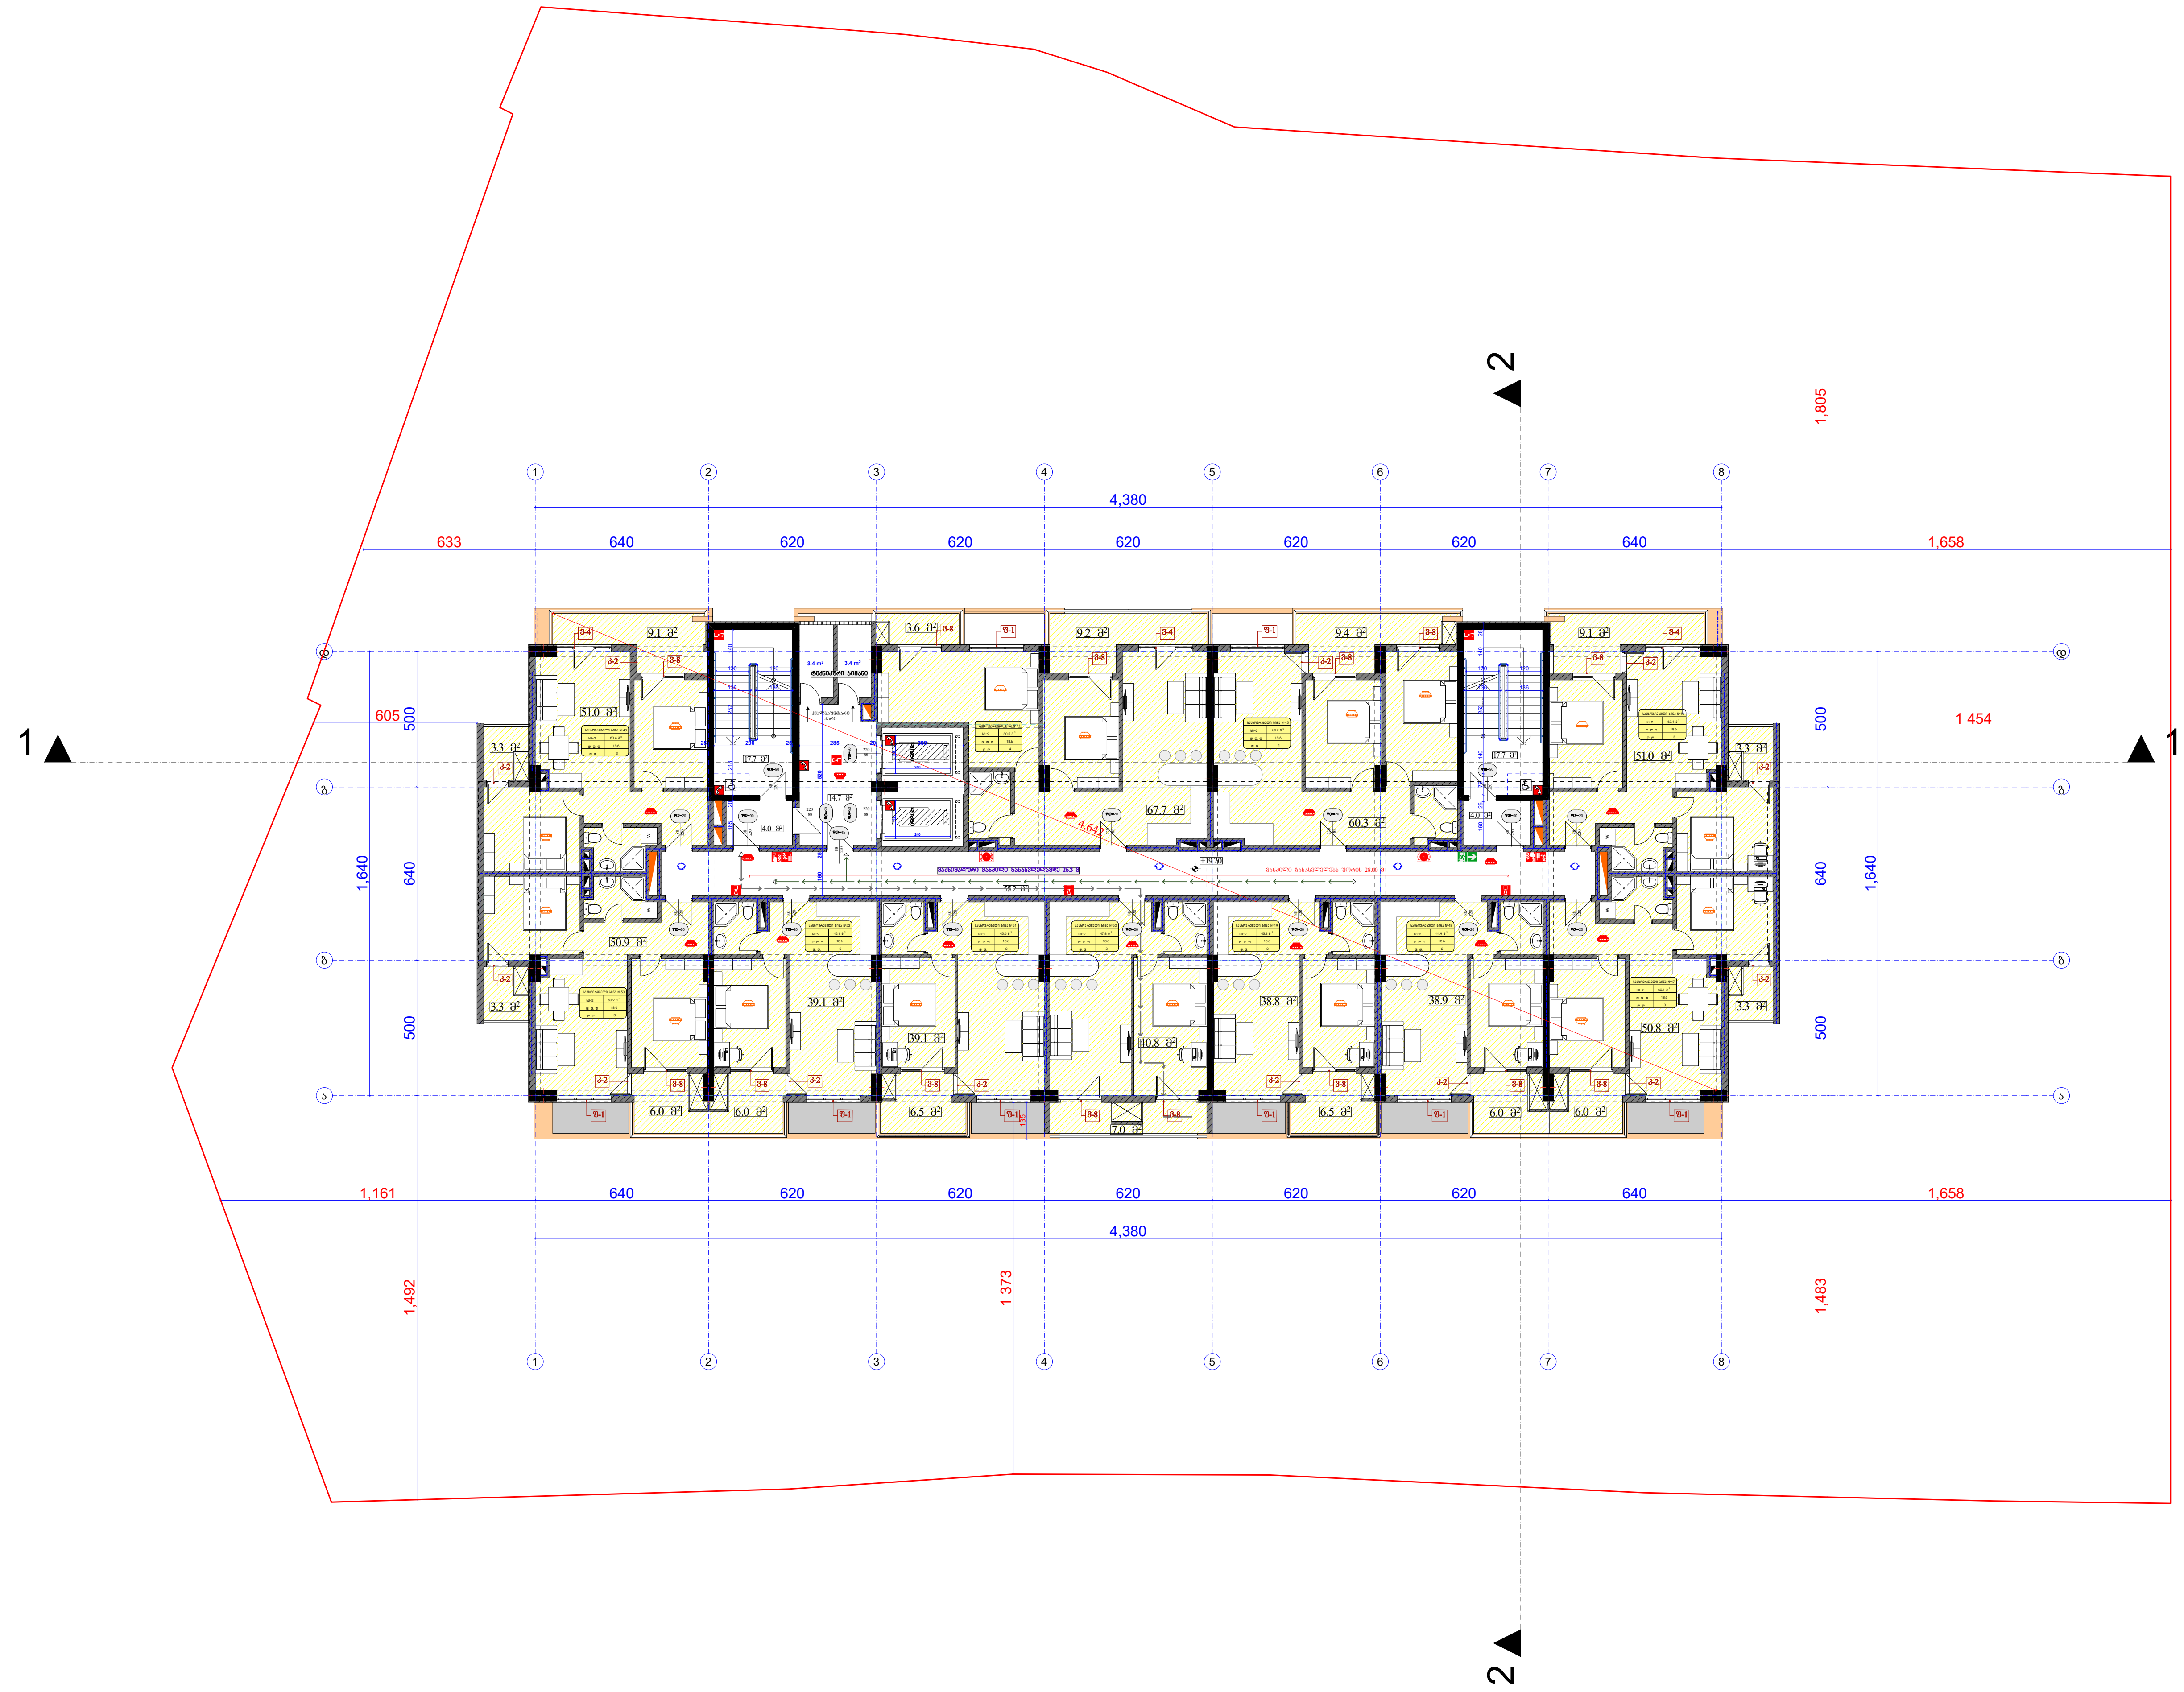

ფორმატი PAPER SIZE	პროექტის № PROJECT #
A - 1	

პირობითი ნიშნები

- საპროექტო ტერიტორიის საზღვარი
- ღერძის ხაზი
- ჭრილის ხაზი

ტექნიკური მაჩვენებლები

საცხოვრებელი ფართი: 528.4 კვ.მ

კიბის უჯრედის და სადარბაზოს ფართი: 58.2 კვ.მ

საზაფხულო ფართი: ~~104.5~~ 104.4 კვ.მ

დამხმარე ფართი: 55.2 კვ.მ

საერთო ფართი ~~746.3~~ 746.2 კვ.მ

შენიშვნა:

საპროექტო ნული შეესაბამება აბსოლუტურ ნიშნულს **±0.00=455.5**

დამკვეთი CLIENT	შ.პ.ს. "ჯითი ინვესტი"	
პროექტი PROJECT	მრავალფუნქციური შენობა	
მისამართი ADDRESS	ქ. თბილისი, ოსიკ მანდელშტამის ქ. №2ბ	
თანამდებობა	გვარი	ხელმოწერა
პრ. ავტორი	ა.მიქუჩაძე	
დაამუშავა	ა.მიქუჩაძე	
	შ.პ.ს. "ჯითი ინვესტი"	

არქიტექტურული პროექტი

მასშტაბი SCALE	თარიღი DATE OF ISSUE	
1:250	ნახაზი DRVG.	
	გეგმა ნიშნულზე +19.20	
სტადია STAGE	ფურც. PAGES	სულ ALL
არქ. პროექტი		

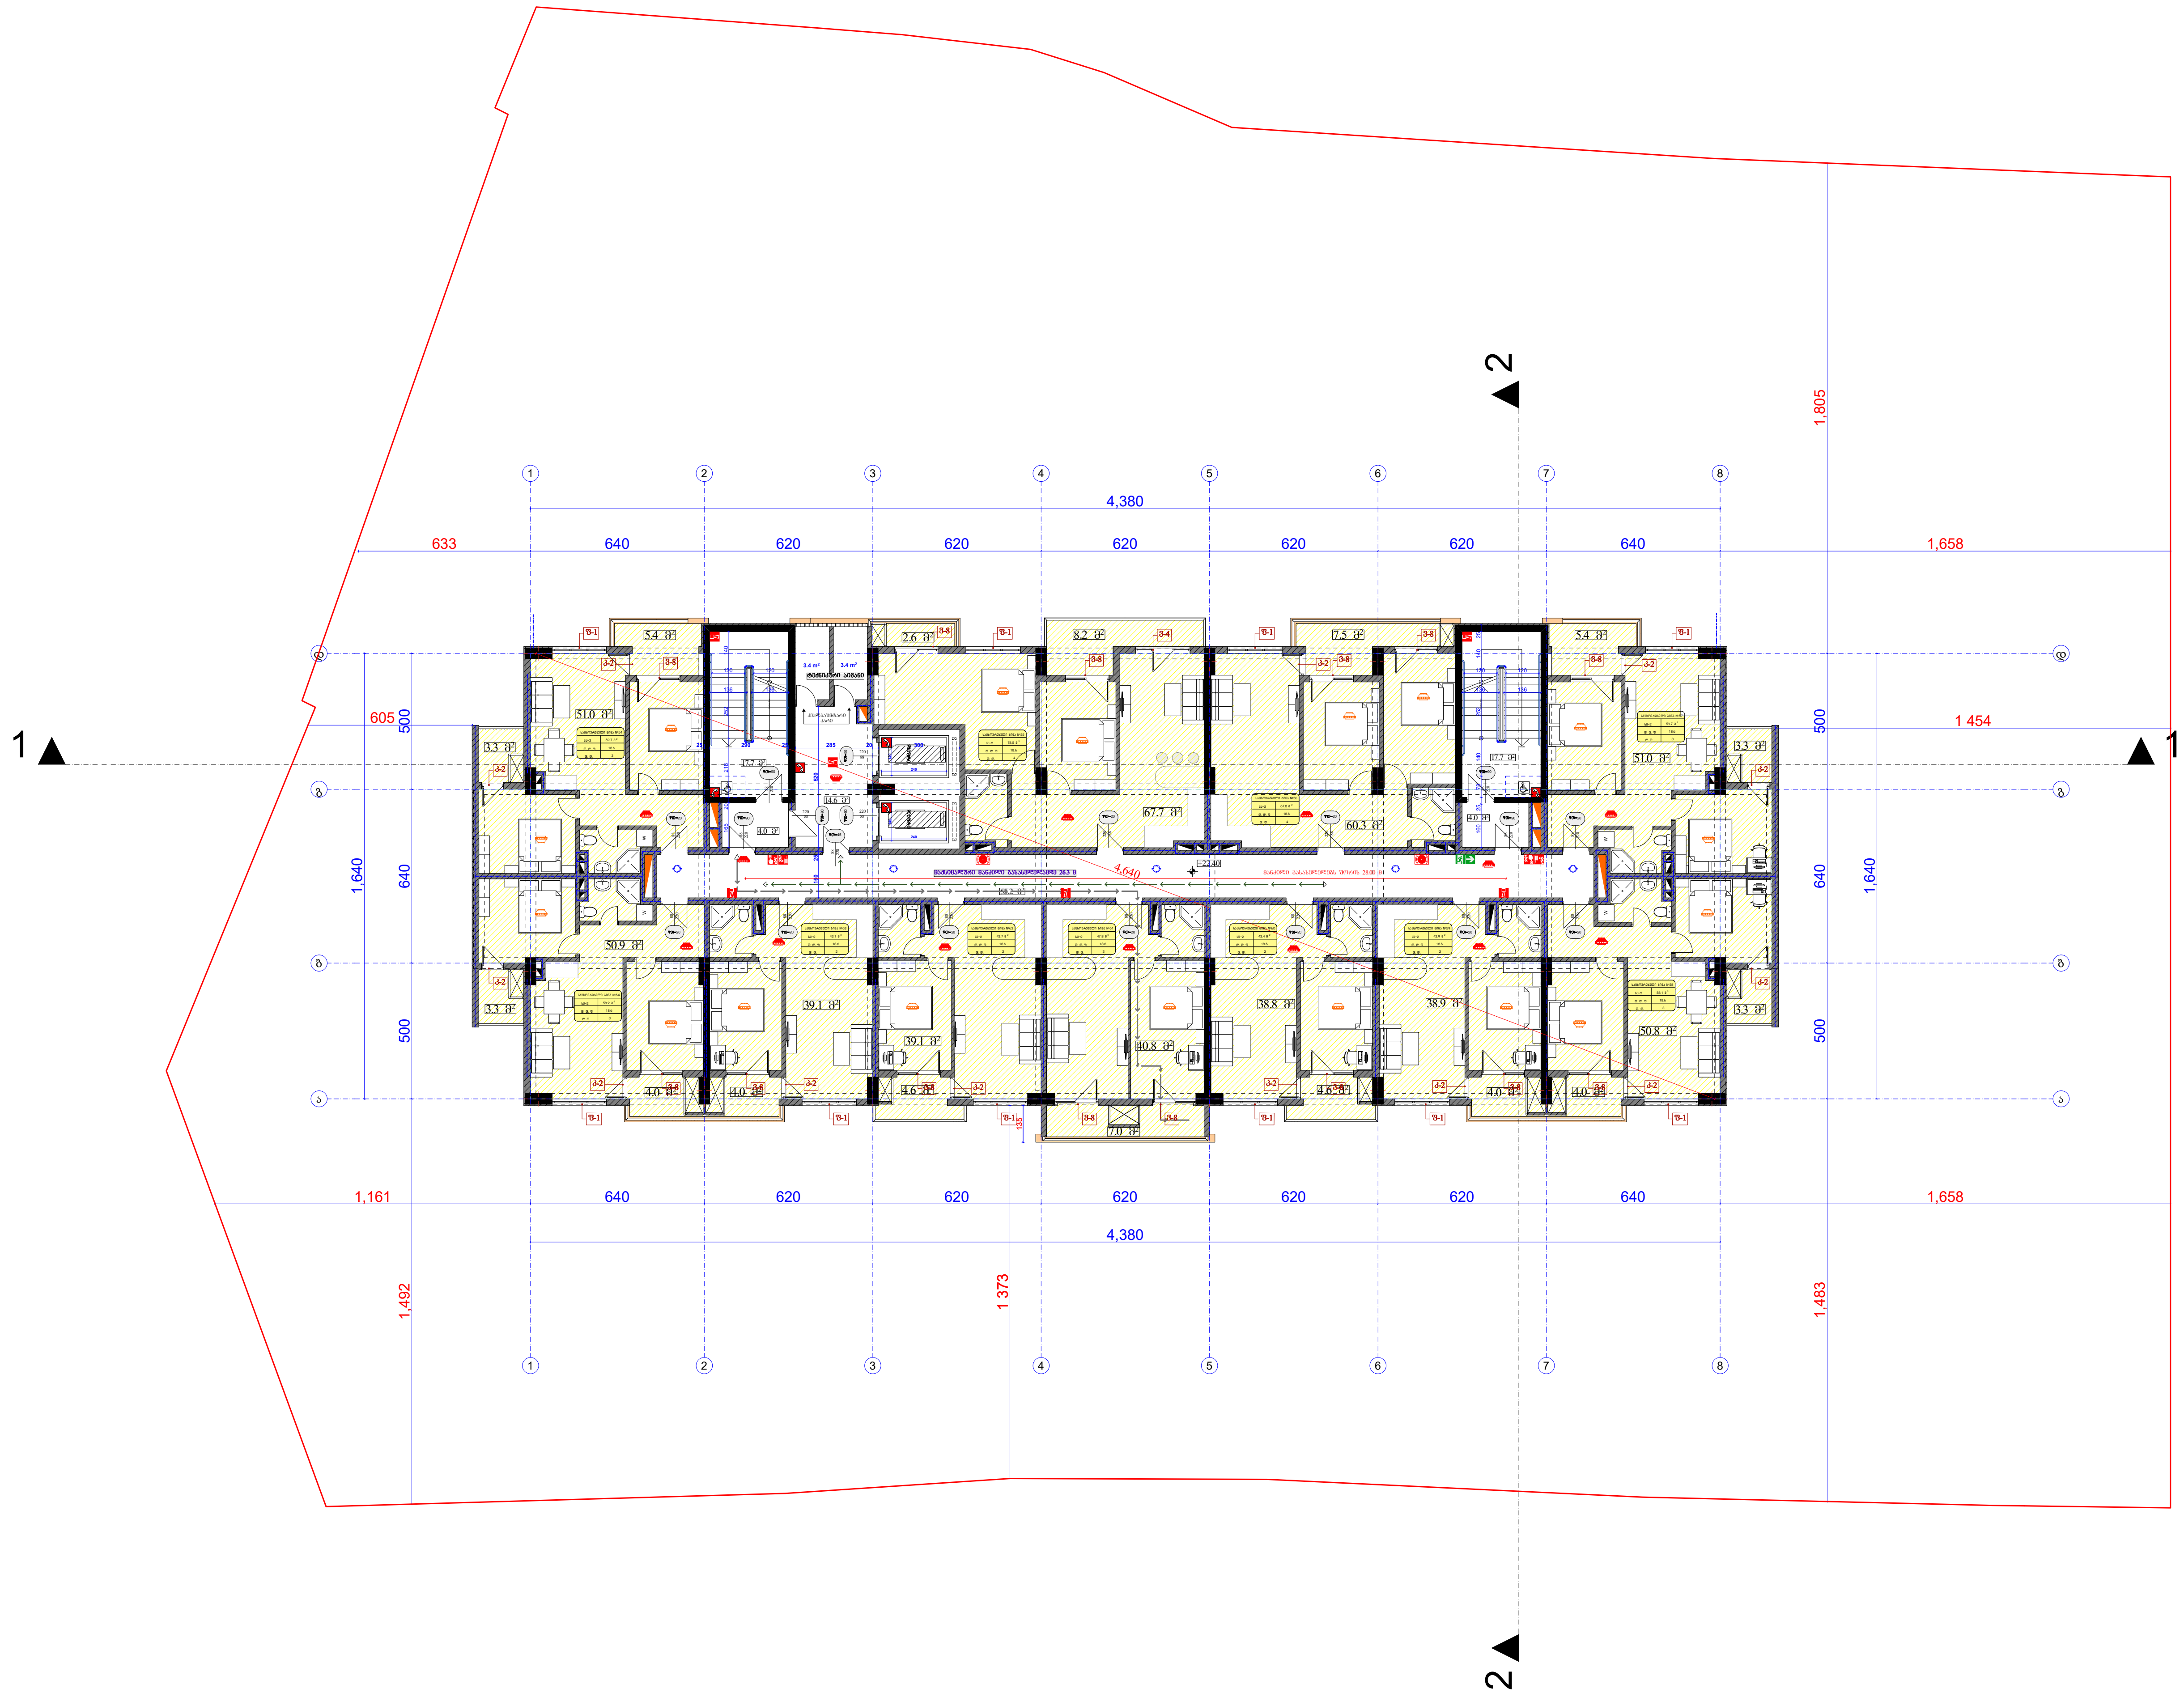

ფორმატი PAPER SIZE	პროექტის № PROJECT #
A - 1	

პირობითი ნიშნები

საპროექტო ტერიტორიის საზღვარი

ღერძის ხაზი

ჭრილის ხაზი

ტექნიკური მაჩვენებლები

საცხოვრებელი ფართი: 528.4 კვ.მ

კიბის უჯრედის და
სადარბაზოს ფართი: 58.2 კვ.მ

საზაფხულო ფართი: ~~81.1~~ 81.3 კვ.მ

დამხმარე ფართი: 55.2 კვ.მ

საერთო ფართი ~~722.9~~ 723.1 კვ.მ

შენიშვნა:

საპროექტო ნული შეესაბამება
აბსოლუტურ ნიშნულს **±0.00=455.5**

დამკვეთი CLIENT	შ.პ.ს. "ჯითი ინვესტი"
პროექტი PROJECT	მრავალფუნქციური შენობა
მისამართი ADDRESS	ქ. თბილისი, ოსიკ მანდელშტამის ქ. №2ბ

თანამდებობა	გვარი	ხელმოწერა
პრ. ავტორი	ა.მიქუჩაძე	
დაამუშავა	ა.მიქუჩაძე	

შ.პ.ს. "ჯითი ინვესტი"

არქიტექტურული პროექტი

მასშტაბი SCALE	თარიღი DATE OF ISSUE	
1:250	ნახაზი DRVG.	
	გეგმა ნიშნულზე +22.40	
სტადია STAGE	ფურც. PAGES	სულ ALL
არქ. პროექტი		

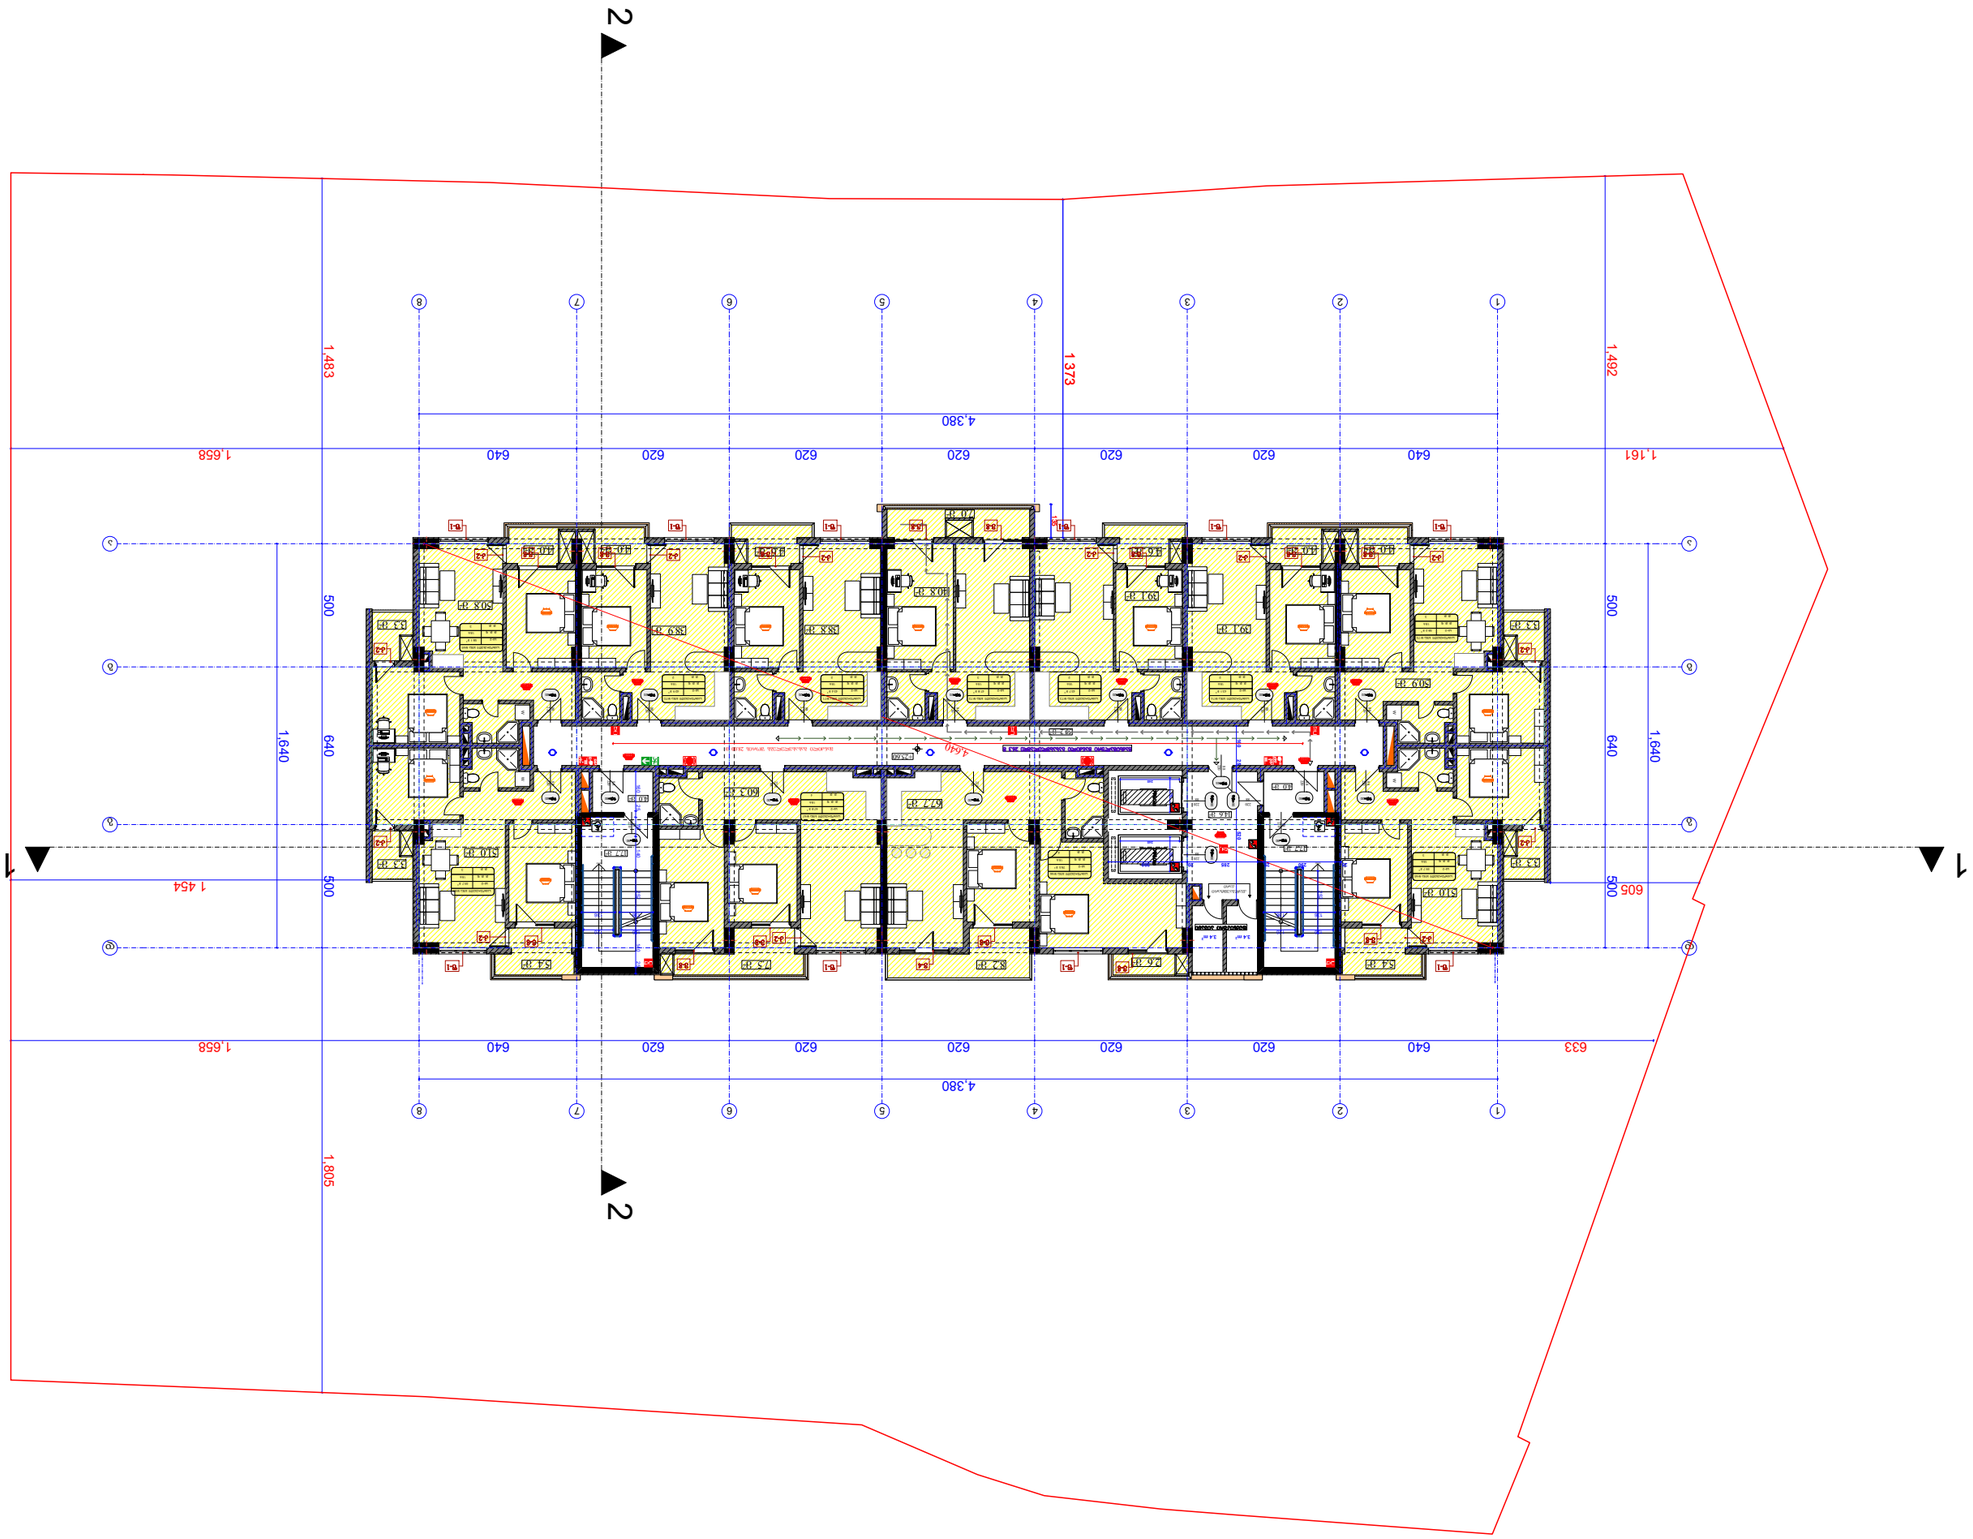

ფურცლის PAPER SIZE	A - 1
პროექტის # PROJECT	











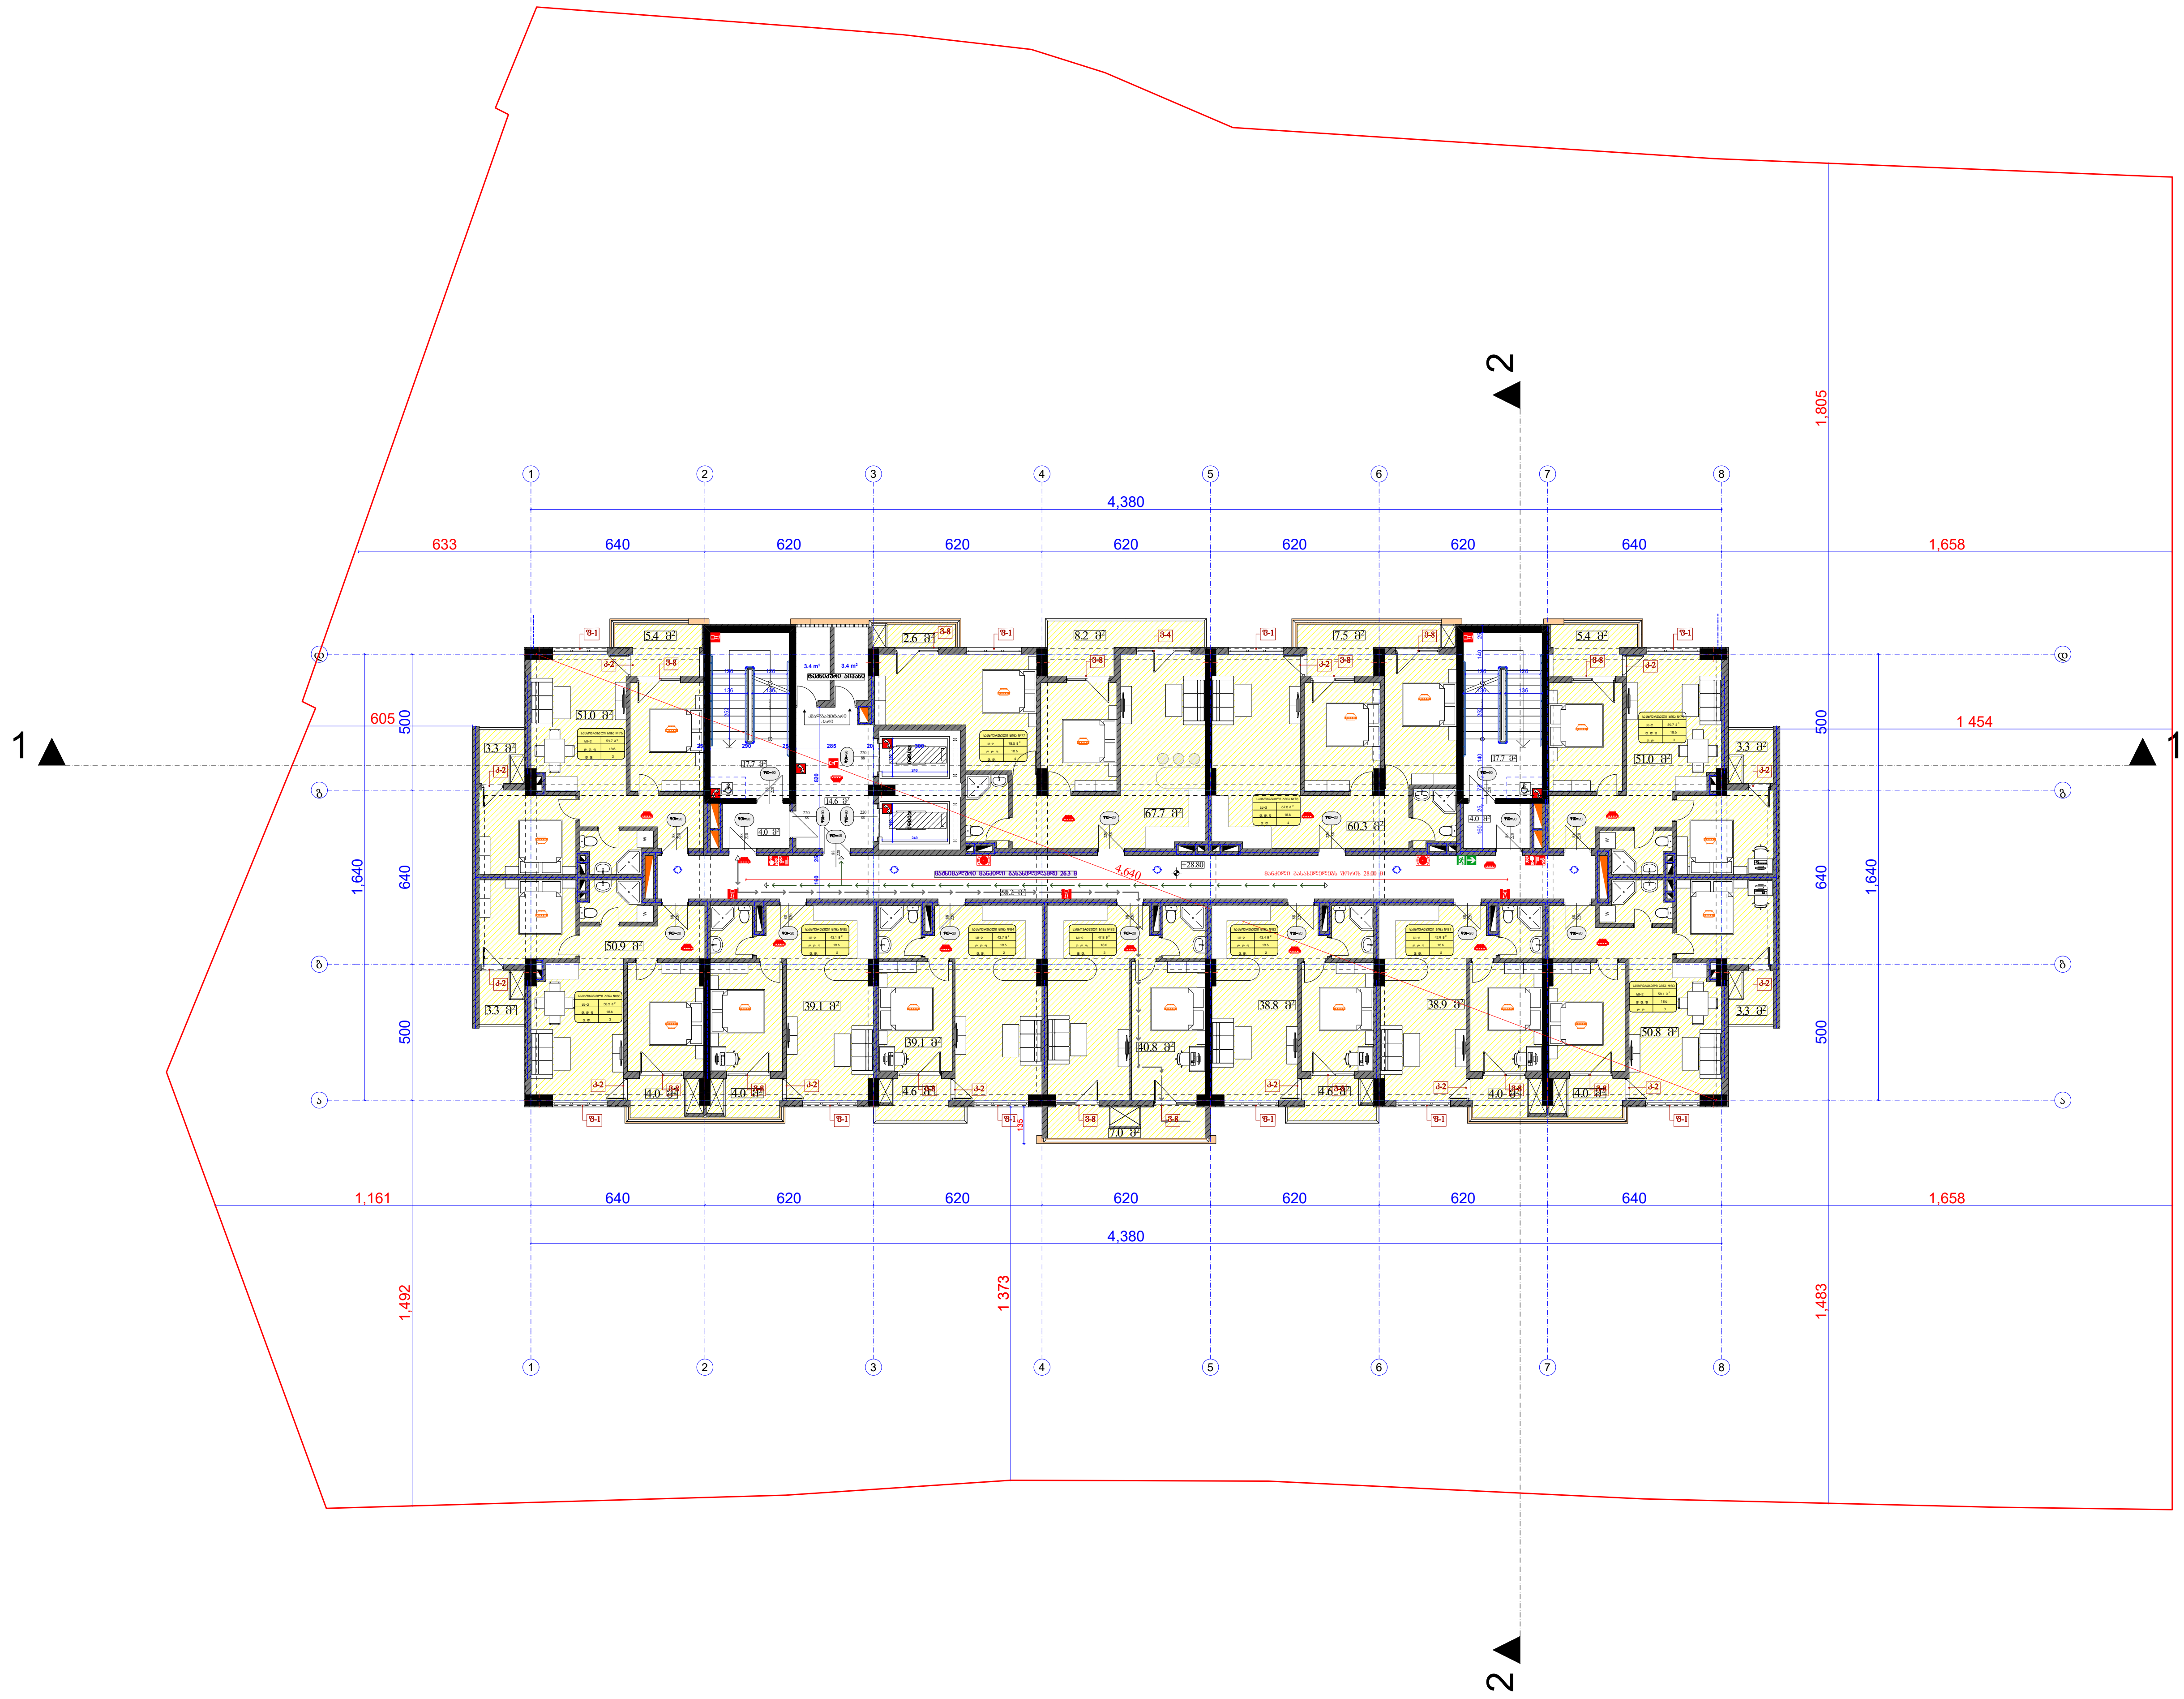

ფორმატი PAPER SIZE		პროექტის № PROJECT #
A - 1		

პირობითი ნიშნები

- საპროექტო ტერიტორიის საზღვარი
- ღერძის ხაზი
- ჭრილის ხაზი

ტექნიკური მაჩვენებლები

საცხოვრებელი ფართი: 528.4 კვ.მ

კიბის უჯრედის და სადარბაზოს ფართი: 58.2 კვ.მ

საზაფხულო ფართი: ~~81.1~~ 81.3 კვ.მ

დამხმარე ფართი: 55.2 კვ.მ

საერთო ფართი ~~722.9~~ 723.1 კვ.მ

შენიშვნა:

საპროექტო ნული შეესაბამება აბსოლუტურ ნიშნულს **±0.00=455.5**

დამკვეთი CLIENT	შ.პ.ს. "ჯითი ინვესტი"
პროექტი PROJECT	მრავალფუნქციური შენობა
მისამართი ADDRESS	ქ. თბილისი, ოსიპ მანდელშტამის ქ. №2ბ

თანამდებობა	გვარი	ხელმოწერა
პრ. ავტორი	ა.მიქუჩაძე	
დაამუშავა	ა.მიქუჩაძე	

შ.პ.ს. "ჯითი ინვესტი"

არქიტექტურული პროექტი

მასშტაბი SCALE	თარიღი DATE OF ISSUE	
1:250	ნახაზი DRVG.	
	გეგმა ნიშნულზე +28.80	
სტადია STAGE	ფურც. PAGES	სულ ALL
არქ. პროექტი		

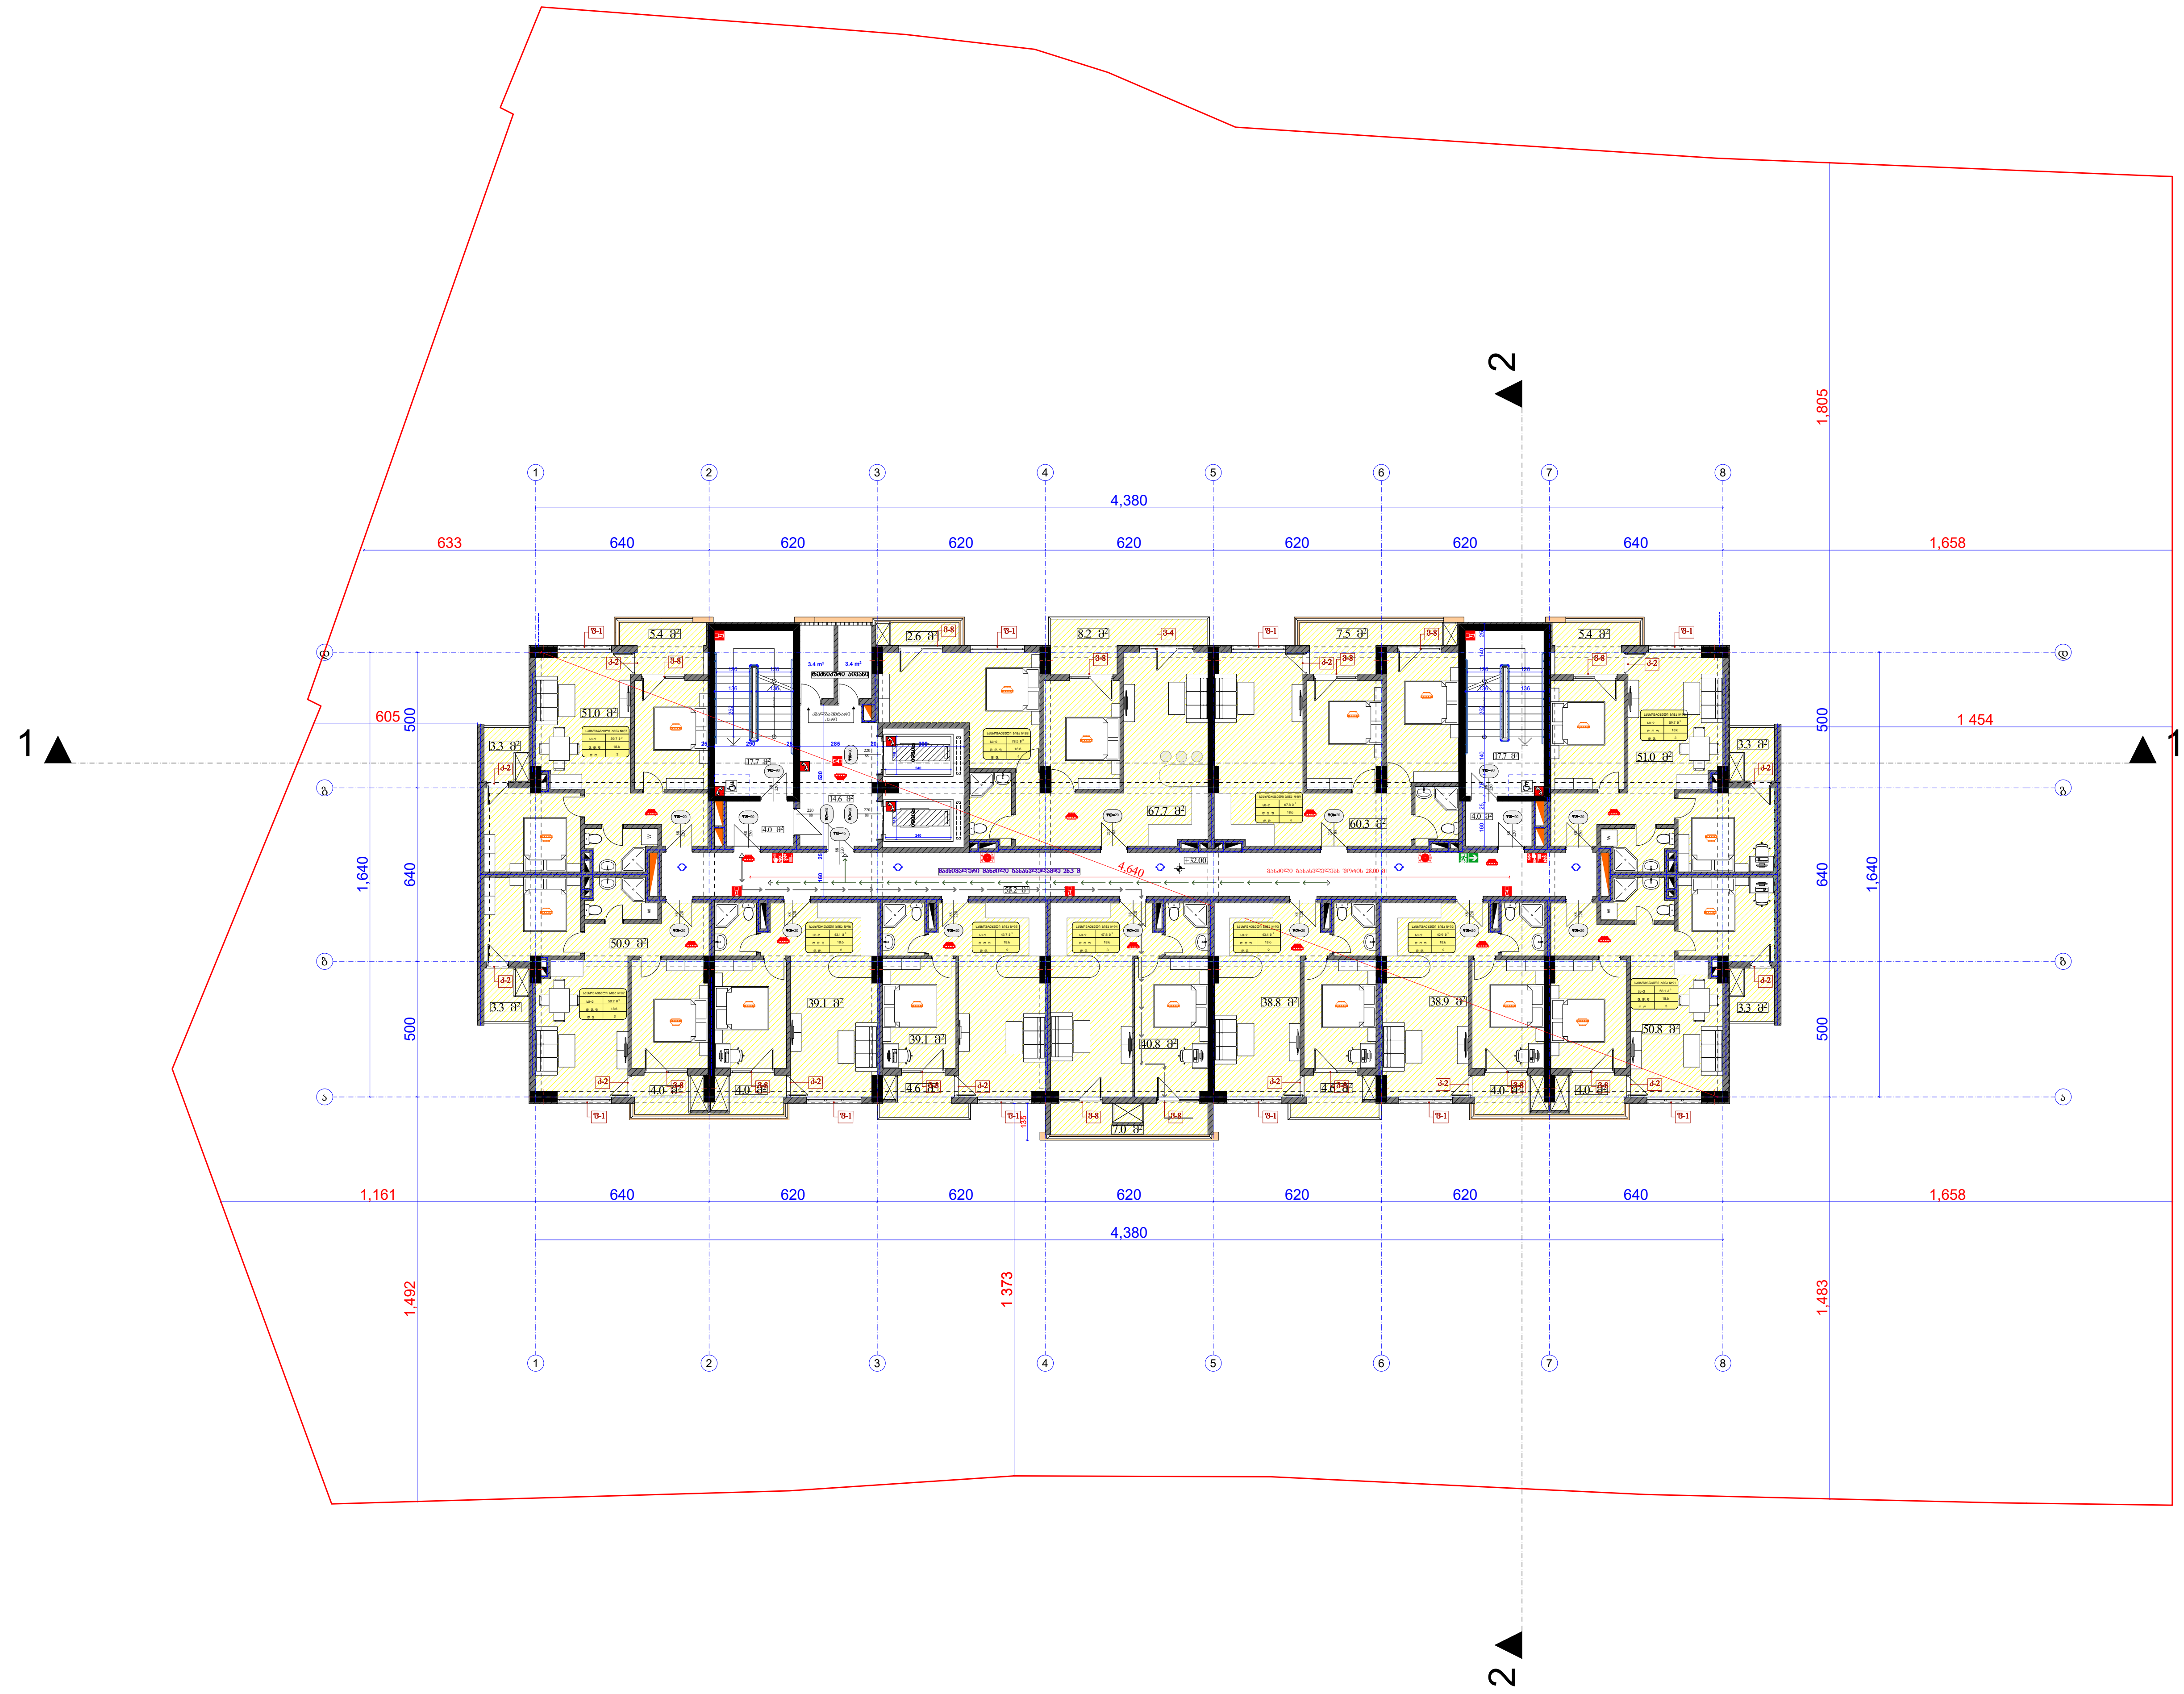

ფორმატი PAPER SIZE		პროექტის № PROJECT #
A - 1		

პირობითი ნიშნები

- საპროექტო ტერიტორიის საზღვარი
- ღერძის ხაზი
- ჭრილის ხაზი

ტექნიკური მაჩვენებლები

საცხოვრებელი ფართი: 528.4 კვ.მ

კიბის უჯრედის და სადარბაზოს ფართი: 58.2 კვ.მ

საზაფხულო ფართი: ~~81.1~~ 81.3 კვ.მ

დამხმარე ფართი: 55.2 კვ.მ

საერთო ფართი ~~722.9~~ 723.1 კვ.მ

შენიშვნა:

საპროექტო ნული შეესაბამება აბსოლუტურ ნიშნულს **±0.00=455.5**

დამკვეთი CLIENT	შ.პ.ს. "ჯითი ინვესტი"
პროექტი PROJECT	მრავალფუნქციური შენობა
მისამართი ADDRESS	ქ. თბილისი, ოსიკ მანდელშტამის ქ. №2ბ

თანამდებობა	გვარი	ხელმოწერა
პრ. ავტორი	ა.მიქუჭაძე	
დაამუშავა	ა.მიქუჭაძე	

შ.პ.ს. "ჯითი ინვესტი"

არქიტექტურული პროექტი

მასშტაბი SCALE	თარიღი DATE OF ISSUE	
1:250	ნახაზი DRVG.	
	გეგმა ნიშნულზე +32.00	
სტადია STAGE	ფურც. PAGES	სულ ALL
არქ. პროექტი		

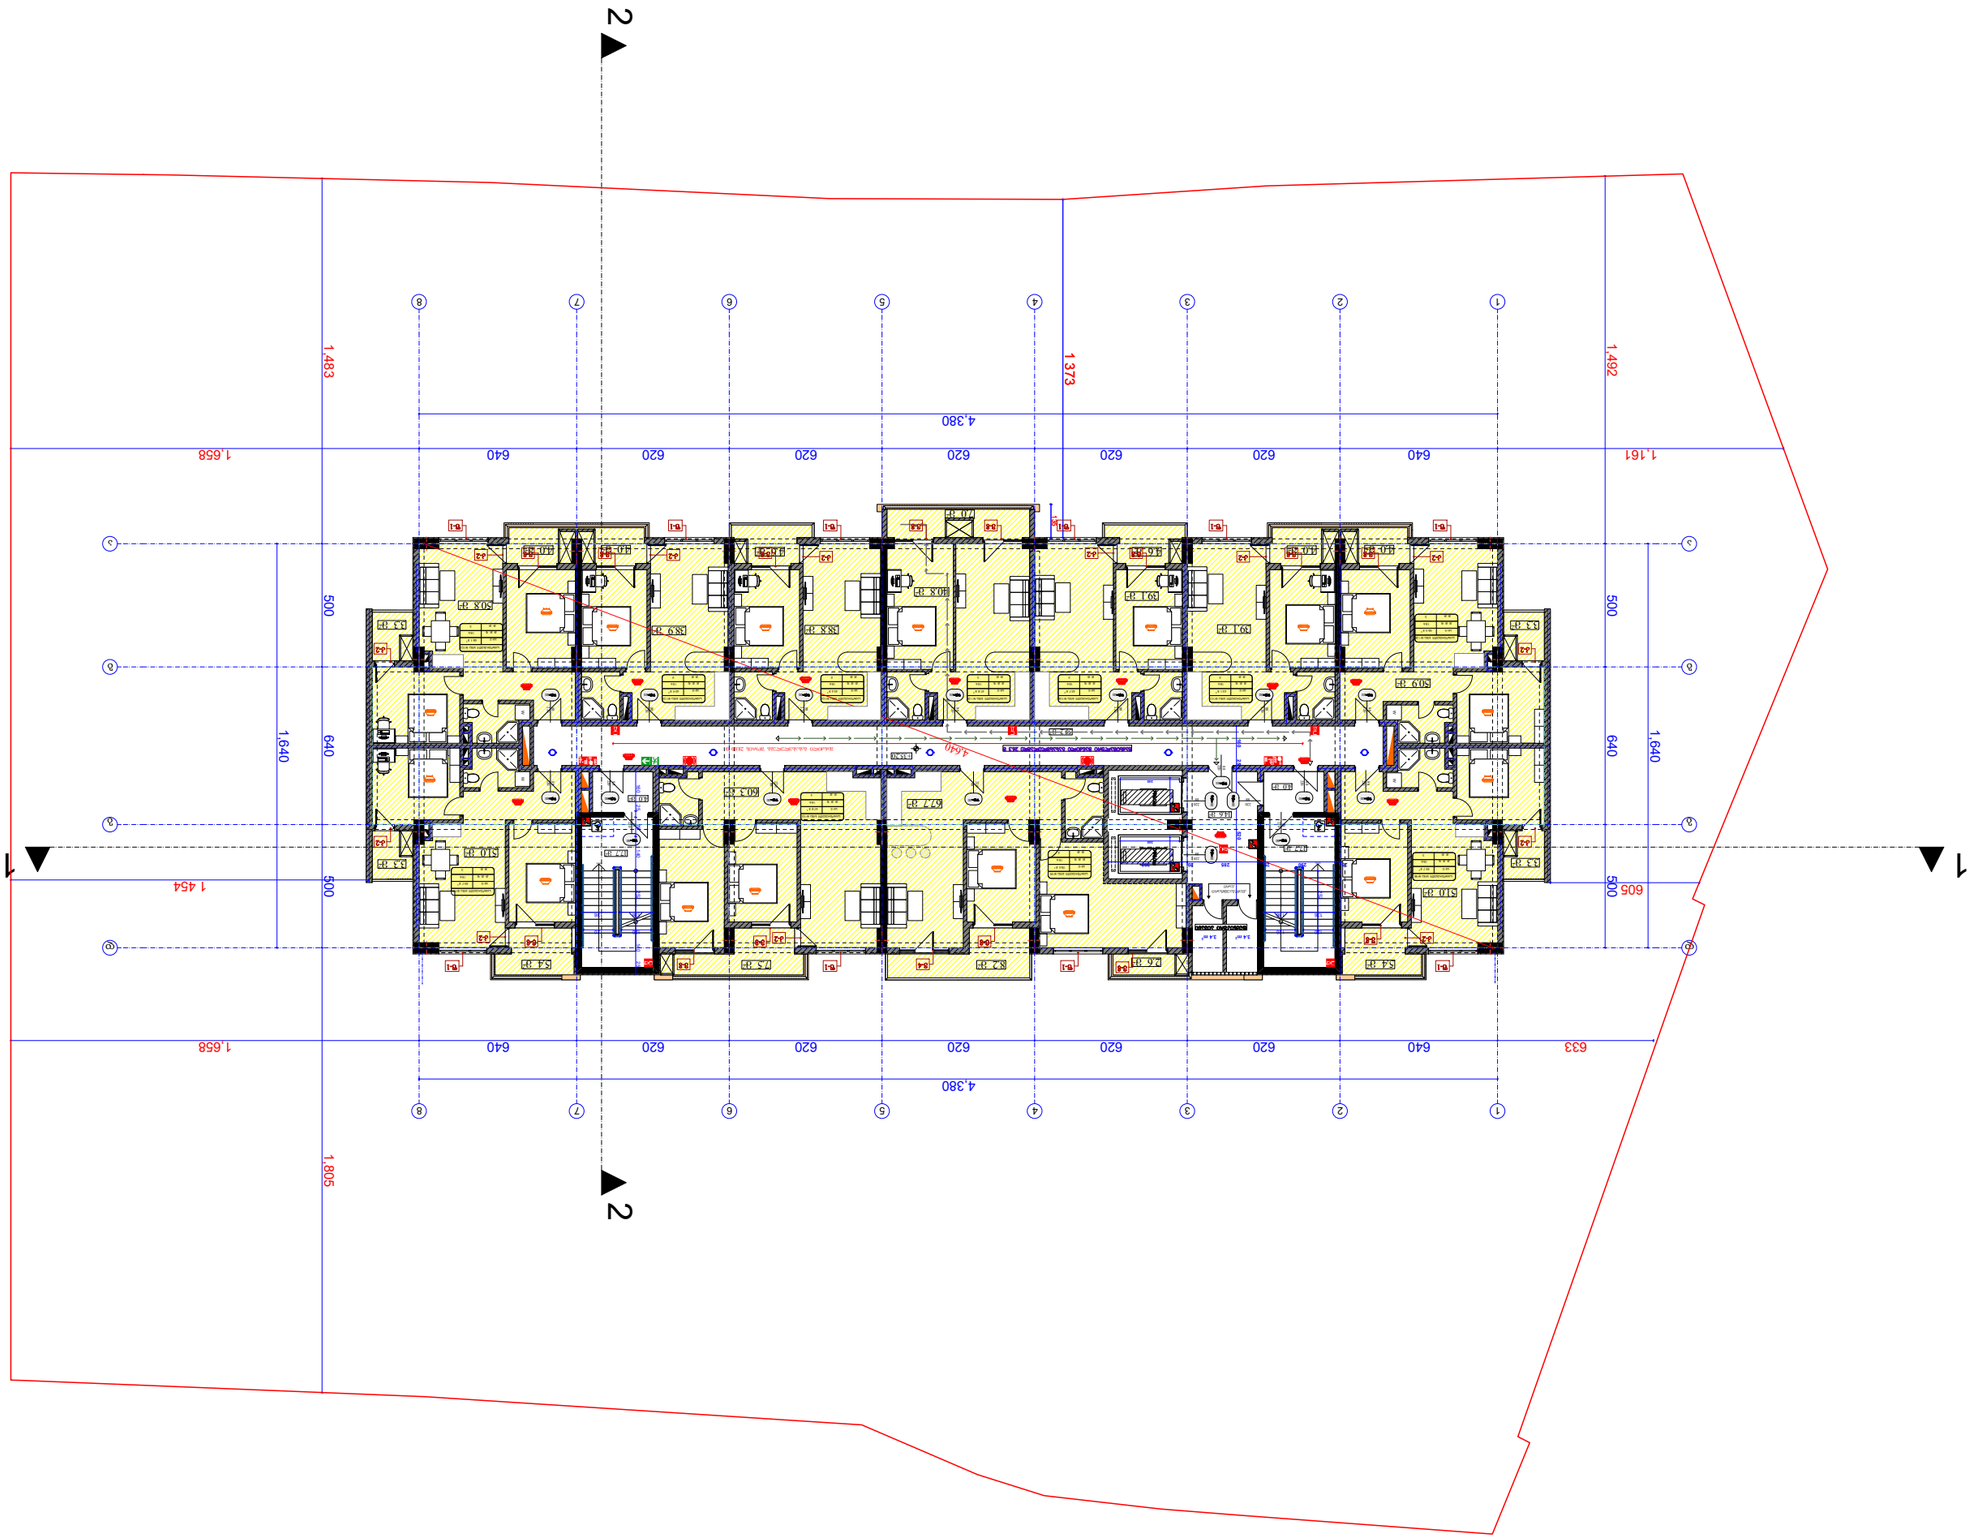










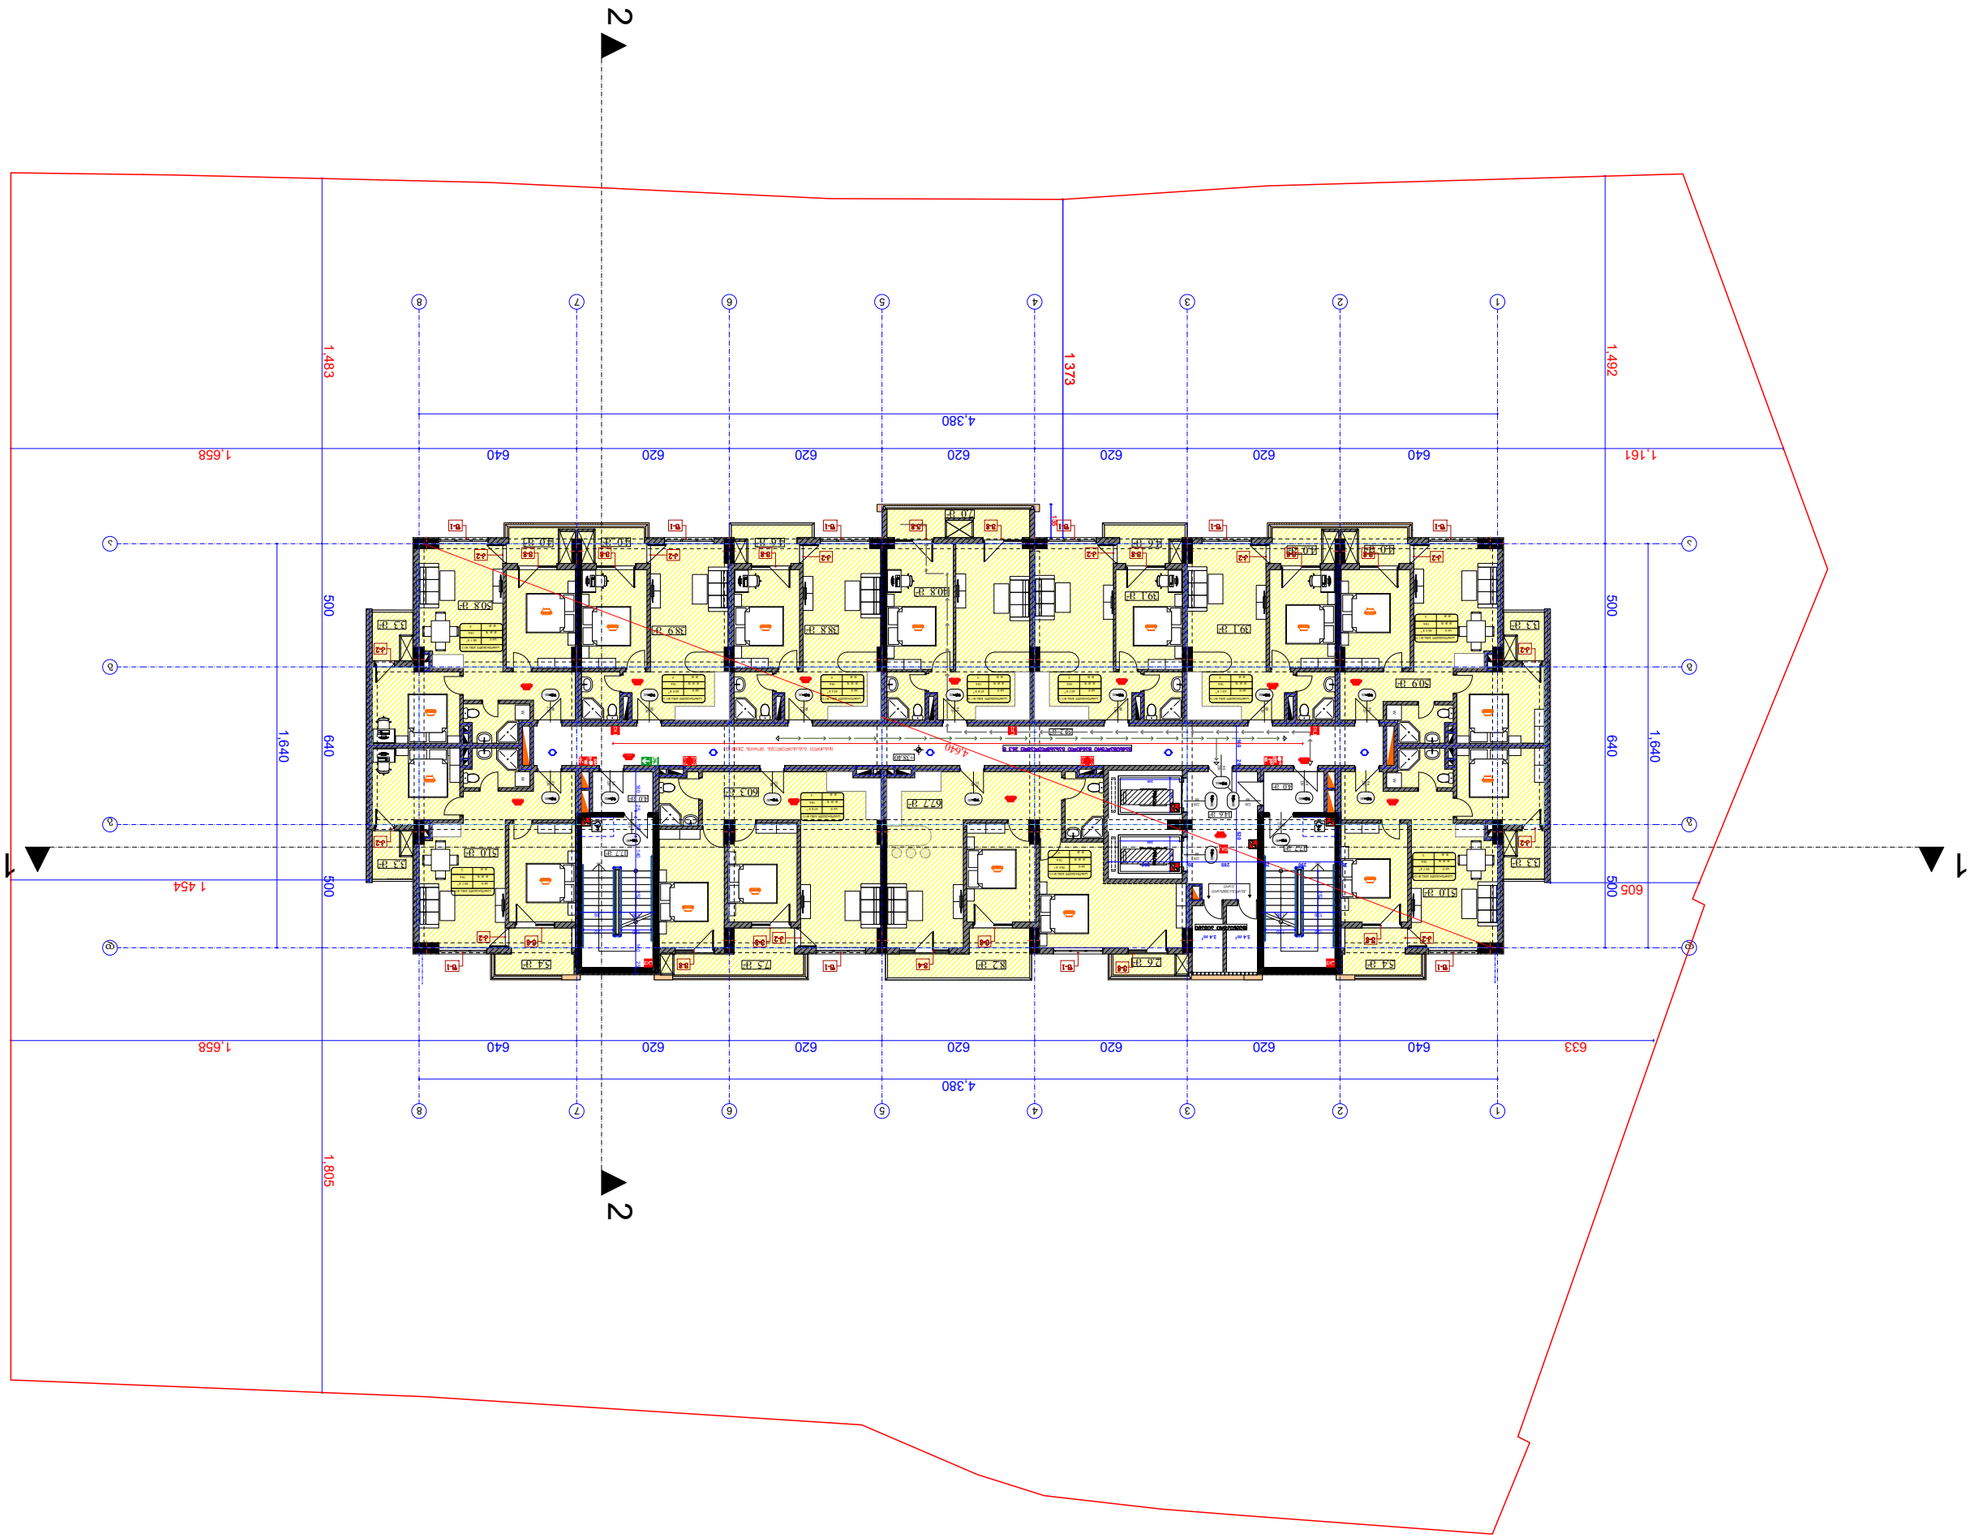


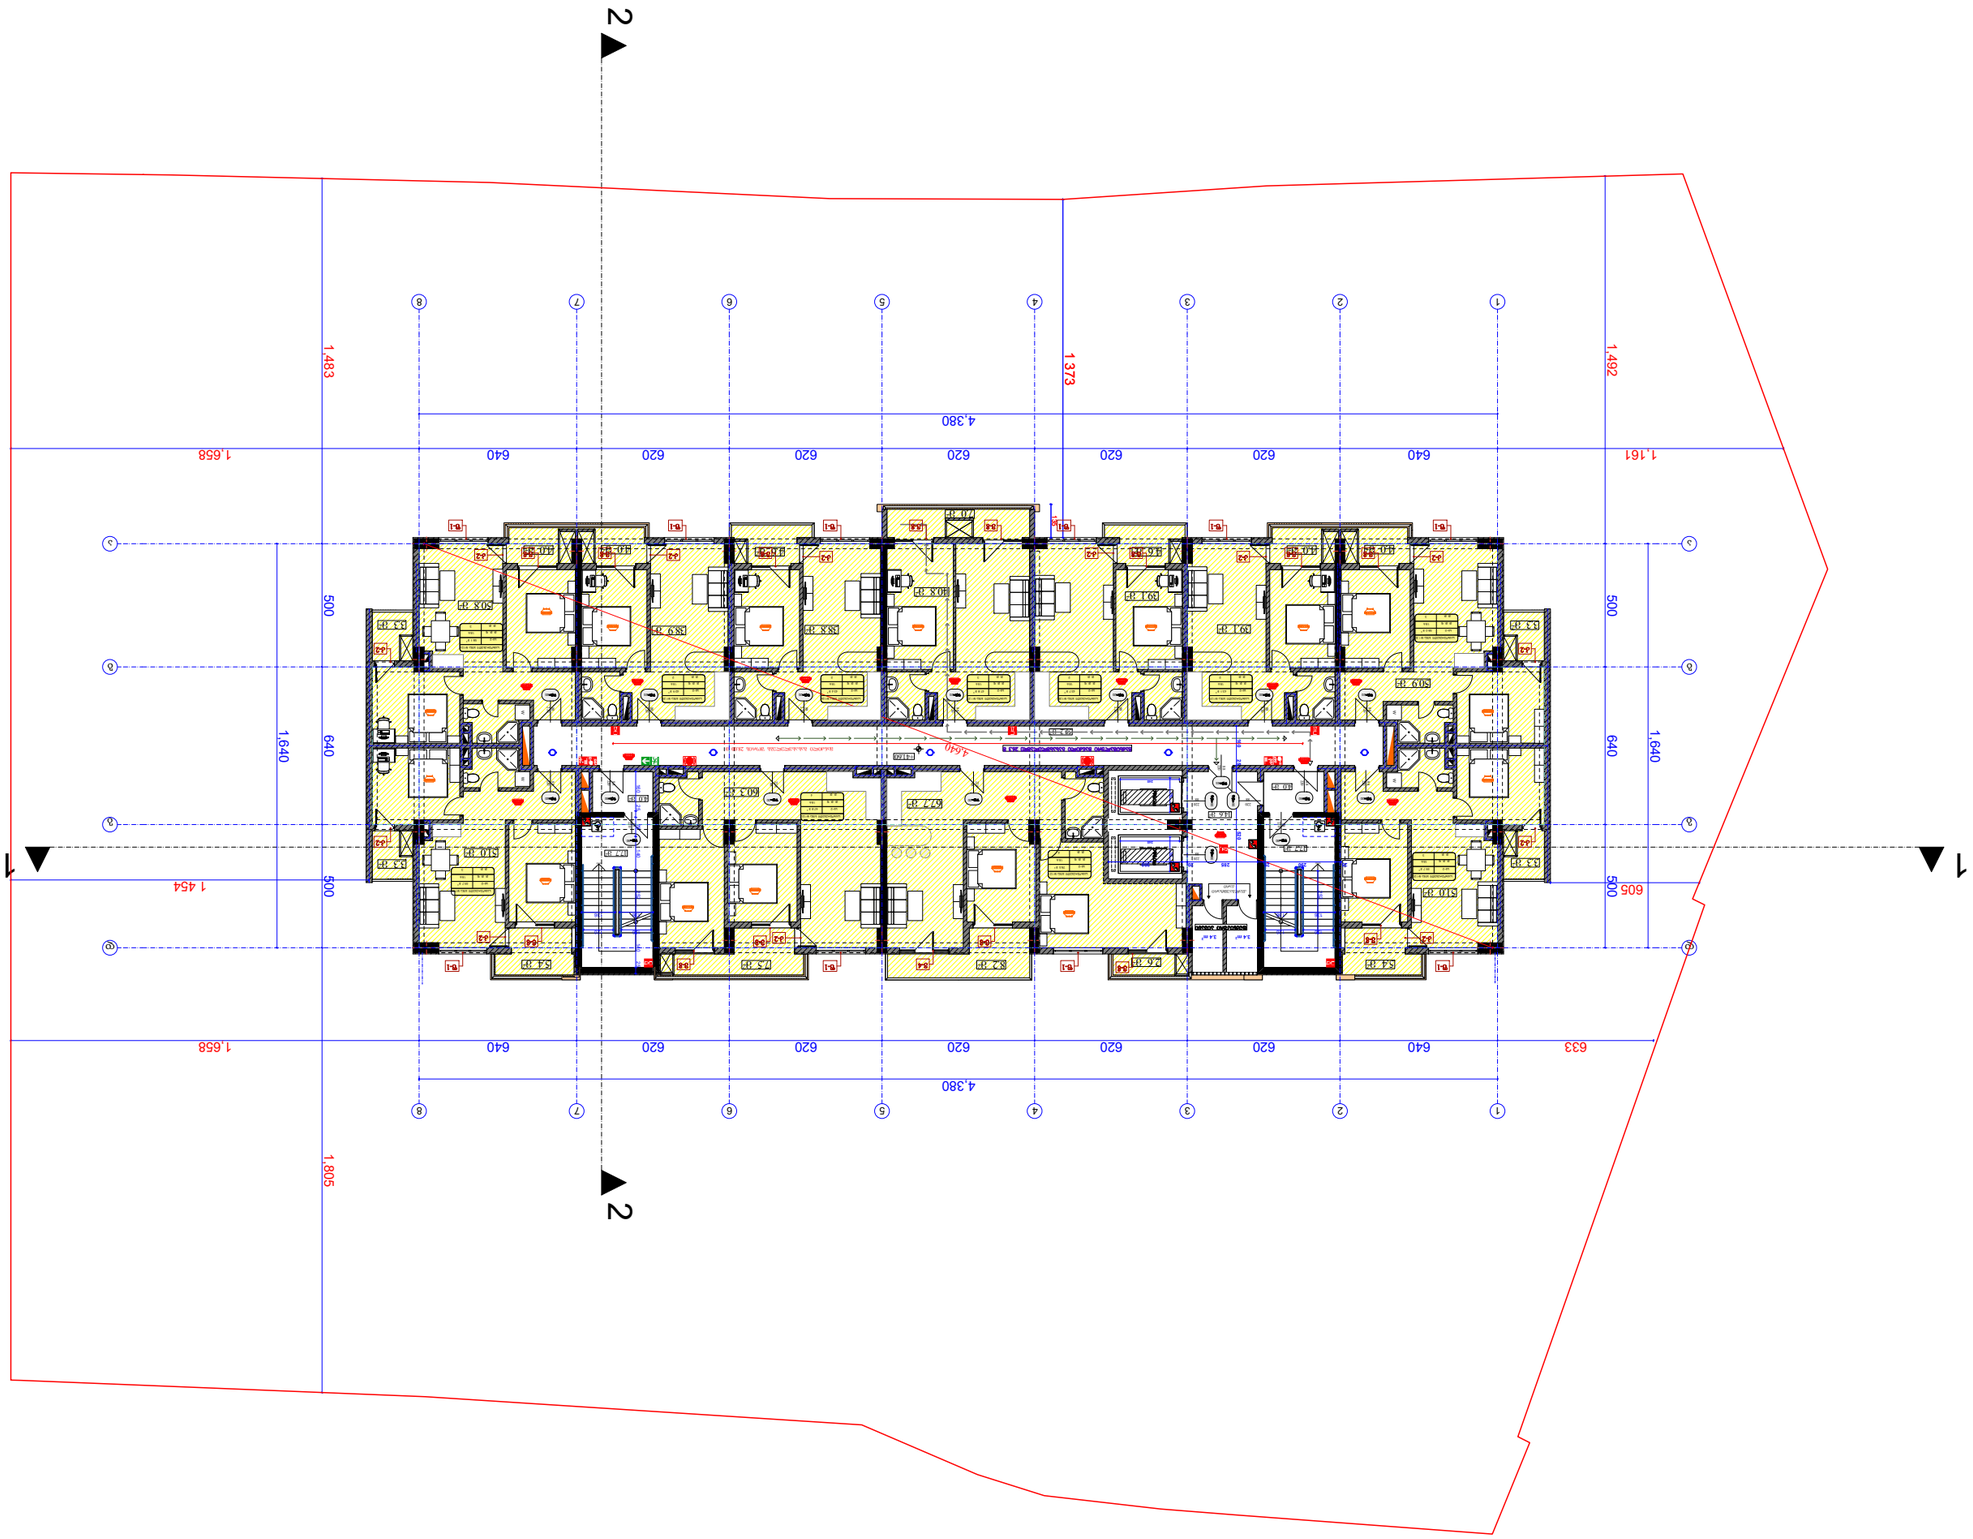
















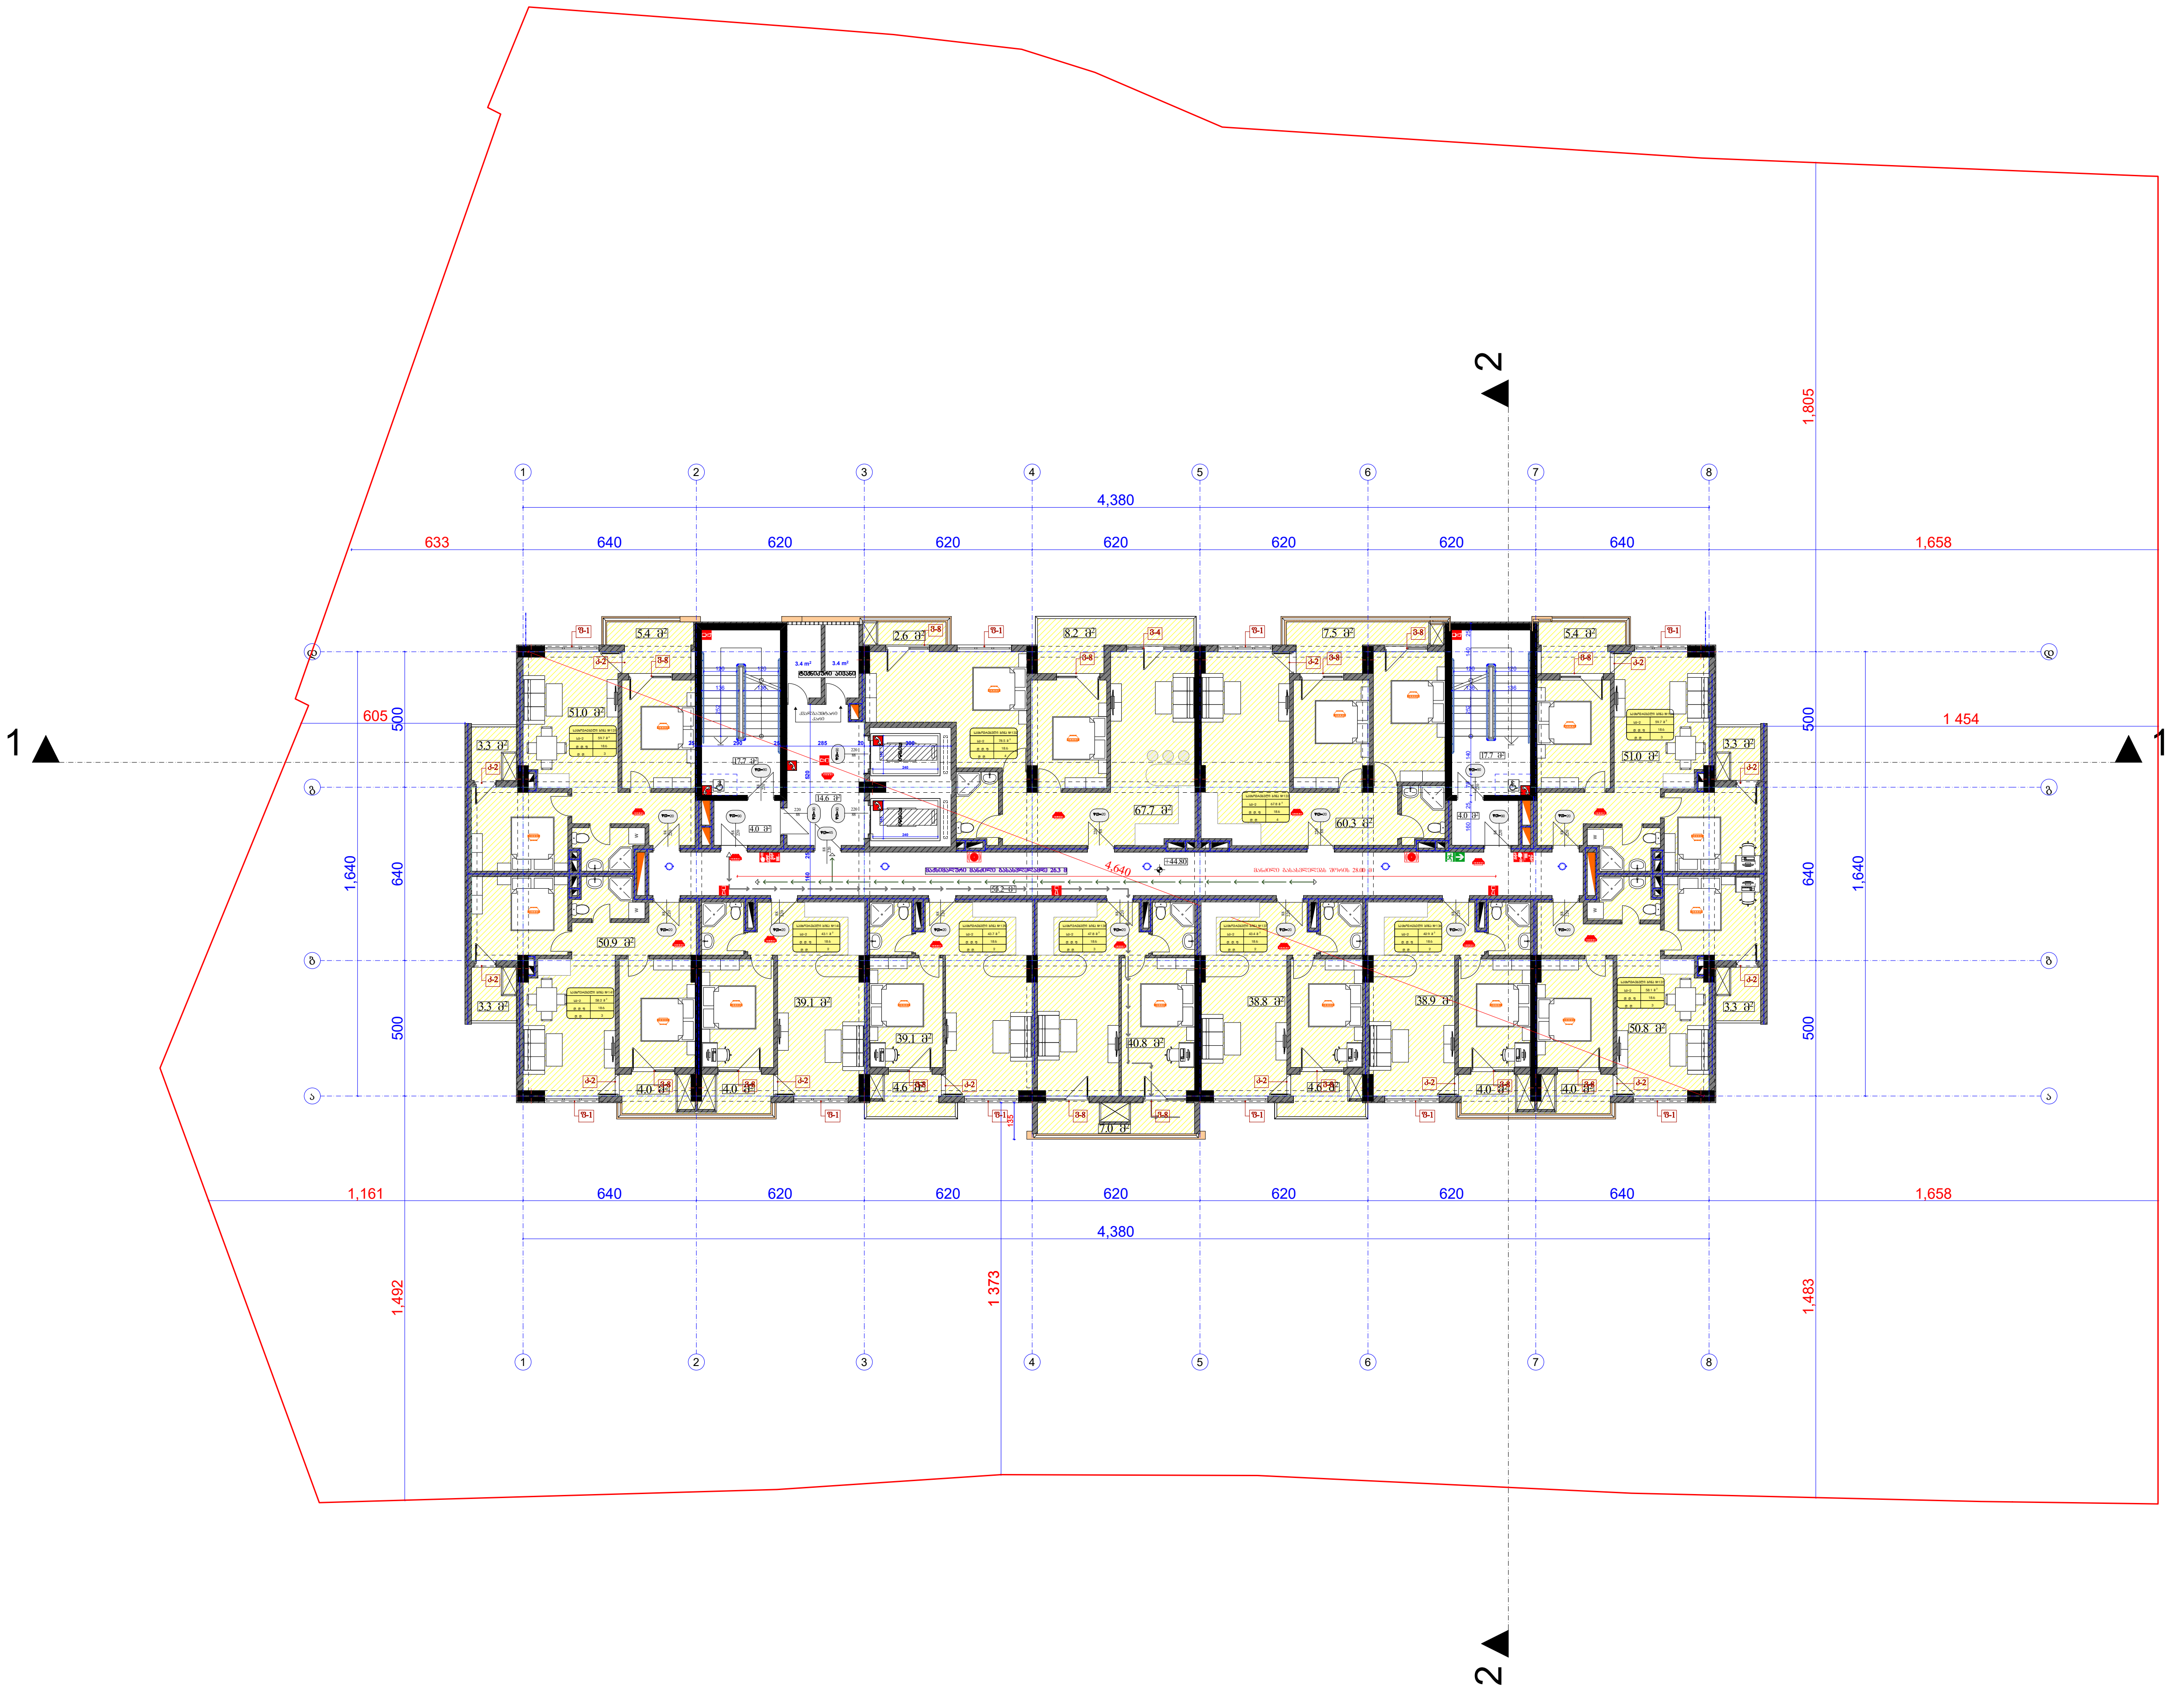

ფორმატი PAPER SIZE		პროექტის № PROJECT #
A - 1		

პირობითი ნიშნები

საპროექტო ტერიტორიის საზღვარი

ღერძის ხაზი

ჭრილის ხაზი

ტექნიკური მაჩვენებლები

საცხოვრებელი ფართი: 528.4 კვ.მ

კიბის უჯრედის და სადარბაზოს ფართი: 58.2 კვ.მ

საზაფხულო ფართი: ~~81.1~~ 81.3 კვ.მ

დამხმარე ფართი: 55.2 კვ.მ

საერთო ფართი ~~722.9~~ 723.1 კვ.მ

შენიშვნა:

საპროექტო ნული შეესაბამება აბსოლუტურ ნიშნულს **±0.00=455.5**

დამკვეთი CLIENT	შ.პ.ს. "ჯითი ინვესტი"
პროექტი PROJECT	მრავალფუნქციური შენობა
მისამართი ADDRESS	ქ. თბილისი, ოსიკ მანდელშტამის ქ. №2ბ

თანამდებობა	გვარი	ხელმოწერა
პრ. ავტორი	ა.მიქუჩაძე	
დაამუშავა	ა.მიქუჩაძე	

შ.პ.ს. "ჯითი ინვესტი"

არქიტექტურული პროექტი

მასშტაბი SCALE	თარიღი DATE OF ISSUE	
1:250	ნახაზი DRVG. გეგმა ნიშნულზე +44.80	
სტადია STAGE	ფურც. PAGES	სულ ALL
არქ. პროექტი		

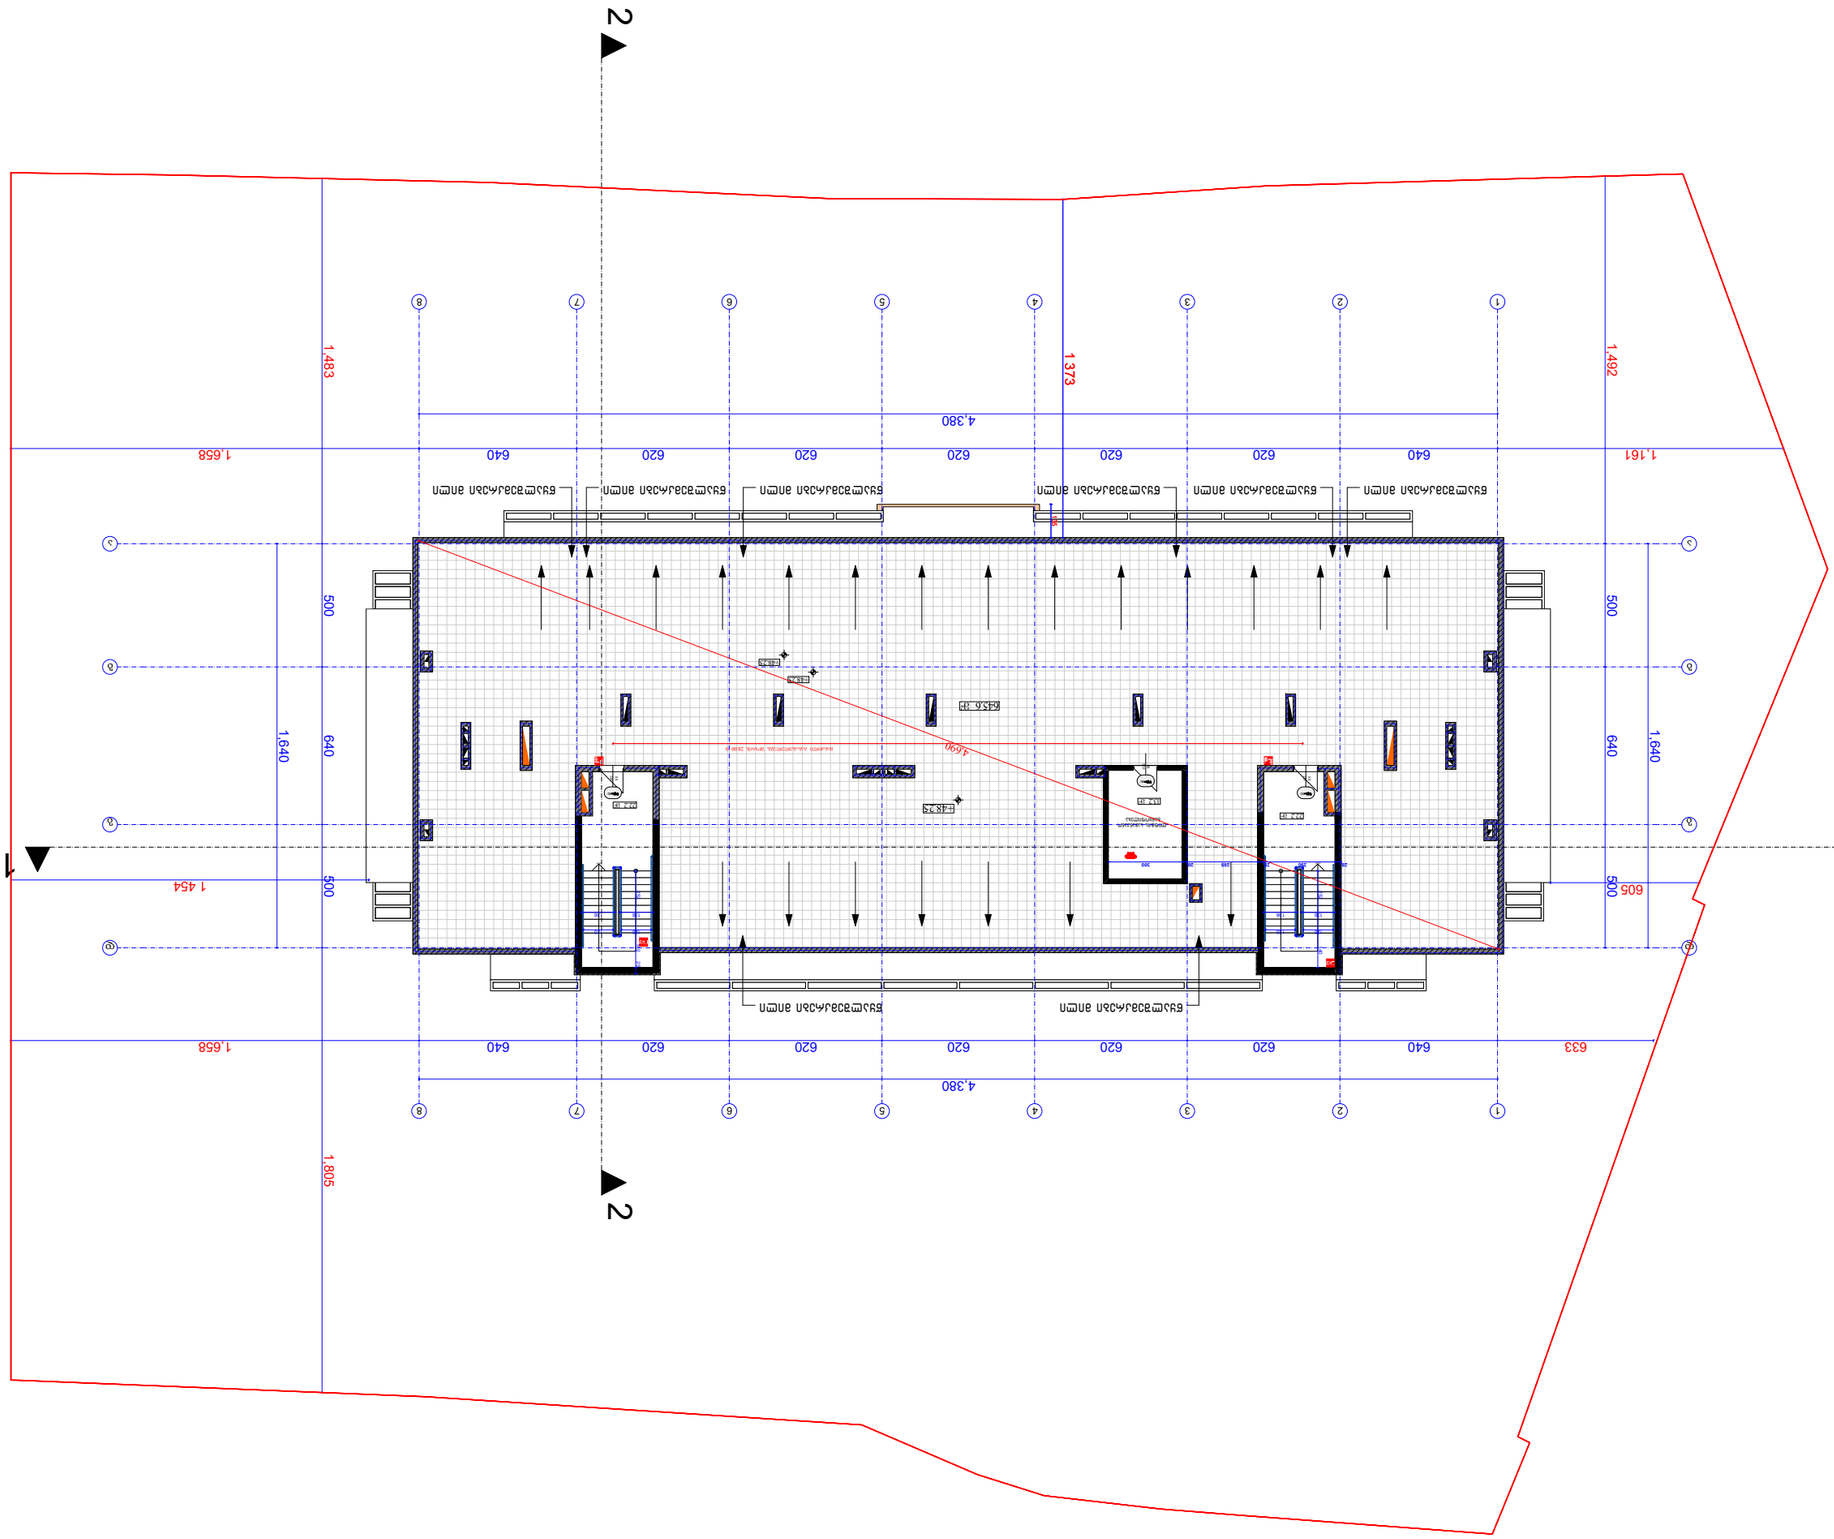


ტექნიკური ზედამხედველი	ბ.ლომსაძე
ჯ. პ. პ.	ბ.ბოქვაძე
ჯ. პ. პ.	
ჯ. პ. პ.	
	შპს "ოთო ნანობაშვილის სახელობის ეროვნული ბიომედიცინის ცენტრი"
ნახაზის დასახელება	ასფალტის საფარის მოწყობა
SCALE	1:250
DATE OF ISSUE	
DRVG.	
	ასფალტის საფარის მოწყობა
STAGE	PAGES ფურც. ALL ცხრ.
	ჯამ. ანგარიშები

ანგარიშების ნახაზების ნუსხა

ასაწყობი ნაგებობების ადგილმდებარეობის სიტუაციური სქემა

ნახაზის ტიპი

ნახაზის ნომერი

პროექტის ხელმძღვანელი

პროექტის ხელმძღვანელის ხელმოწერა

პროექტის ნომერი

PAPER SIZE A-1

PROJECT #

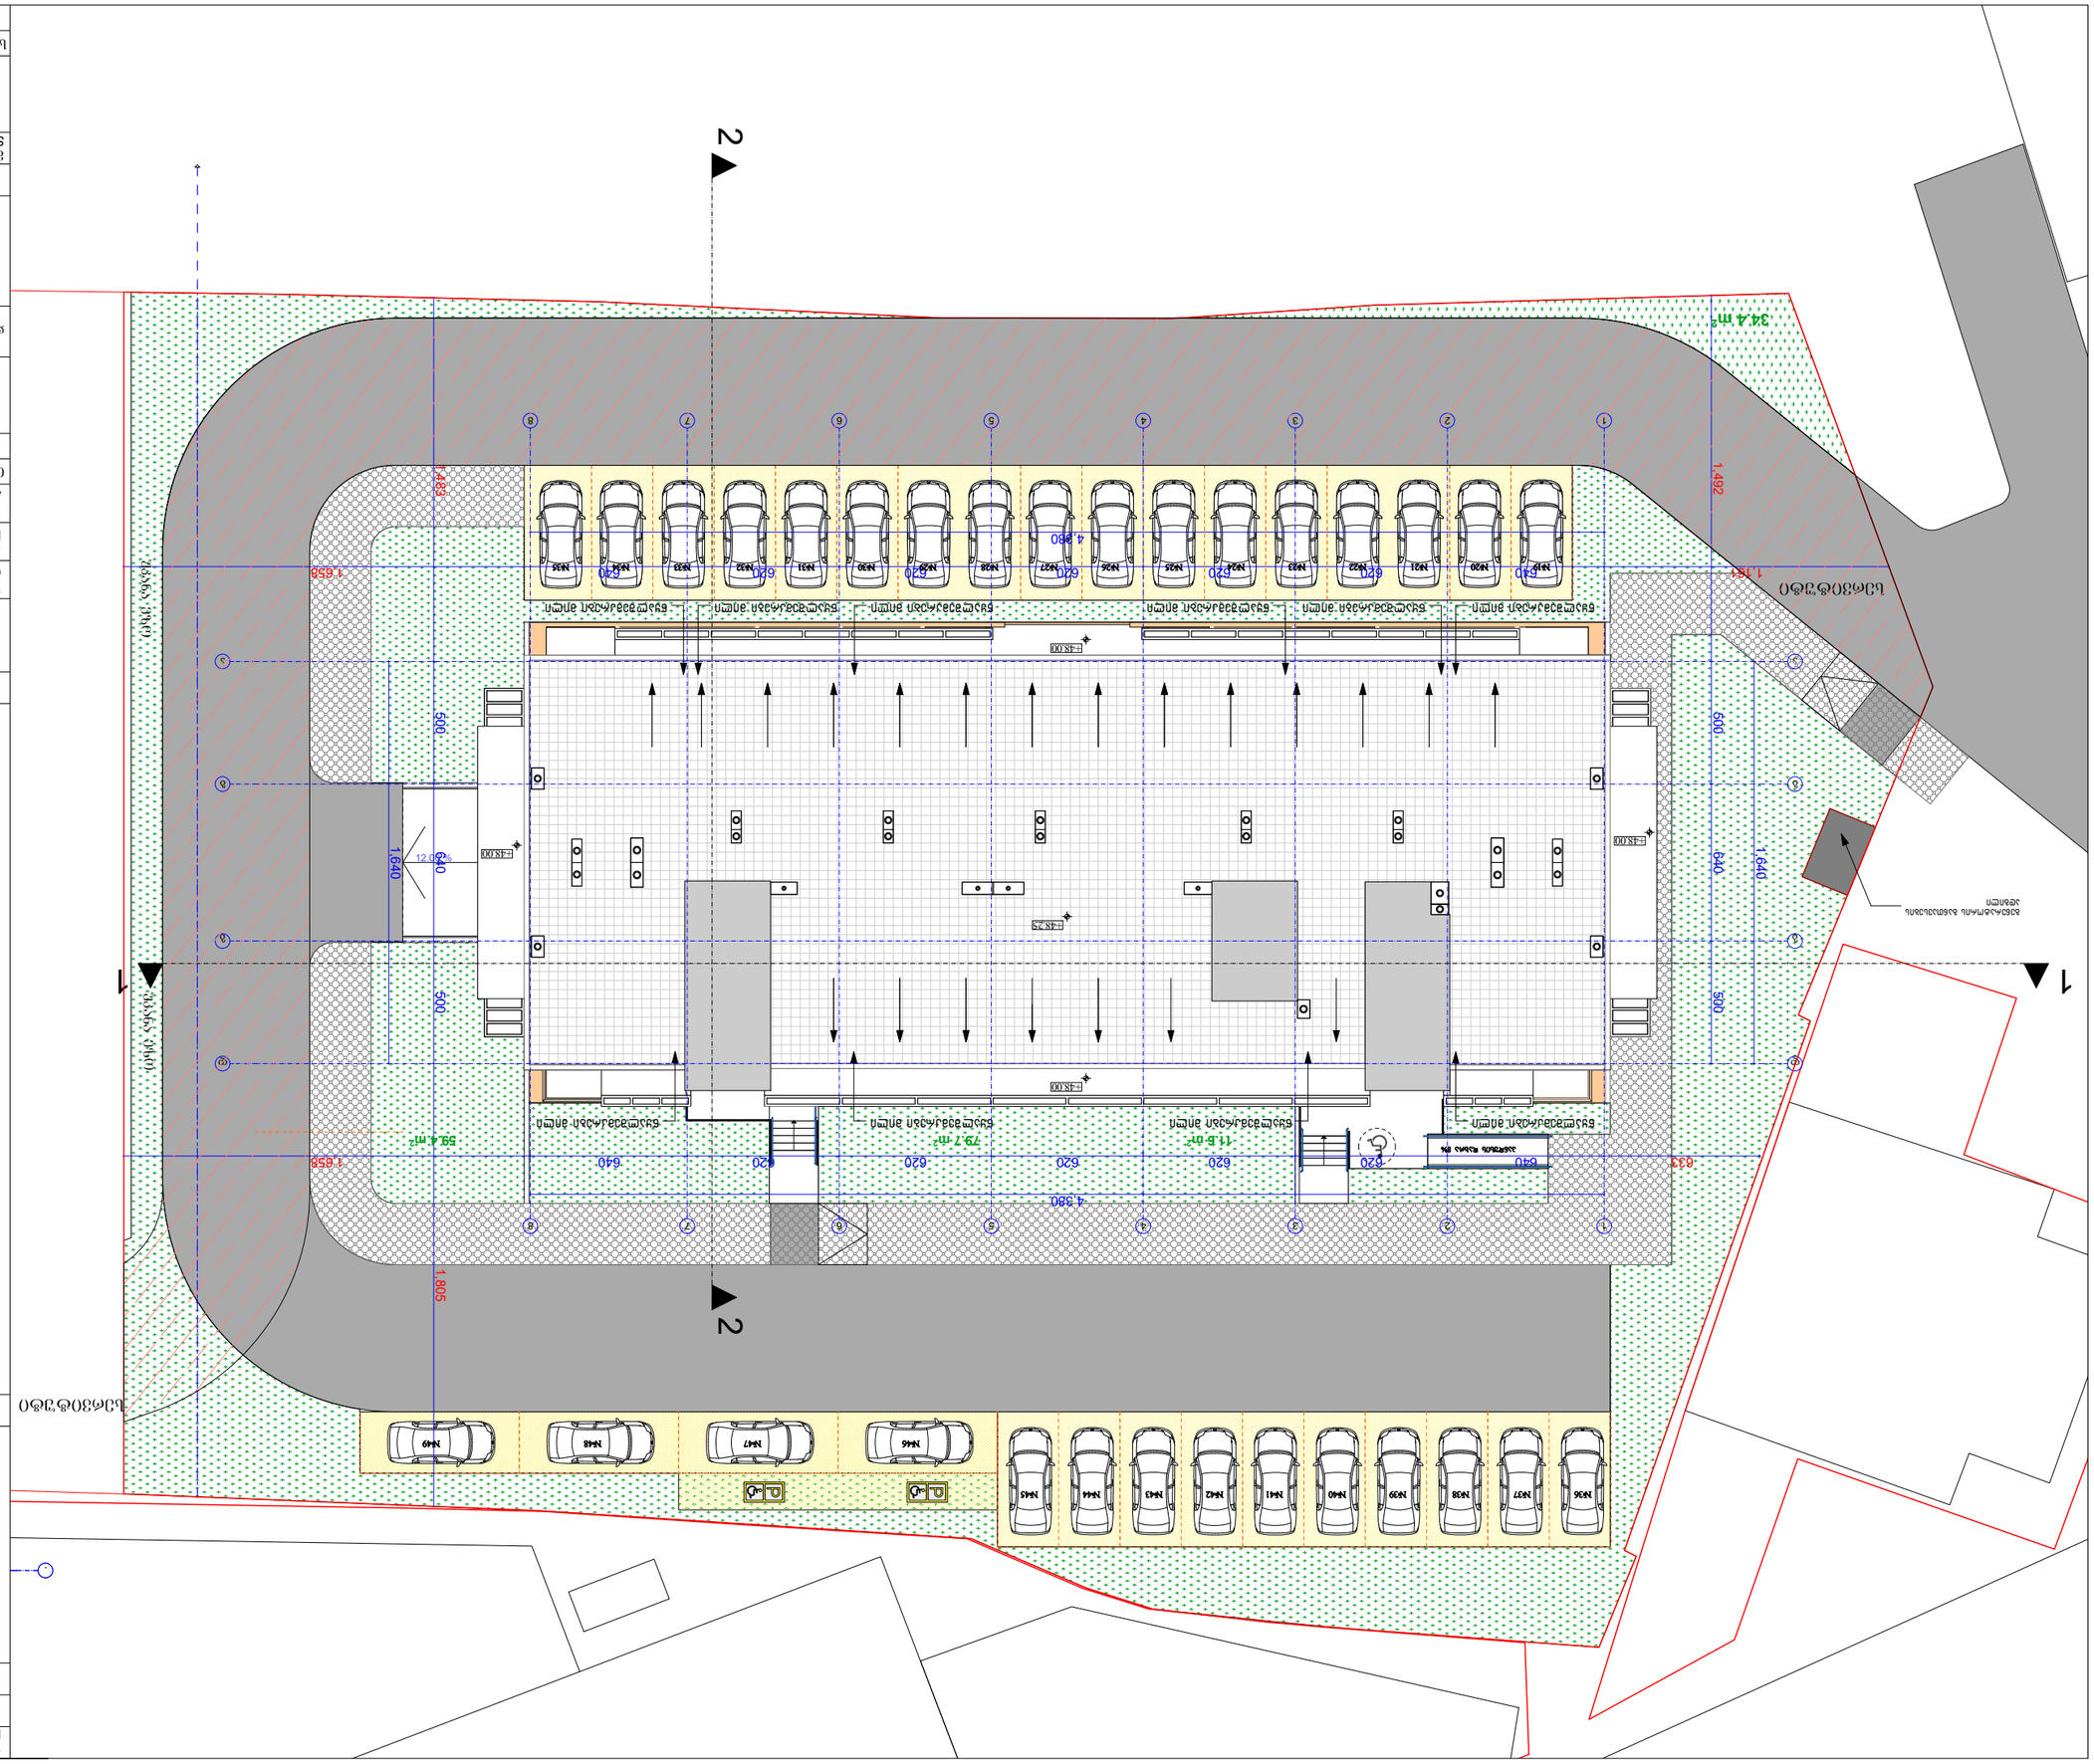
1
2
1
2
34.4 m²
1,492
1,657
1,805
1,658
4,380
4,380
500
640
1,640
500
500
500
633
620
620
620