# "გებრიუდერ ვაის"-ის ლოგისტიკური პარკი

კახეთის გზატკეცილი, აეროპორტის მიმდებარედ





თბილისი 2013წ

სასაწყობე და მიმღებ-გამანაწილებელი შენობების

საკოორდინაციო გეგმა

# ფასადი A

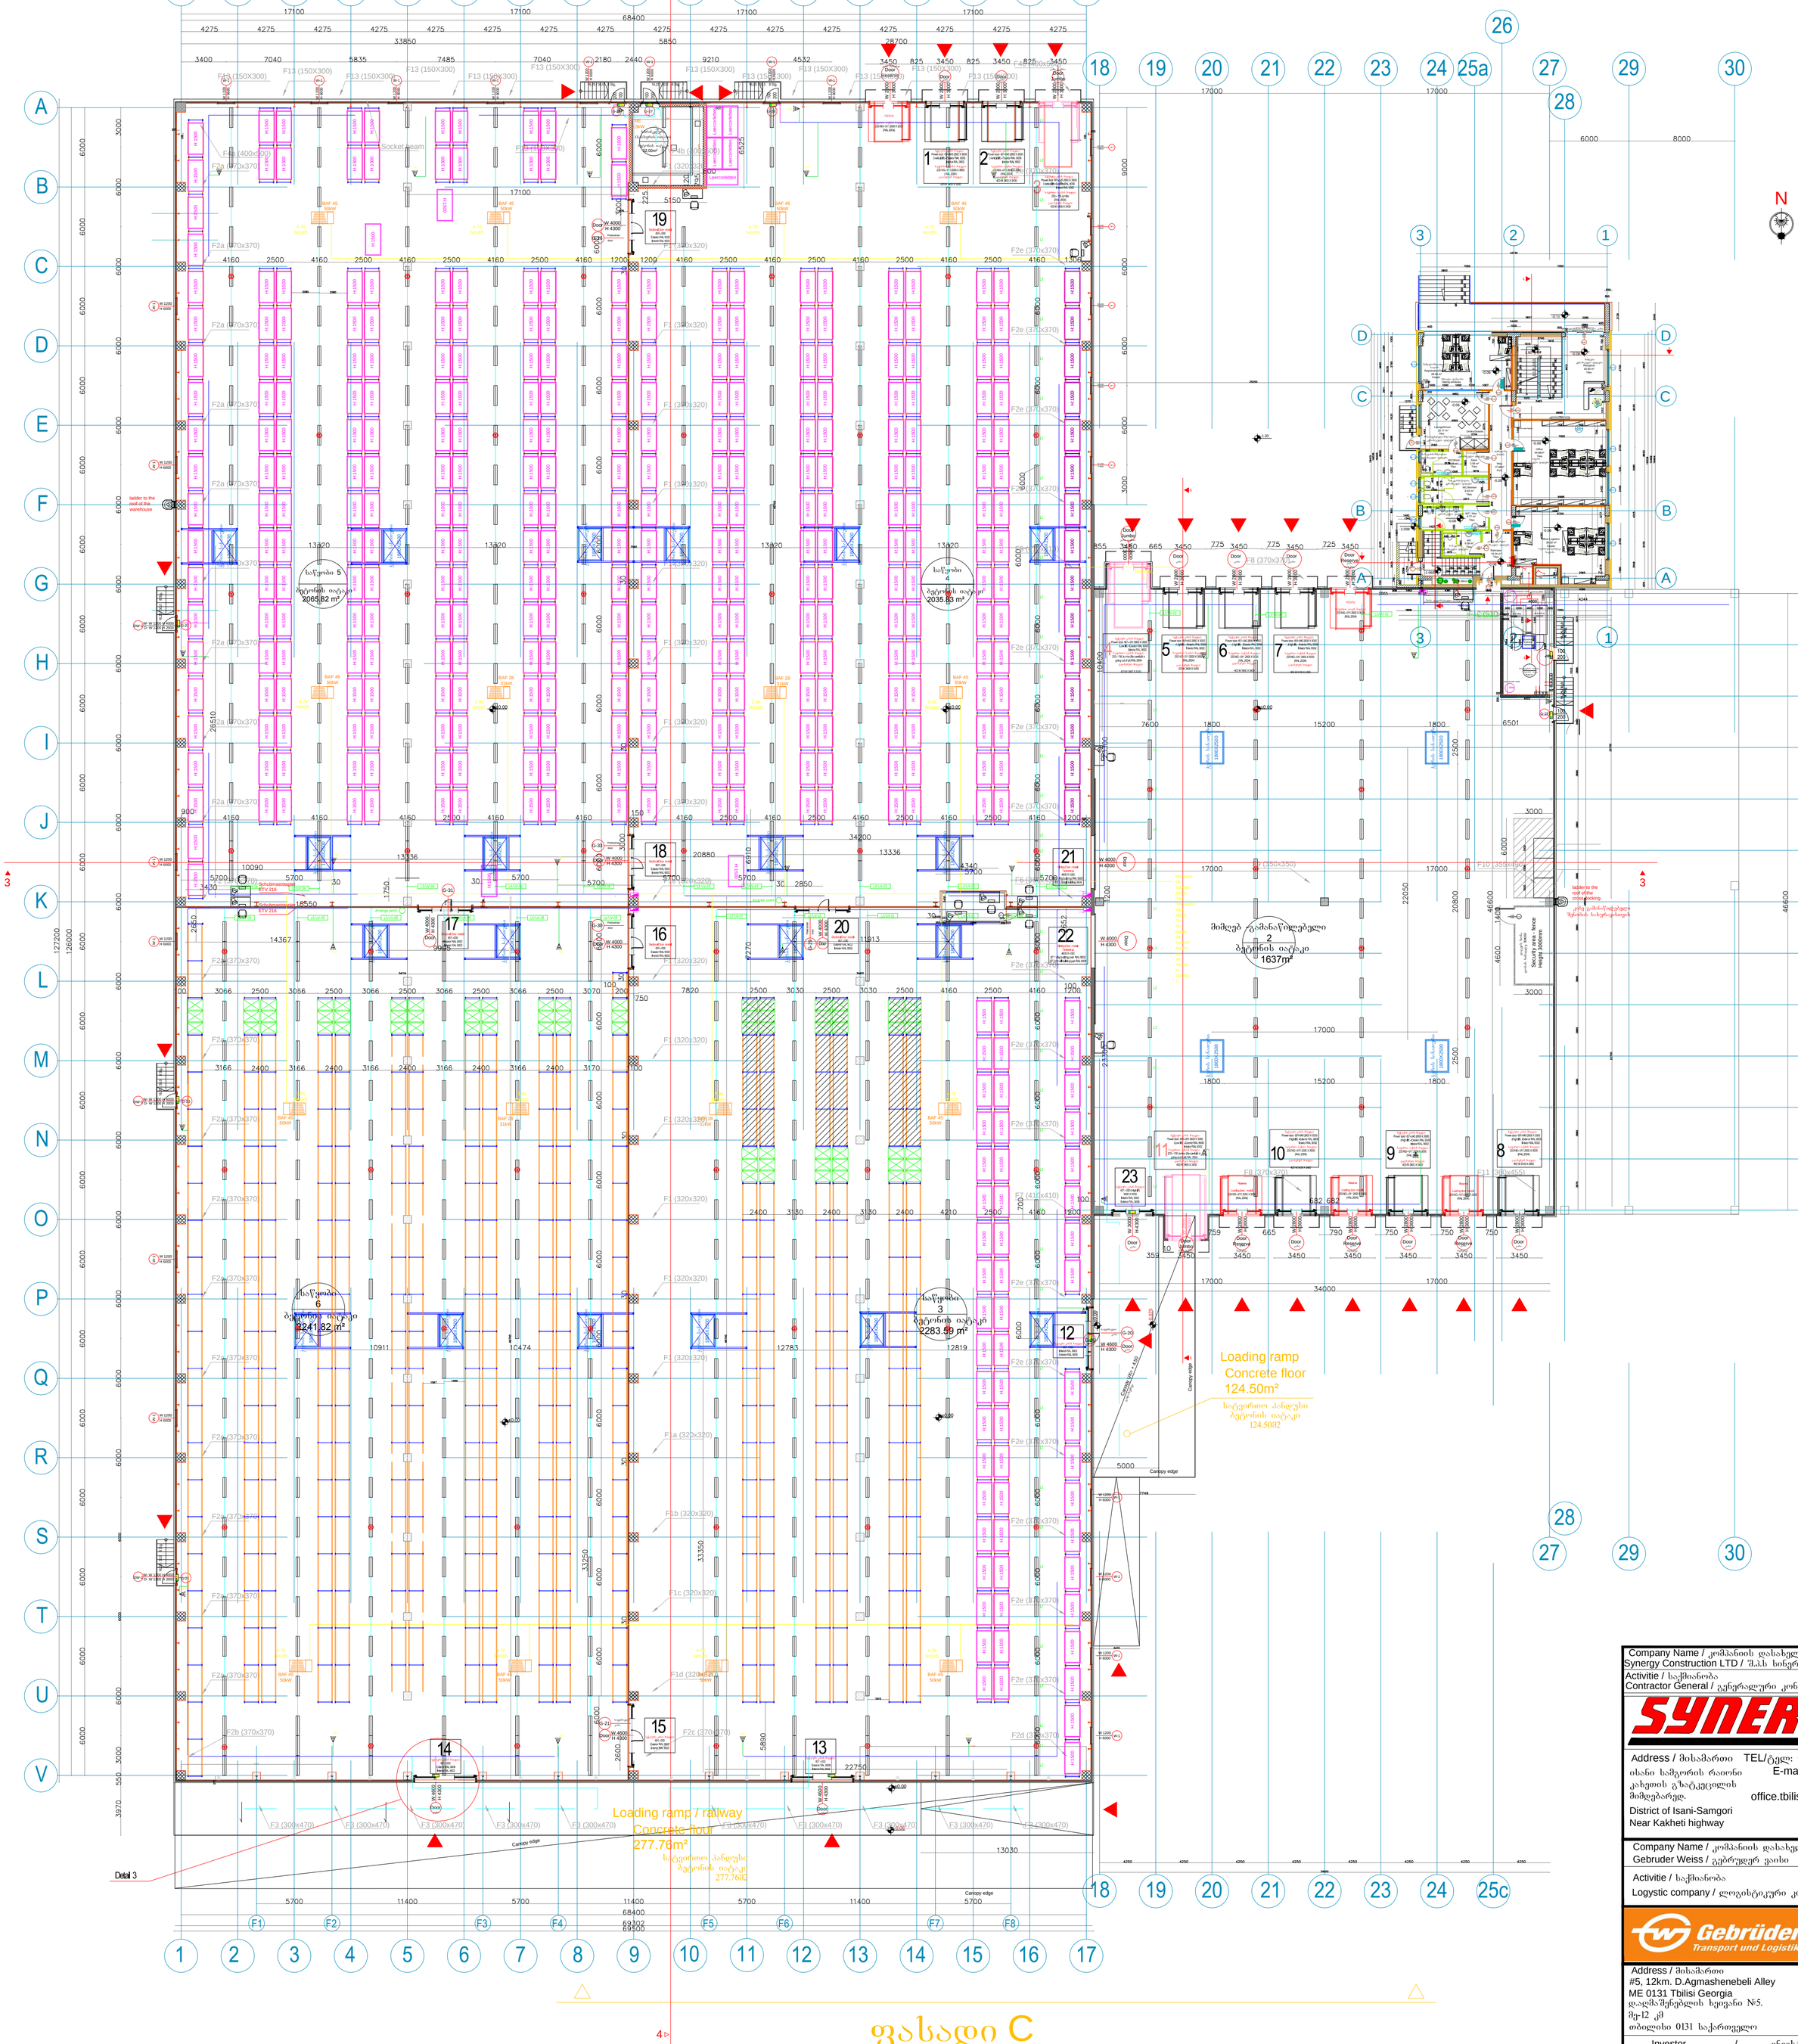


# ფასადი C

| | |
|---|---|
| Company Name / კომპანიის დასახელება: | Synergy Construction LTD / შპს სინერჯი ქონსთრაქშინი |
| Activitie / საქმიანობა | |
| Contractor General / გენერალური კონტრაქტორი | |
| Address / მისამართი | ისანი სამგორის რაიონი კახეთის გზატკეცილის მიმდებარედ. District of Isani-Samgori Near Kakheti highway |
| TEL/ტელ: | +995 57) 764 281 |
| E-mail/ელ-ფოსტა: | office.tbilisi@syncons.eu |
| Company Name / კომპანიის დასახელება: | Gebruder Weiss / გებრუდერ ვაისი |
| Activitie / საქმიანობა | |
| Logystic company / ლოგისტიკური კომპანია | |
| Address / მისამართი | #5, 12km. D.Agmashenebeli Alley ME 0131 Tbilisi Georgia დაღმაშენებლის ხეივანი №5. მე-12 კმ თბილისი 0131 საქართველო |
| Investor / ინვესტორი | GEBRUDER WEISS LLC #5, 12km. D.Agmashenebeli Alley ME 0131 Tbilisi Georgia / შპს გებრუდერ ვაისი დაღმაშენებლის ხეივანი №5. მე-12 კმ თბილისი 0131 საქართველო |
| Title / დასახელება | |
| General layout / გენერალური გეგმა | |
| Benchmark / ნიშნული: | |
| Project Name / პროექტის დასახელება | Gebruder Weiss' Logystic Park / გებრუდერ ვაისის ლოგისტიკური პარკი |
| Specialist Design / სპეციალისტი დიზაინერი | |
| Design / დიზაინერი | Synergy |
| Drawn / დახაზა | Nia Oragvelidze |
| Checked / შეამოწმა | Sidar Coban |
| Aproved / დაამტკიცა | |

| Date / თარიღი | Paper size;Format / ფორმატი | Scale / მასშტაბი |
|---|---|---|
| 30.04.2013 | A 1 | 1:250 |

| Project / პროექტი | Issued by / გამცემი | Discip. / უსრიგი | Locat. / მდებარ. | Stage / ეტაპი | DWG nr / დგნ | Rev. / გად. |
|---|---|---|---|---|---|---|
| GW | SN | AR | BT 3 | As built / საშენებ. | A 02 | 08 |


# სარდაფის სართულის გეგმა ნიშნულზე -3.36




N

## Basement Floor Plan

on Level -3.36

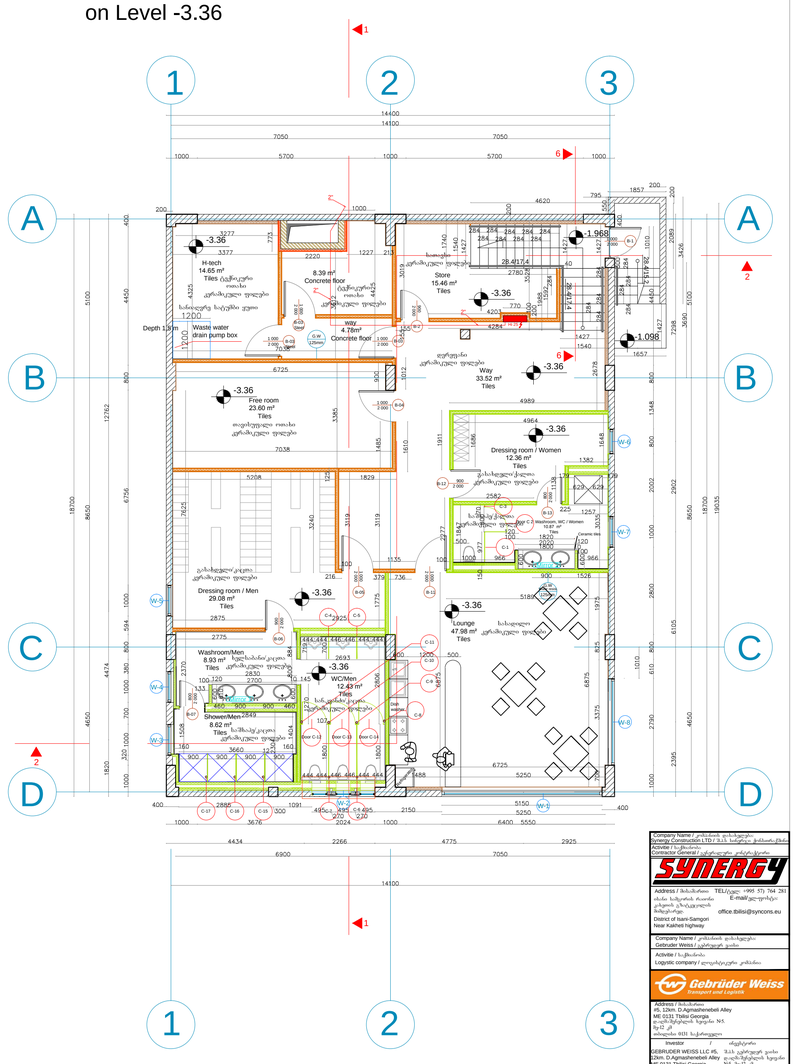


## პირობითი ნიშნები

- C-1 - კომპაქტ ლამინატის პანელები
- W-1 - ფანჯარა
- 900 / 2 000 D-1 - კარი
- Glass wall 3 - მინის კედელი


## მიწის სართულის გეგმა ნიშნულზე -0.06




N

## Ground Floor Plan

on Level -0.06

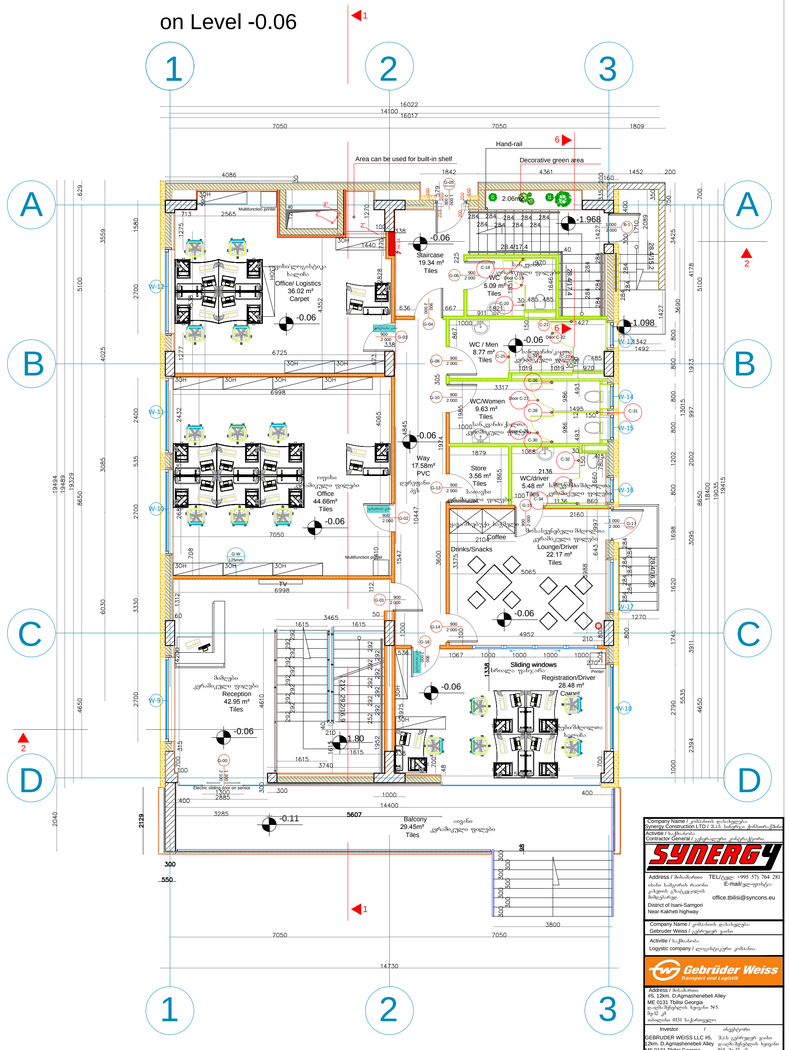


## პირობითი ნიშნები

- C-1 - კომპაქტ ლამინატის პანელები
- W-1 - ფანჯარა
- 900 / 2 000 D-1 - კარი
- Glass wall 3 - მინის კედელი


## პირველი სართულის გეგმა ნიშნულზე +3.49




N

## First Floor Plan

on Level +3.49

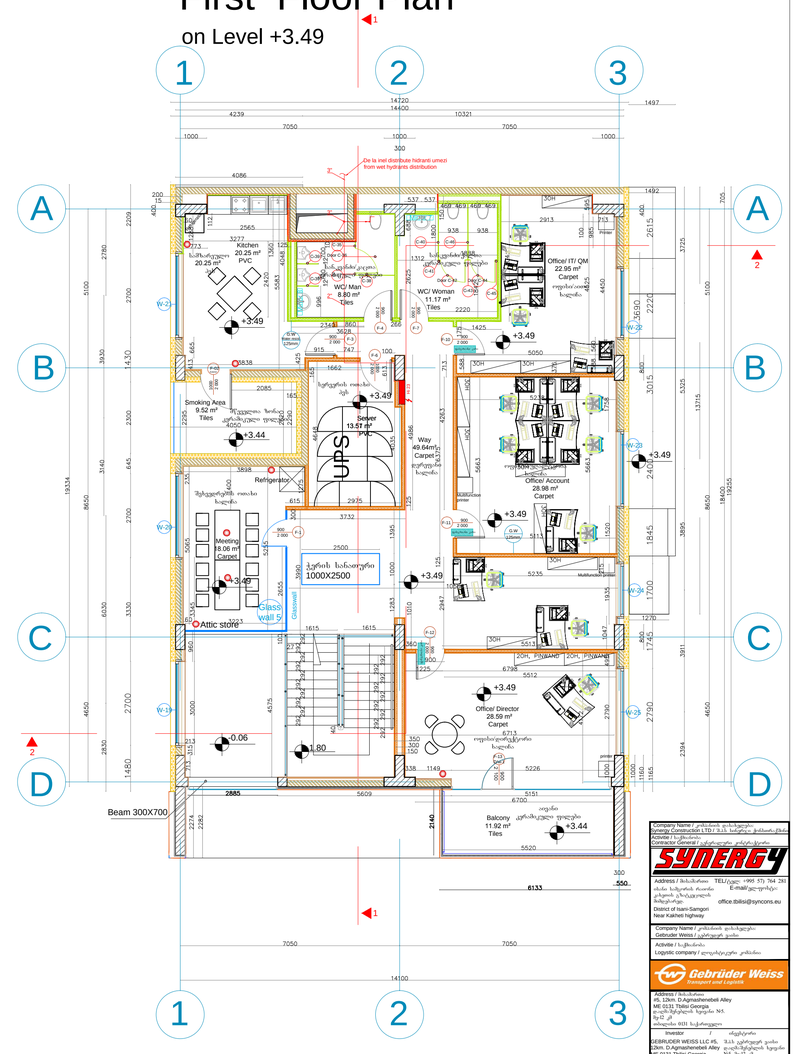


## პირობითი ნიშნები

- C-1 - კომპაქტ ლამინატის პანელები
- W-1 - ფანჯარა
- 900 / 2 000 D-1 - კარი
- Glass wall 3 - მინის კედელი


Company Name / კომპანიის დასახელება
Activite / საქმიანობა
Contractor General / ტექნიკური კონტრაქტორი

SYNERGY

Address / მისამართი TEL/ტელ: +995 57) 764 281
E-mail/ელ-ფოსტა
office.tbilisi@syncons.eu

Gebruder Weiss
Transport and Logistik

Investor / ინვესტორი


| | |
|---|---|
| Title / დასახელება | Basement floor plan / სარდაფის სართულის გეგმა |
| Benchmark / ნიშნული | -3.36 |
| Project Name / პროექტის დასახელება | Gebruder Weiss' Logistic Park / ლოჯისტიკის ცენტრი გებრუდერ ვაისის |
| Specialist Design / სპეციალისტი დიზაინერი | |
| Design / დიზაინერი | Synergy |
| Drawn / გამკაზა | Nia Orapveldze |
| Checked / შემოწმა | Sidar Coban |
| Aproved / დამტკიცა | |
| Date თარიღი 30.04.2015 | Paper size,Format ფორმატი A 1 | Scale მასშტაბი 1:100 |
| Project პროექტი GW | Issued by ცენტრი SN | Discip. დისციპლინა AR | Local. ლოკალიზაცია BT 2 | Stage ეტაპი Technical Project | DWG no/No ნახაზის ნომერი A-03 | 06 |


Company Name / კომპანიის დასახელება
Activite / საქმიანობა
Contractor General / ტექნიკური კონტრაქტორი

SYNERGY

Address / მისამართი TEL/ტელ: +995 57) 764 281
E-mail/ელ-ფოსტა
office.tbilisi@syncons.eu

Gebruder Weiss
Transport and Logistik

Investor / ინვესტორი


| | |
|---|---|
| Title / დასახელება | Ground floor plan / მიწის სართულის გეგმა |
| Benchmark / ნიშნული | -0.06 |
| Project Name / პროექტის დასახელება | Gebruder Weiss' Logistic Park / ლოჯისტიკის ცენტრი გებრუდერ ვაისის |
| Specialist Design / სპეციალისტი დიზაინერი | |
| Design / დიზაინერი | Synergy |
| Drawn / გამკაზა | Nia Orapveldze |
| Checked / შემოწმა | Sidar Coban |
| Aproved / დამტკიცა | |
| Date თარიღი 30.04.2015 | Paper size,Format ფორმატი A 1 | Scale მასშტაბი 1:100 |
| Project პროექტი GW | Issued by ცენტრი SN | Discip. დისციპლინა AR | Local. ლოკალიზაცია BT 2 | Stage ეტაპი Technical Project | DWG no/No ნახაზის ნომერი A-02 | 06 |


Company Name / კომპანიის დასახელება
Activite / საქმიანობა
Contractor General / ტექნიკური კონტრაქტორი

SYNERGY

Address / მისამართი TEL/ტელ: +995 57) 764 281
E-mail/ელ-ფოსტა
office.tbilisi@syncons.eu

Gebruder Weiss
Transport and Logistik

Investor / ინვესტორი


| | |
|---|---|
| Title / დასახელება | First floor plan / პირველი სართულის გეგმა |
| Project Name / პროექტის დასახელება | Gebruder Weiss' Logistic Park / ლოჯისტიკის ცენტრი გებრუდერ ვაისის |
| Specialist Design / სპეციალისტი დიზაინერი | |
| Design / დიზაინერი | Synergy |
| Drawn / გამკაზა | Nia Orapveldze |
| Checked / შემოწმა | Sidar Coban |
| Aproved / დამტკიცა | |
| Date თარიღი 30.04.2015 | Paper size,Format ფორმატი A 1 | Scale მასშტაბი 1:100 |
| Project პროექტი GW | Issued by ცენტრი SN | Discip. დისციპლინა AR | Local. ლოკალიზაცია BT 2 | Stage ეტაპი Technical Project | DWG no/No ნახაზის ნომერი A-01 | 06 |

# სახურავის გეგმა

N

Company Name / კომპანიის დასახელება:
Synergy Construction LTD / შპს სინერჯი ქონსთრაქშენი

Activitie / საქმიანობა
Contractor General / ენერალური კონტრაქტორი

SYNERGY

Address / მისამართი
ისანი სამგორის რაიონი
კახეთის გზატკეცილის
მიმდებარედ.
District of Isani-Samgori
Near Kakheti highway

TEL/ტელ: +995 57) 764 281
E-mail/ელ-ფოსტა:
office.tbilisi@syncons.eu

Company Name / კომპანიის დასახელება:
Gebruder Weiss / გებრუდერ ვაისი

Activitie / საქმიანობა
Logystic company / ლოგისტიკური კომპანია

Gebrüder Weiss
Transport und Logistik

Address / მისამართი
#5, 12km. D.Agmashenebeli Alley
ME 0131 Tbilisi Georgia
დ.აღმაშენებლის ხეივანი N#5.
მე-12 კმ
თბილისი 0131 საქართველო

Investor / ინვესტორი

GEBRUDER WEISS LLC #5,
12km. D.Agmashenebeli Alley
ME 0131 Tbilisi Georgia

შპს გებრუდერ ვაისი
დ.აღმაშენებლის ხეივანი
N#5. მე-12 კმ
თბილისი 0131 საქართველო

Title / დასახელება

Roof plan / სახურავის გეგმა

Benchmark / ნიშნულები

Project Name / პროექტის დასახელება
Gebruder Weiss' Logystic Park /
გებრუდერ ვაისის ლოგისტიკური პარკი

Specialist Design / სპეციალისტი დიზაინერი

| | |
|---|---|
| Design / დიზაინერი | Synergy |
| Drawn / დახატა | Nia Oragvelidze |
| Checked / შეამოწმა | Sidar Coban |
| Aproved / დამტკიცა | |

| Date / თარიღი | Paper size;Format / ფორმატი | Scale / მასშტაბი |
|---|---|---|
| 30.04.2013 | A 1 | 1:250 |

| Project / პროექტი | Issued by / გამცემი | Discip. / სახეობა | Locat. / მდებარ. | Stage / ეტაპი | DWG nr / ნახ. ნომერი | Rev. / ვერსია |
|---|---|---|---|---|---|---|
| GW | SN | AR | BT 3 | As built / მშენებ. | A 14 | 08 |