"გებრიუდერ ვაის"-ის ლოგისტიკური პარკი

კახეთის გზატკეცილი, აეროპორტის მიმდებარედ



თბილისი 2013წ

პოლოსტიროლის მემბრანა 30mm
PVC membrane 30mm

ბამბის თერმოიზოლაცია 140mm
Rockwool thermal insulation 140mm

იზოლაცია
Insulation

კრინაბეტონის კოჭი
Concrete beam

ალუკობონდის პანელი
Allucobond panel

ჭრილი 1-1
Section 1-1

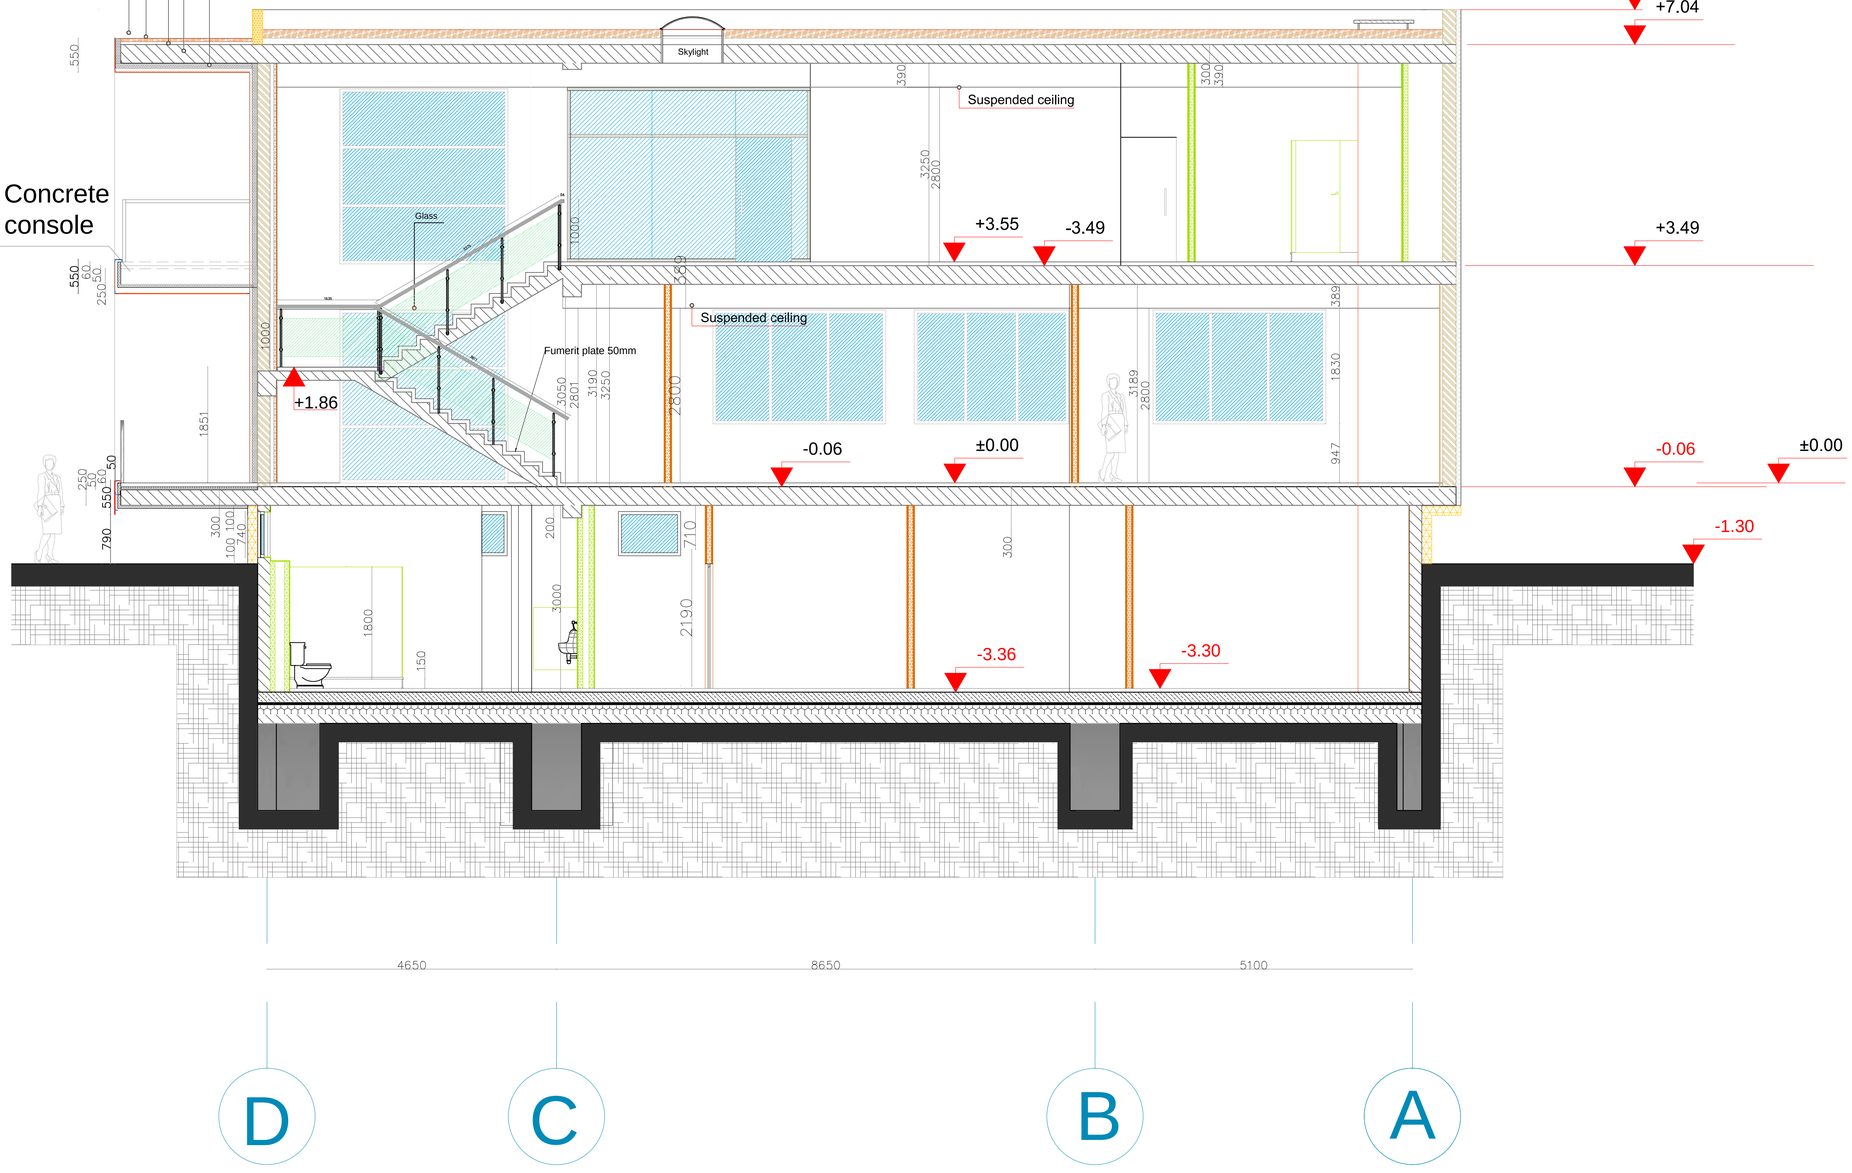

Company Name / კომპანიის დასახელება:
Synergy Construction LTD / შ.პ.ს სინერჯი ქონსთრაქშინი

Activitie / საქმიანობა
Contractor General / გენერალური კონტრაქტორი

Address / მისამართი
ისანი სამგორის რაიონი კახეთის გზატკეცილის მიმდებარედ.
District of Isani-Samgori
Near Kakheti highway

TEL/ტელ: +995 57) 764 281
E-mail/ელ-ფოსტა:
office.tbilisi@syncons.eu

Company Name / კომპანიის დასახელება:
Gebruder Weiss / გებრუდერ ვაისი

Activitie / საქმიანობა
Logystic company / ლოგისტიკური კომპანია

Address / მისამართი
#5, 12km. D.Agmashenebeli Alley
ME 0131 Tbilisi Georgia
დ.აღმაშენებლის ხეივანი №5.
მე-12 კმ
თბილისი 0131 საქართველო

Investor / ინვესტორი
GEBRUDER WEISS LLC #5, 12km. D.Agmashenebeli Alley ME 0131 Tbilisi Georgia
შ.პ.ს გებრუდერ ვაისი დ.აღმაშენებლის ხეივანი №5. მე-12 კმ თბილისი 0131 საქართველო

Title / დასახელება
Section 1-1 / ჭრილი 1-1

Benchmark / ნიშნული:

Project Name / პროექტის დასახელება
Gebruder Weiss' Logystic Park /
გებრუდერ ვაისის ლოგისტიკური პარკი

Specialist Design / სპეციალისტი დიზაინერი

Design / დიზაინერი	Synergy
Drawn / დახაზა	Nia Oragvelidze
Checked / შეამოწმა	Sidar Coban
Aproved / დაამტკიცა	

Date თარიღი	Paper size;Format ფორმატი	Scale მასშტაბი
30.04.2013	A 1	1:50

Project პროექტი	Issued by გაცემულია	Discip. წესრიგი	Locat. მდებარ.	Stage ეტაპი	DWG nr დვგ გვ.	Rev. გად.
GW	SN	AR	BT 3	As built / საშუნებ.	A 04	08

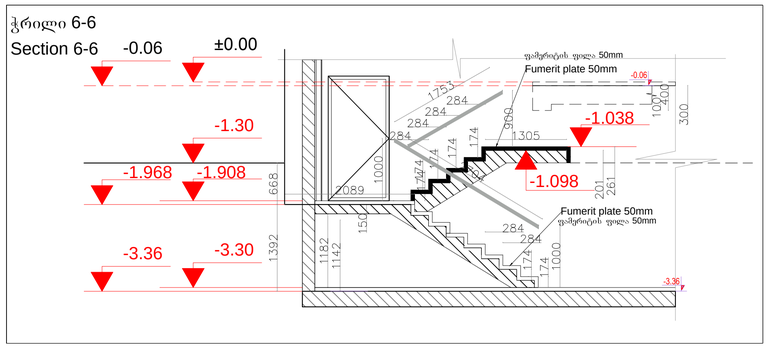

ჭრილი 2-2
Section 2-2

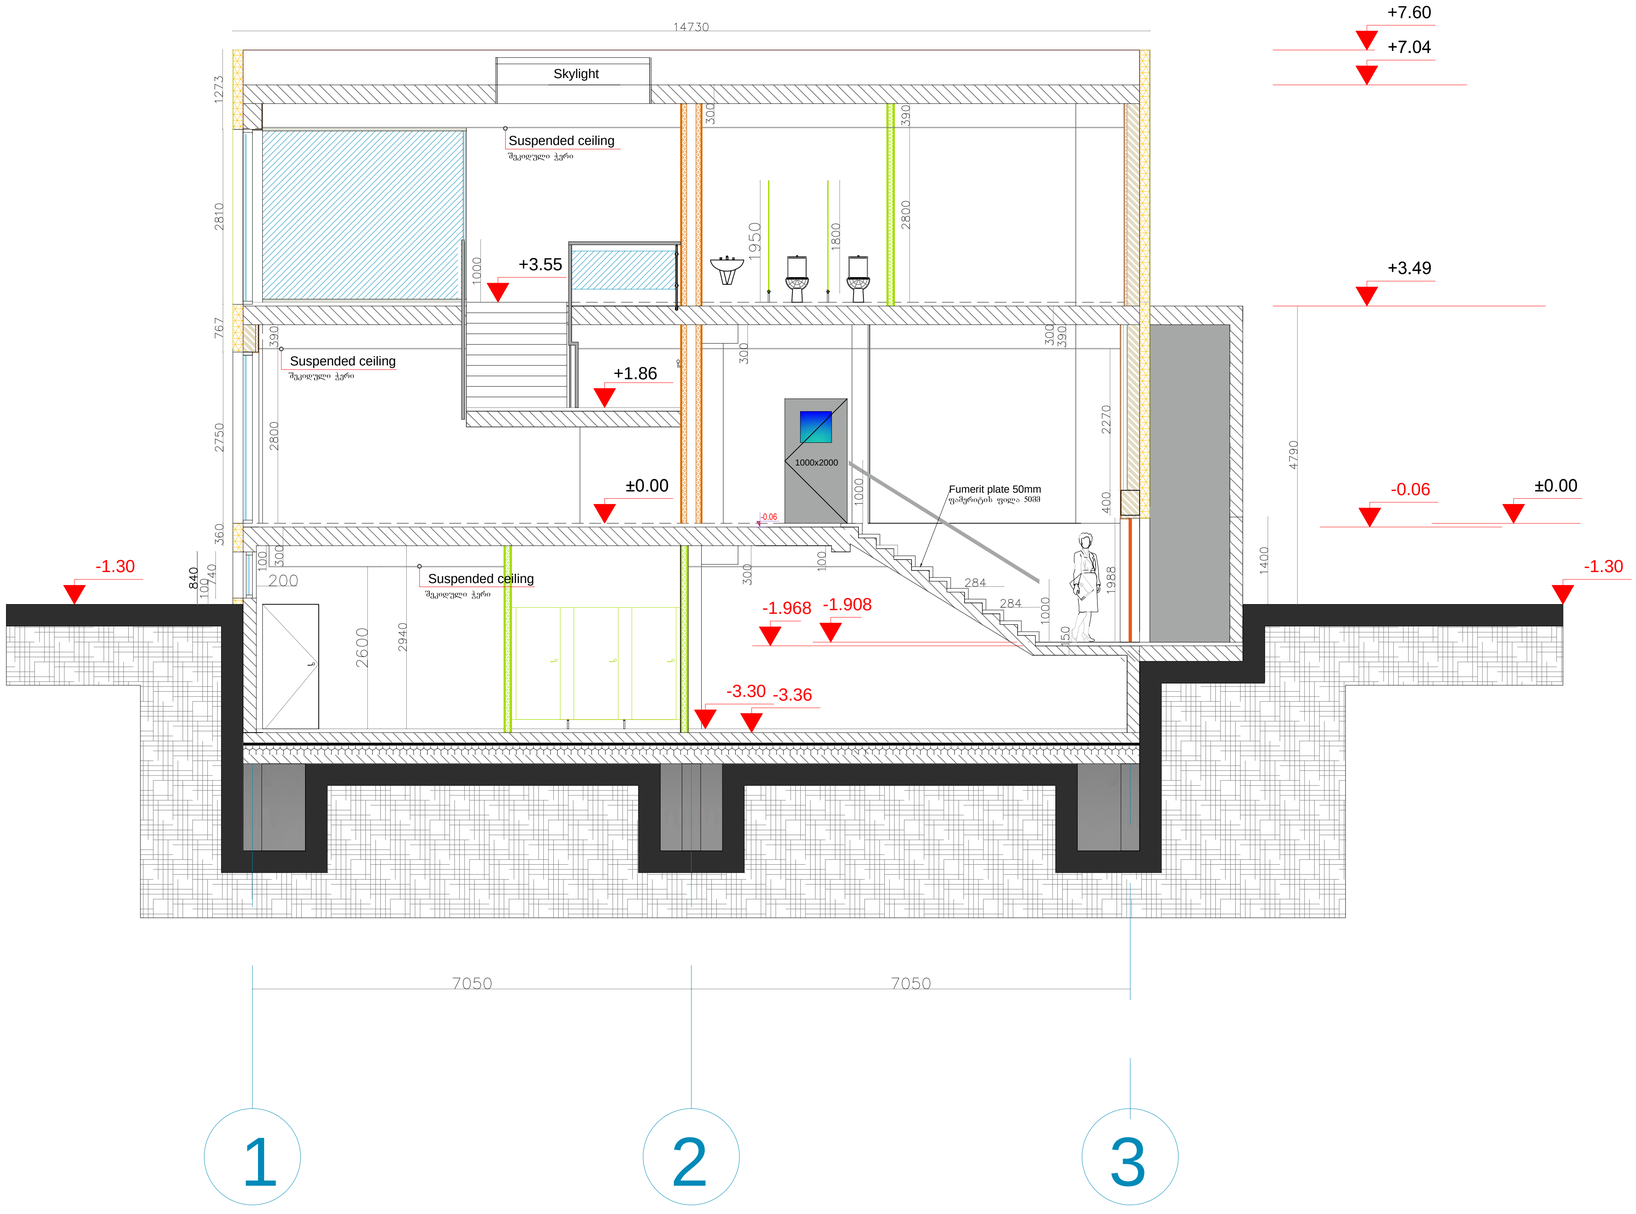

1 2 3

Company Name / კომპანიის დასახელება:
Synergy Construction LTD / შ.პ.ს სინერჯი ქონსთრაქშინი

Activitie / საქმიანობა
Contractor General / გენერალური კონტრაქტორი

SYNERGY

Address / მისამართი
ისანი სამგორის რაიონი კახეთის გზატკეცილის მიმდებარედ.
District of Isani-Samgori
Near Kakheti highway

TEL/ტელ: +995 57) 764 281
E-mail/ელ-ფოსტა:
office.tbilisi@syncons.eu

Company Name / კომპანიის დასახელება:
Gebruder Weiss / გებრუდერ ვაისი

Activitie / საქმიანობა
Logystic company / ლოგისტიკური კომპანია

Gebrüder Weiss
Transport und Logistik

Address / მისამართი
#5, 12km. D.Agmashenebeli Alley
ME 0131 Tbilisi Georgia
დ.აღმაშენებლის ხეივანი №5.
მე-12 კმ
თბილისი 0131 საქართველო

Investor / ინვესტორი
GEBRUDER WEISS LLC #5, 12km. D.Agmashenebeli Alley ME 0131 Tbilisi Georgia
შ.პ.ს გებრუდერ ვაისი დ.აღმაშენებლის ხეივანი №5. მე-12 კმ თბილისი 0131 საქართველო

Title / დასახელება

Section 2-2 , 6-6 / ჭრილი 2-2 ,6-6

Benchmark / ნიშნული:

Project Name / პროექტის დასახელება
Gebruder Weiss' Logystic Park /
გებრუდერ ვაისის ლოგისტიკური პარკი

Specialist Design / სპეციალისტი დიზაინერი

Design / დიზაინერი	Synergy
Drawn / დახაზა	Nia Oragvelidze
Checked / შეამოწმა	Sidar Coban
Aproved / დაამტკიცა	

Date / თარიღი	Paper size;Format / ფორმატი	Scale / მასშტაბი
30.04.2013	A 1	1:50

Project / პროექტი	Issued by / გამცემი	Discip. / წესრიგი	Locat. / მდებარ.	Stage / ეტაპი	DWG nr / დვგ ნ.	Rev. / გად.
GW	SN	AR	BT 3	As built / ნამშენებ.	A 05	08

ჭრილი 3-3
Section 3-3

Company Name / კომპანიის დასახელება:
Synergy Construction LTD / შ.პ.ს სინერჯი ქონსთრაქშ

Activitie / საქმიანობა
Contractor General / გენერალური კონტრაქტორი

Address / მისამართი
ისანი სამგორის რაიონი
კახეთის გზატკეცილის
მიმდებარედ.
District of Isani-Samgori
Near Kakheti highway

TEL/ტელ: +995 57) 764 2
E-mail/ელ-ფოსტა:
office.tbilisi@syncons.eu

Company Name / კომპანიის დასახელება:
Gebruder Weiss / გებრუდერ ვაისი

Activitie / საქმიანობა
Logystic company / ლოგისტიკური კომპანია

Address / მისამართი
#5, 12km. D.Agmashenebeli Alley
ME 0131 Tbilisi Georgia
დ.აღმაშენებლის ხეივანი №5.
მე-12 კმ
თბილისი 0131 საქართველო

Investor / ინვესტორი
GEBRUDER WEISS LLC #5, 12km. D.Agmashenebeli Alley ME 0131 Tbilisi Georgia
შ.პ.ს გებრუდერ ვაისი დ.აღმაშენებლის ხეივანი №5. მე-12 კმ თბილისი 0131 საქართველო

Title / დასახელება

General layout / ჭრილი 3-3;

Benchmark / ნიშნული:

Project Name / პროექტის დასახელება
Gebruder Weiss' Logystic Park / გებრუდერ ვაისის ლოგისტიკური პარკი

Specialist Design / სპეციალისტი დიზაინერი

Design / დიზაინერი	Synergy
Drawn / დახაზა	Nia Oragvelidze
Checked / შეამოწმა	Sidar Coban
Aproved / დაამტკიცა	

Date თარიღი	Paper size;Format ფორმატი	Scale მასშტაბი
30.04.2013	A 1	1:150

Project პროექტი	Issued by გაცემულია	Discip. წესრიგი	Locat. მდებარ.	Stage ეტაპი	DWG nr დვგ გვ.
GW	SN	AR	BT 3	As built / სამშენებ.	A 06

ჭრილი 4-4
Section 4-4

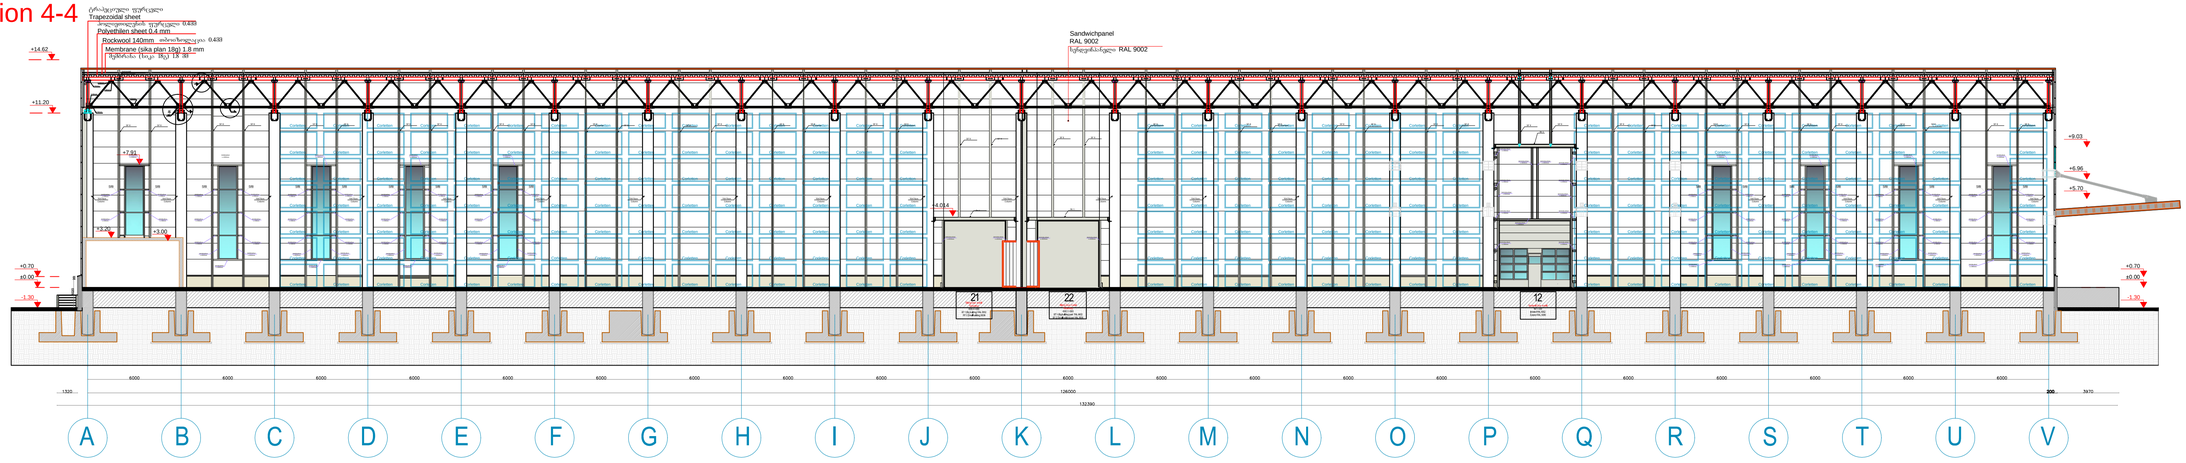

Company Name / კომპანიის დასახელება
Synergy Construction LTD / შპს სინერჯი ქონსთრაქშენ
Activitie / საქმიანობა
Contractor General / გენერალური კონტრაქტორი

SYNERGY

Address / მისამართი
ისანი სამგორის რაიონი
კახეთის გზატკეცილის
მიმდებარედ.
District of Isani-Samgori
Near Kakheti highway

TEL/ტელ: +995 57) 764 7
E-mail/ელ-ფოსტა:
office.tbilisi@syncons.eu

Company Name / კომპანიის დასახელება
Gebruder Weiss / გებრუდერ ვაისი
Activitie / საქმიანობა
Logystic company / ლოგისტიკური კომპანია

Gebrüder Weiss
Transport und Logistik

Address / მისამართი
#5, 12km. D.Agmashenebeli Alley
ME 0131 Tbilisi Georgia
დ.აღმაშენებლის ხეივანი N#5.
მე-12 კმ
თბილისი 0131 საქართველო

Investor /
GEBRUDER WEISS LLC #5,
12km. D.Agmashenebeli Alley
ME 0131 Tbilisi Georgia

ინვესტორი
შპს გებრუდერ ვაისი
დ.აღმაშენებლის ხეივანი
N#5. მე-12 კმ
თბილისი 0131 საქართველო

Title / დასახელება

General layout / ჭრილი 4-4;

Benchmark / ნიშნული:

Project Name / პროექტის დასახელება
Gebruder Weiss' Logystic Park /
გებრუდერ ვაისის ლოგისტიკური პარკი

Specialist Design / სპეციალისტი დიზაინერი

Design / დიზაინერი	Synergy
Drawn / დახაზა	Nia Oragvelidze
Checked / შეამოწმა	Sidar Coban
Aproved / დაამტკიცა	

Date / თარიღი	Paper size;Format / ფორმატი	Scale / მასშტაბი
30.04.2013	A 1	1:200

Project / პროექტი	Issued by / გამცემი	Discip. / დისციპლინა	Locat. / მდებარეობა	Stage / ეტაპი	DWG no / დვგ ნომერი
GW	SN	AR	BT 3	As built / ბოლოდროინდელი	A 07

Section 5-5
ჭრილი 5-5

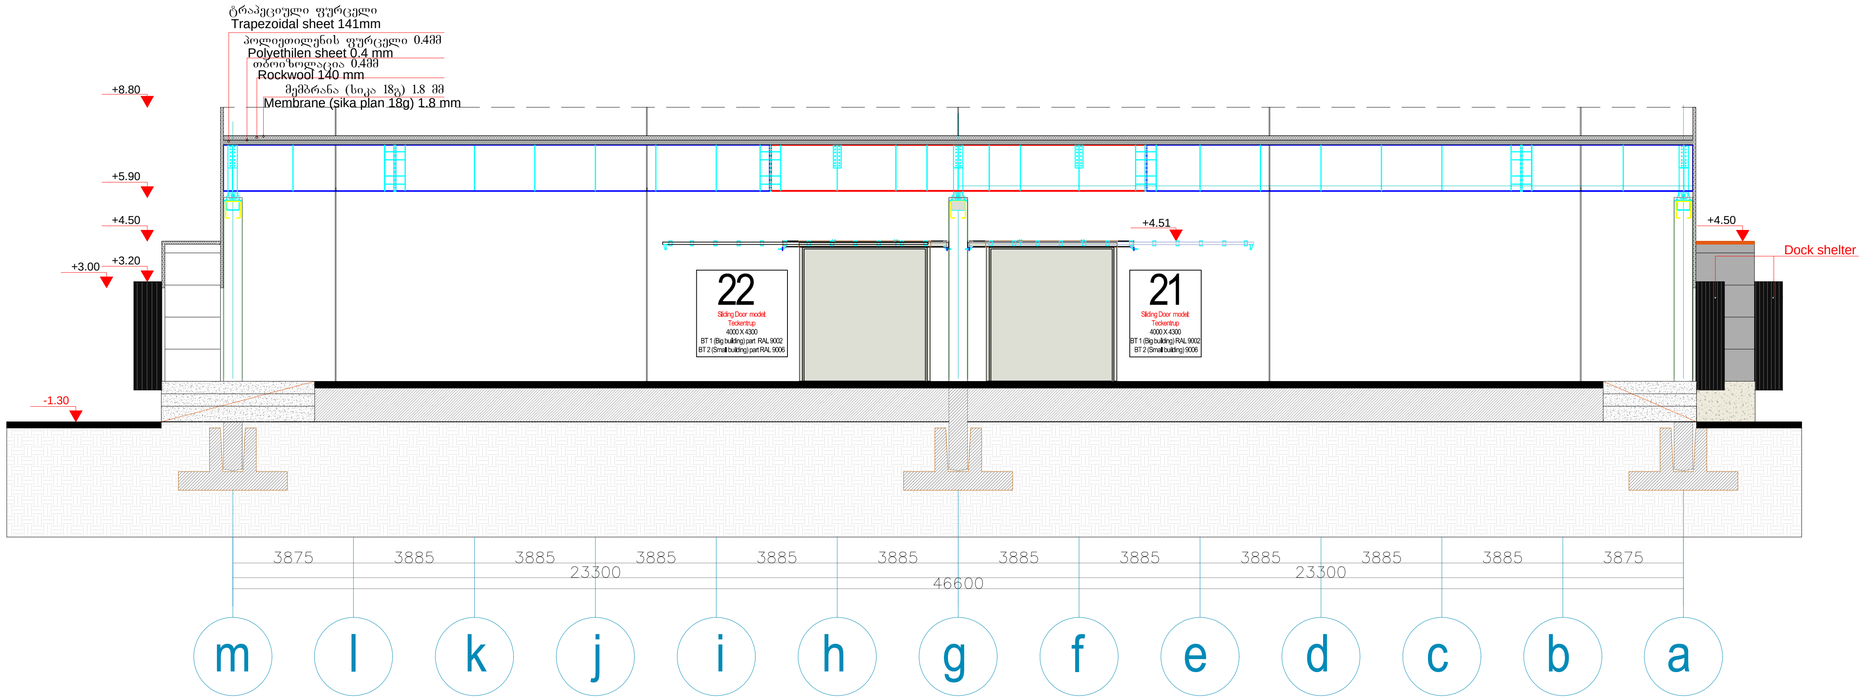

Company Name / კომპანიის დასახელება
Synergy Construction LTD / შპს სინერჯი ქონსთრაქშენ
Activite / საქმიანობა
Contractor General / ტერიტორიული კონტრაქტორი

SYNERGY

Address / მისამართი
ისანი სამგორის რაიონი
კახეთის გზატკეცილის
მიმდებარედ.
District of Isani-Samgori
Near Kakheti highway

TEL/ტელ: +995 57) 764 2
E-mail/ელ-ფოსტა:
office.tbilisi@syncons.eu

Company Name / კომპანიის დასახელება:
Gebruder Weiss / გებრუდერ ვაისი

Activite / საქმიანობა:
Logystic company / ლოგისტიკური კომპანია

Gebrüder Weiss
Transport und Logistik

Address / მისამართი
#5, 12km. D.Agmashenebeli Alley
ME 0131 Tbilisi Georgia
დ.აღმაშენებლის ხეივანი N#5.
მე-12 კმ
თბილისი 0131 საქართველო

Investor / ინვესტორი
GEBRUDER WEISS LLC #5,
12km. D.Agmashenebeli Alley
ME 0131 Tbilisi Georgia
შპს გებრუდერ ვაისი
დ.აღმაშენებლის ხეივანი
N#5. მე-12 კმ
თბილისი 0131 საქართვე

Title / დასახელება
Section 5-5 / ჭრილი 5-5;

Benchmark / ნიშნული

Project Name / პროექტის დასახელება
Gebruder Weiss' Logystic Park /
გებრუდერ ვაისის ლოგისტიკური პარკი

Specialist Design / სპეციალისტი დიზაინერი

Design / დიზაინერი	Synergy
Drawn / დახაზა	Nia Oragvelidze
Checked / შეამოწმა	Sidar Coban
Aproved / დაამტკიცა	

Date / თარიღი	Paper size;Format / ფორმატი	Scale / მასშტაბი
30.04.2013	A 1	1:100

Project / პროექტი	Issued by / გაცემულია	Discip. / დისციპლინა	Locat. / ზონა	Stage / ეტაპი	DWG no / ნახაზის ნომერი
GW	SN	AR	BT 3	As built / ნაშენების	A 08