"გებრიუდერ ვაის"-ის ლოგისტიკური პარკი

კახეთის გზატკეცილი, აეროპორტის მიმდებარედ



თბილისი 2013წ

ფასადი ღერძებში 1; 2; 3

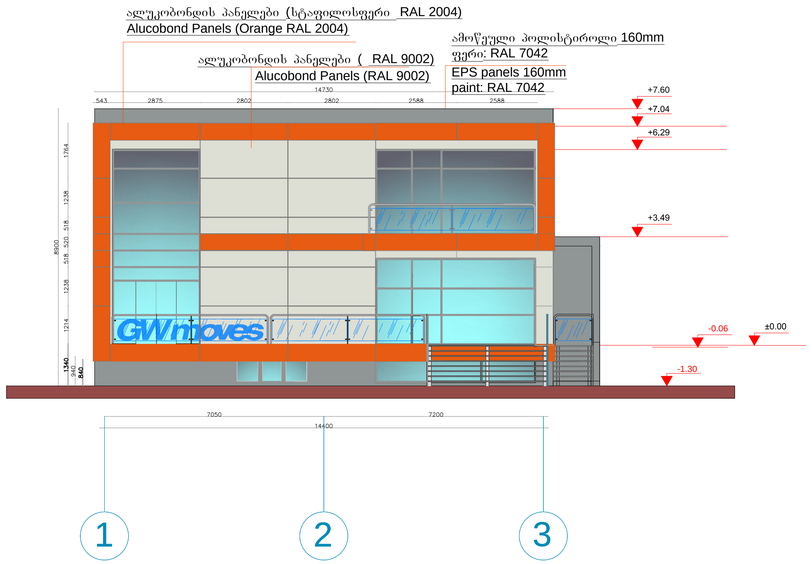

Company Name / კომპანიის დასახელება:
Synergy Construction LTD / შ.პ.ს სინერჯი ჯორჯიაში
Activitie / საქმიანობა
Contractor General / გენერალური კონტრაქტორი

SYNERGY

Address / მისამართი TEL/ტელ: +995 57) 764 281
ისანი სამგორის რაიონი ქახეთის გზატკეცილის მიმდებარედ. E-mail/ელ-ფოსტა: office.tbilisi@syncons.eu
District of Isani-Samgori
Near Kakheti highway

Company Name / კომპანიის დასახელება:
Gebruder Weiss / გებრუდერ ვაისი

Activitie / საქმიანობა
Logystic company / ლოგისტიკური კომპანია

Gebrüder Weiss
Transport und Logistik

Address / მისამართი
#5, 12km. D.Agmashenebeli Alley
ME 0131 Tbilisi Georgia
დ.აღმაშენებლის ხეივანი №5.
შე-12 კმ
თბილისი 0131 საქართველო

Investor / ინვესტორი
GEBRUDER WEISS LLC #5, 12km. D.Agmashenebeli Alley ME 0131 Tbilisi Georgia
შ.პ.ს გებრუდერ ვაისი დ.აღმაშენებლის ხეივანი №5. შე-12 კმ თბილისი 0131 საქართველო

Title / დასახელება
Facade in axels 1;2;3 / ფასადი ღერძებში 1;2;3

Benchmark / ნიშნული:

Project Name / პროექტის დასახელება
Gebruder Weiss' Logystic Park / გებრუდერ ვაისის ლოგისტიკური პარკი

Specialist Design / სპეციალისტი დიზაინერი

Design / დიზაინერი Synergy
Drawn / დახაზა Nia Oragvelidze
Checked / შეამოწმა Sidar Coban
Aproved / დაამტკიცა

Date თარიღი	Paper size;Format ფორმატი	Scale მასშტაბი
30.04.2013	A 1	1:100

Project პროექტი	Issued by გაცემულია	Discip. უწყისი	Locat. მდებარ.	Stage ეტაპი	DWG nr დგე. ნომ.	Rev. გადას.
GW	SN	AR	BT 3	As built / საშენ.	A 13	08

ფასადი ღერძებში A;B;C;D

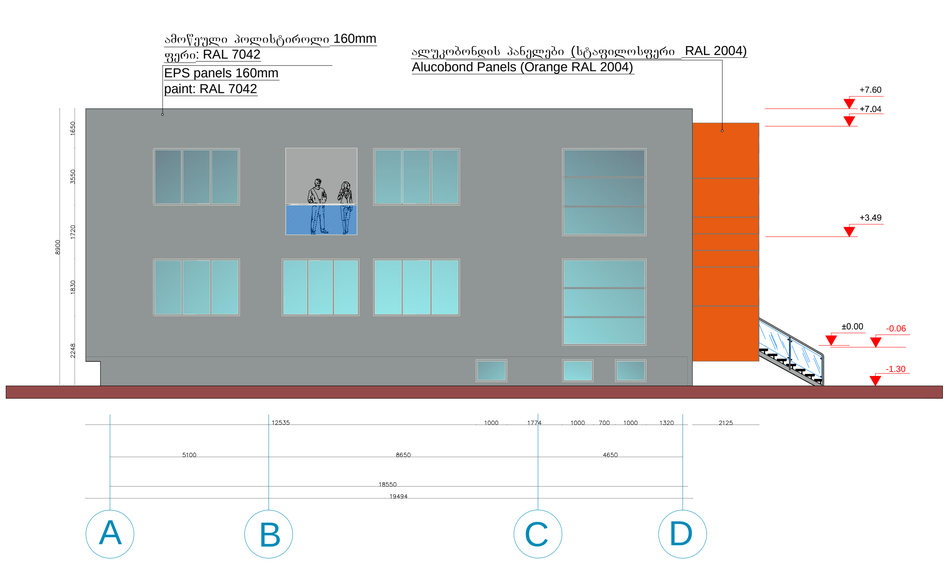

Company Name / კომპანიის დასახელება:
Synergy Construction LTD / შ.პ.ს სინერჯი ჯორჯიაში
Activitie / საქმიანობა
Contractor General / გენერალური კონტრაქტორი

SYNERGY

Address / მისამართი TEL/ტელ: +995 57) 764 281
ისანი სამგორის რაიონი ქახეთის გზატკეცილის მიმდებარედ. E-mail/ელ-ფოსტა: office.tbilisi@syncons.eu
District of Isani-Samgori
Near Kakheti highway

Company Name / კომპანიის დასახელება:
Gebruder Weiss / გებრუდერ ვაისი

Activitie / საქმიანობა
Logystic company / ლოგისტიკური კომპანია

Gebrüder Weiss
Transport und Logistik

Address / მისამართი
#5, 12km. D.Agmashenebeli Alley
ME 0131 Tbilisi Georgia
დ.აღმაშენებლის ხეივანი №5.
შე-12 კმ
თბილისი 0131 საქართველო

Investor / ინვესტორი
GEBRUDER WEISS LLC #5, 12km. D.Agmashenebeli Alley ME 0131 Tbilisi Georgia
შ.პ.ს გებრუდერ ვაისი დ.აღმაშენებლის ხეივანი №5. შე-12 კმ თბილისი 0131 საქართველო

Title / დასახელება
Facade in axels A;B;C;D / ფასადი ღერძებში A;B;C;D

Benchmark / ნიშნული:

Project Name / პროექტის დასახელება
Gebruder Weiss' Logystic Park / გებრუდერ ვაისის ლოგისტიკური პარკი

Specialist Design / სპეციალისტი დიზაინერი

Design / დიზაინერი Synergy
Drawn / დახაზა Nia Oragvelidze
Checked / შეამოწმა Sidar Coban
Aproved / დაამტკიცა

Date თარიღი	Paper size;Format ფორმატი	Scale მასშტაბი
30.04.2013	A 1	1:100

Project პროექტი	Issued by გაცემულია	Discip. უწყისი	Locat. მდებარ.	Stage ეტაპი	DWG nr დგე. ნომ.	Rev. გადას.
GW	SN	AR	BT 3	As built / საშენ.	A 13	08

ფასადი ღერძებში 3;2;1

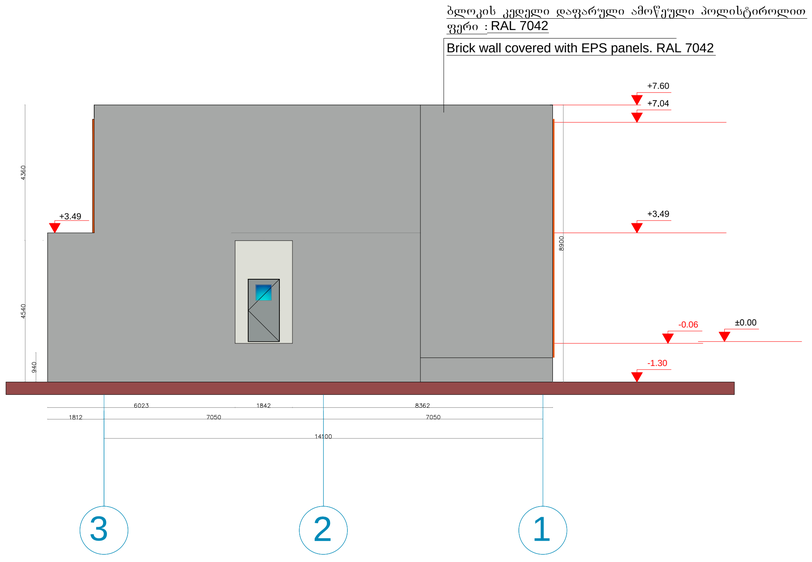

Company Name / კომპანიის დასახელება:
Synergy Construction LTD / შ.პ.ს სინერჯი ჯორჯიაში
Activitie / საქმიანობა
Contractor General / გენერალური კონტრაქტორი

SYNERGY

Address / მისამართი TEL/ტელ: +995 57) 764 281
ისანი სამგორის რაიონი ქახეთის გზატკეცილის მიმდებარედ. E-mail/ელ-ფოსტა: office.tbilisi@syncons.eu
District of Isani-Samgori
Near Kakheti highway

Company Name / კომპანიის დასახელება:
Gebruder Weiss / გებრუდერ ვაისი

Activitie / საქმიანობა
Logystic company / ლოგისტიკური კომპანია

Gebrüder Weiss
Transport und Logistik

Address / მისამართი
#5, 12km. D.Agmashenebeli Alley
ME 0131 Tbilisi Georgia
დ.აღმაშენებლის ხეივანი №5.
შე-12 კმ
თბილისი 0131 საქართველო

Investor / ინვესტორი
GEBRUDER WEISS LLC #5, 12km. D.Agmashenebeli Alley ME 0131 Tbilisi Georgia
შ.პ.ს გებრუდერ ვაისი დ.აღმაშენებლის ხეივანი №5. შე-12 კმ თბილისი 0131 საქართველო

Title / დასახელება
Facade in axels 3;2;1 / ფასადი ღერძებში 3;2;1

Benchmark / ნიშნული:

Project Name / პროექტის დასახელება
Gebruder Weiss' Logystic Park / გებრუდერ ვაისის ლოგისტიკური პარკი

Specialist Design / სპეციალისტი დიზაინერი

Design / დიზაინერი Synergy
Drawn / დახაზა Nia Oragvelidze
Checked / შეამოწმა Sidar Coban
Aproved / დაამტკიცა

Date თარიღი	Paper size;Format ფორმატი	Scale მასშტაბი
30.04.2013	A 1	1:100

Project პროექტი	Issued by გაცემულია	Discip. უწყისი	Locat. მდებარ.	Stage ეტაპი	DWG nr დგე. ნომ.	Rev. გადას.
GW	SN	AR	BT 3	As built / საშენ.	A 13	08

ფასადი ღერძებში D; C; B; A

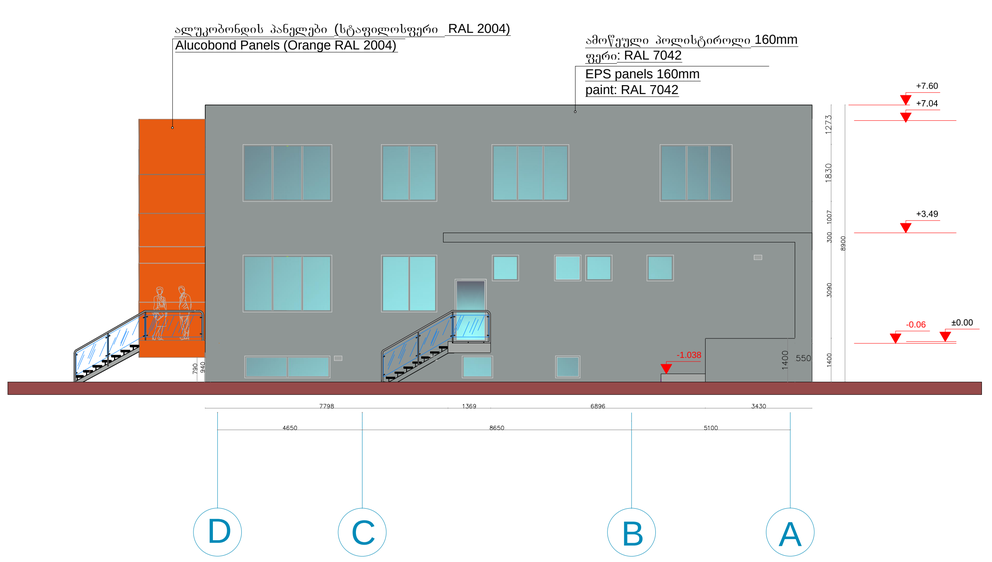

Company Name / კომპანიის დასახელება:
Synergy Construction LTD / შ.პ.ს სინერჯი ჯორჯიაში
Activitie / საქმიანობა
Contractor General / გენერალური კონტრაქტორი

SYNERGY

Address / მისამართი TEL/ტელ: +995 57) 764 281
ისანი სამგორის რაიონი ქახეთის გზატკეცილის მიმდებარედ. E-mail/ელ-ფოსტა: office.tbilisi@syncons.eu
District of Isani-Samgori
Near Kakheti highway

Company Name / კომპანიის დასახელება:
Gebruder Weiss / გებრუდერ ვაისი

Activitie / საქმიანობა
Logystic company / ლოგისტიკური კომპანია

Gebrüder Weiss
Transport und Logistik

Address / მისამართი
#5, 12km. D.Agmashenebeli Alley
ME 0131 Tbilisi Georgia
დ.აღმაშენებლის ხეივანი №5.
შე-12 კმ
თბილისი 0131 საქართველო

Investor / ინვესტორი
GEBRUDER WEISS LLC #5, 12km. D.Agmashenebeli Alley ME 0131 Tbilisi Georgia
შ.პ.ს გებრუდერ ვაისი დ.აღმაშენებლის ხეივანი №5. შე-12 კმ თბილისი 0131 საქართველო

Title / დასახელება
Facade in axels D;C;B;A / ფასადი ღერძებში D;C;B;A

Benchmark / ნიშნული:

Project Name / პროექტის დასახელება
Gebruder Weiss' Logystic Park / გებრუდერ ვაისის ლოგისტიკური პარკი

Specialist Design / სპეციალისტი დიზაინერი

Design / დიზაინერი Synergy
Drawn / დახაზა Nia Oragvelidze
Checked / შეამოწმა Sidar Coban
Aproved / დაამტკიცა

Date თარიღი	Paper size;Format ფორმატი	Scale მასშტაბი
30.04.2013	A 1	1:100

Project პროექტი	Issued by გაცემულია	Discip. უწყისი	Locat. მდებარ.	Stage ეტაპი	DWG nr დგე. ნომ.	Rev. გადას.
GW	SN	AR	BT 3	As built / საშენ.	A 13	08

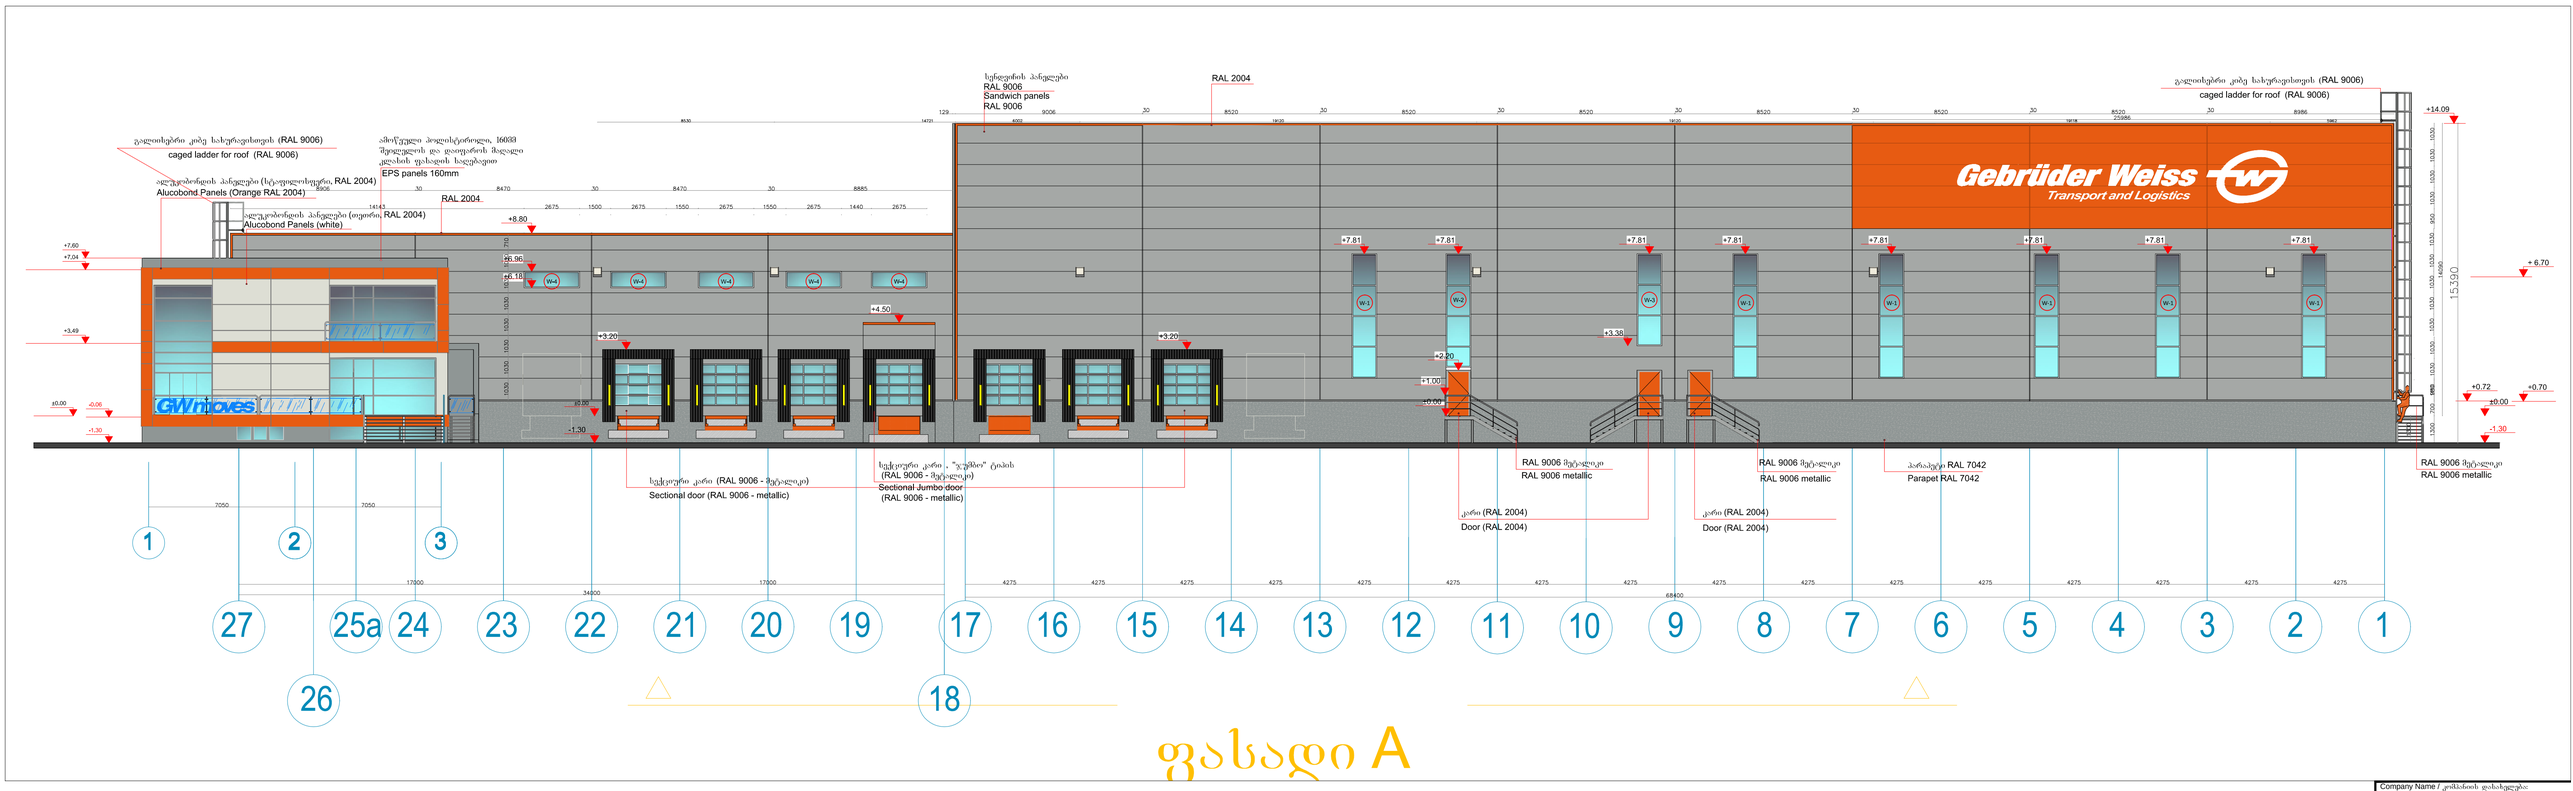

ფასადი A

Company Name / კომპანიის დასახელება
Synergy Construction LTD / შპს სინერჯი კონსტრაქშენ
Activtie / საქმიანობა
Contractor General / გენერალური კონტრაქტორი

SYNERGY

Address / მისამართი
ისანი სამგორის რაიონი
კახეთის გზატკეცილის
მიმდებარედ.
District of Isani-Samgori
Near Kakheti highway

TEL/ტელ: +995 57) 764 29
E-mail/ელ-ფოსტა:
office.tbilisi@syncons.eu

Company Name / კომპანიის დასახელება
Gebruder Weiss / გებრუდერ ვაისი

Activtie / საქმიანობა
Logystic company / ლოგისტიკური კომპანია

Gebrüder Weiss
Transport und Logistik

Address / მისამართი
#5, 12km. D.Agmashenebeli Alley
ME 0131 Tbilisi Georgia
დ.აღმაშენებლის ხეივანი №5,
მე-12 კმ
თბილისი 0131 საქართველო

Investor / ინვესტორი
GEBRUDER WEISS LLC #5, 12km. D.Agmashenebeli Alley ME 0131 Tbilisi Georgia
შპს გებრუდერ ვაისი დ.აღმაშენებლის ხეივანი №5, მე-12 კმ თბილისი 0131 საქართველო

Title / დასახელება
Facade A / ფასადი A

Benchmark / ნიშნული

Project Name / პროექტის დასახელება
Gebruder Weiss' Logystic Park / გებრუდერ ვაისის ლოგისტიკური პარკი

Specialist Design / სპეციალისტი დიზაინერი

Design / დიზაინერი: Synergy
Drawn / დახაზა: Nia Oragvelidze
Checked / შეამოწმა: Sidar Coban
Aproved / დაამტკიცა

Date / თარიღი	Paper size,Format / ფორმატი	Scale / მასშტაბი
30.04.2013	A 1	1:150

Project / პროექტი	Issued by / გამცემი	Discip. / დისციპლინა	Locat. / მდებარეობა	Stage / ეტაპი	DWG nr/ნომერი
GW	SN	AR	BT 3	As built / საშენებლო	A 09

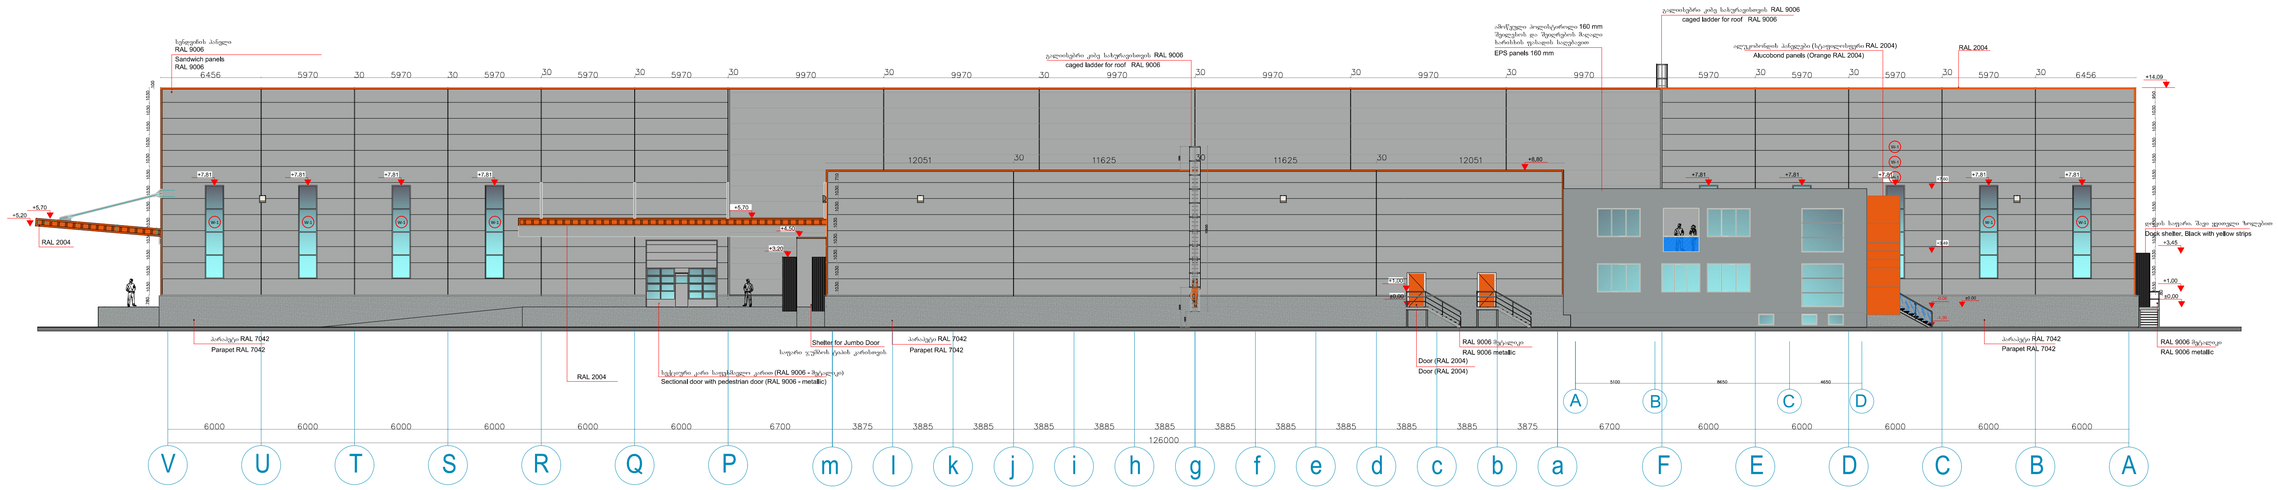

ფასადი B

Company Name / კომპანიის დასახელება	
Synergy Construction LTD / შპს სინერჯი კონსტრაქშენ	
Activitie / საქმიანობა	
Contractor General / ქანერალური კონტრაქტორი	
SYNERGY	
Address / მისამართი	TEL/ტელ: +995 57) 764 29
იანი სამების რაიონი ქახეთის გზატკეცილის მიმდებარედ.	E-mail/ელ-ფოსტა: office.tbilisi@syncons.eu
District of Isani-Samgori Near Kakheti highway	
Company Name / კომპანიის დასახელება	
Gebruder Weiss / გებრუდერ ვაისი	
Activitie / საქმიანობა	
Logystic company / ლოჯისტიკური კომპანია	
Gebrüder Weiss Transport und Logistik	
Address / მისამართი	
#5, 12km. D.Agmashenebeli Alley ME 0131 Tbilisi Georgia	
დ.აღმაშენებლის ხეივანი N5. მე-12 კმ თბილისი 0131 საქართველო	
Investor / ინვესტორი	
GEBRUDER WEISS LLC #5, 12km. D.Agmashenebeli Alley ME 0131 Tbilisi Georgia	შპს გებრუდერ ვაისი დ.აღმაშენებლის ხეივანი N5. მე-12 კმ თბილისი 0131 საქართველო
Title / დასახელება	
Facade B / ფასადი B	
Benchmark / ნიშნული	
Project Name / პროექტის დასახელება	
Gebruder Weiss' Logystic Park / გებრუდერ ვაისის ლოჯისტიკური პარკი	
Specialist Design / სპეციალისტი დიზაინერი	
Design / დიზაინერი	Synergy
Drawn / დახაზა	Nia Oragvelidze
Checked / შეამოწმა	Sidar Coban
Aproved / დაამტკიცა	

Date თარიღი	Paper size,Format ფორმატი	Scale მასშტაბი
30.04.2013	A 1	1:200

Project პროექტი	Issued by გაცემულია	Discip. დისციპლინა	Locat. მდებარეობა	Stage ეტაპი	DWG n/	Rev.
GW	SN	AR	BT 3	As built / საბოლოო	A 10	0

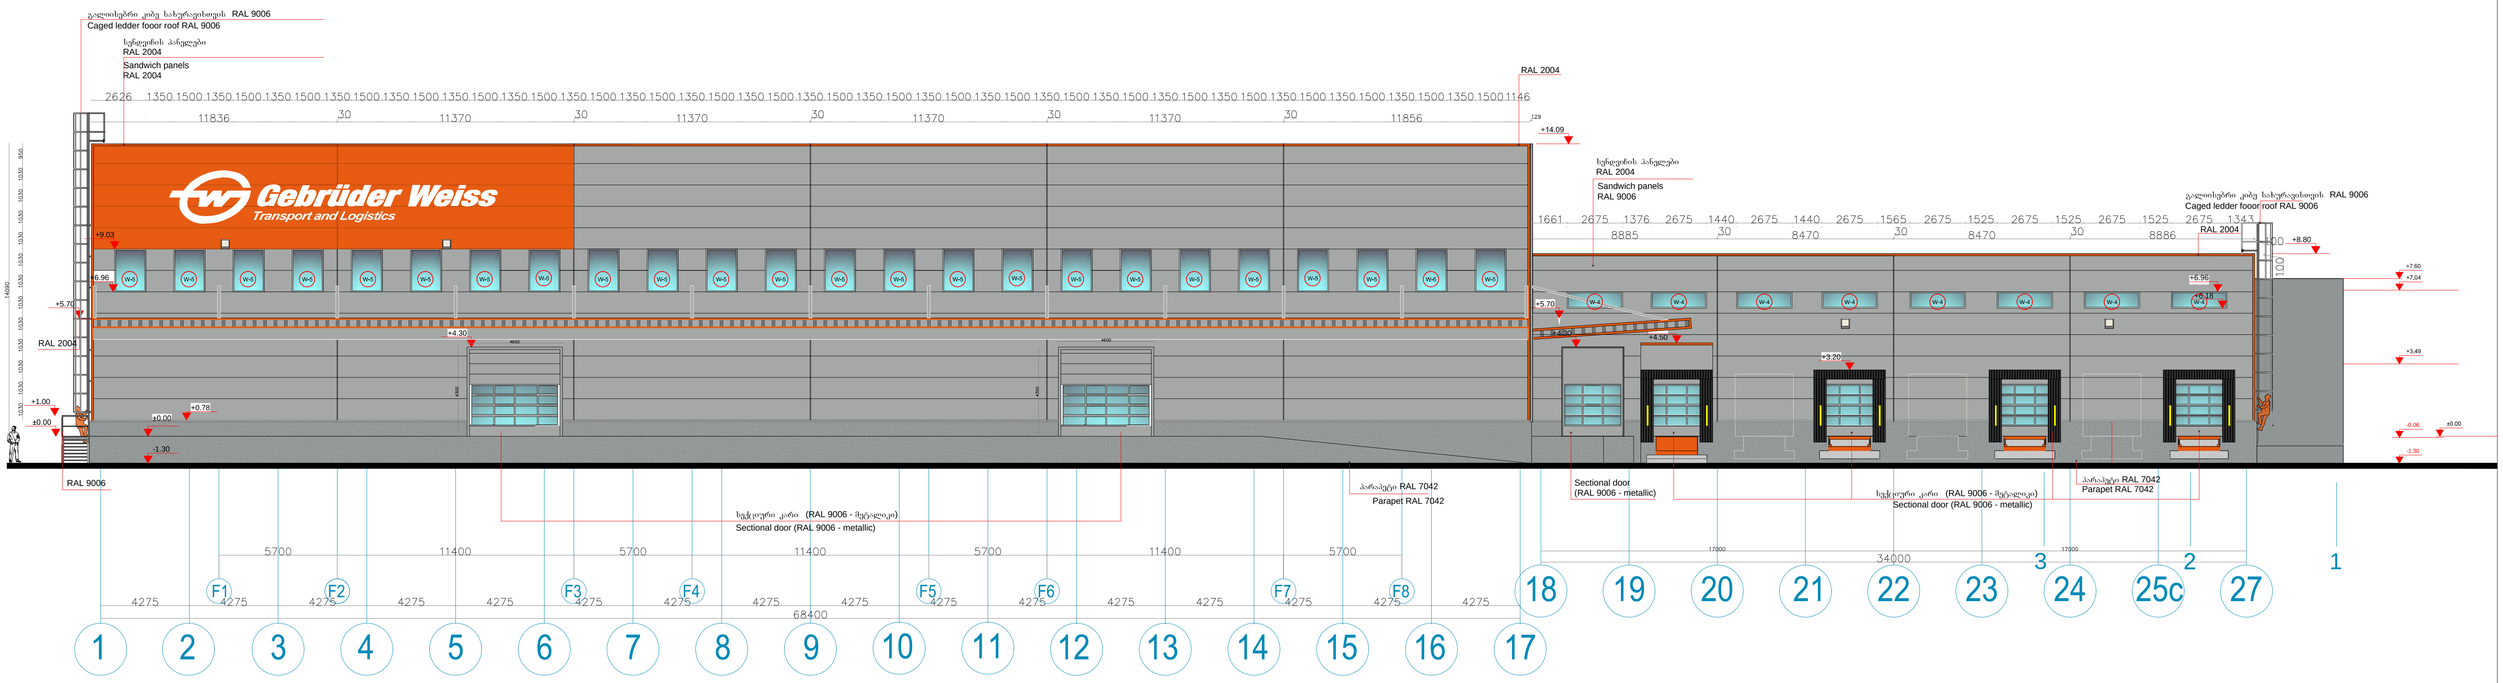

ფასადი C

Company Name / კომპანიის დასახელება	Synergy Construction LTD / შპს სინერგი კონსტრაქშენ
Activtie / საქმიანობა	Contractor General / გენერალური კონტრაქტორი
Address / მისამართი	TEL/ტელ: +995 57) 764 29
ისანი სამგორის რაიონი გახმოს ავტომაგისტრალის მიმდებარედ.	E-mail/ელ-ფოსტა: office.tbilisi@syncons.eu
District of Isani-Samgori Near Kakheti highway	
Company Name / კომპანიის დასახელება	Gebruder Weiss / გებრუდერ ვაისი
Activitie / საქმიანობა	Logystic company / ლოგისტიკური კომპანია
Address / მისამართი	#5, 12km. D.Agmashenebeli Alley ME 0131 Tbilisi Georgia დ.აღმაშენებლის ხეობი N5. მე-12 კმ თბილისი 0131 საქართველო
Investor / ინვესტორი	GEBRUDER WEISS LLC #5, 12km. D.Agmashenebeli Alley ME 0131 Tbilisi Georgia შპს გებრუდერ ვაისი დ.აღმაშენებლის ხეობი N5. მე-12 კმ თბილისი 0131 საქართველო
Title / დასახელება	
Facade C / ფასადი C	
Benchmark / ნიშნული	
Project Name / პროექტის დასახელება	Gebruder Weiss' Logystic Park / გებრუდერ ვაისის ლოგისტიკური პარკი
Specialist Design / სპეციალისტი დიზაინერი	
Design / დიზაინერი	Synergy
Drawn / დახაზა	Nia Oragvelidze
Checked / შეამოწმა	Sidar Coban
Aproved / დაამტკიცა	

Date თარიღი	Paper size:Format ფორმატი	Scale მასშტაბი
30.04.2013	A 1	1:150

Project პროექტი	Issued by გამცემი	Discip. დისციპლინა	Locat. მდებარეობა	Stage ეტაპი	OWG no დვგ. ნომერი	Rev
GW	SN	AR	BT 3	As built / აშენებული	A 11	0














Gebrüder Weiss Transport und Logistik


